


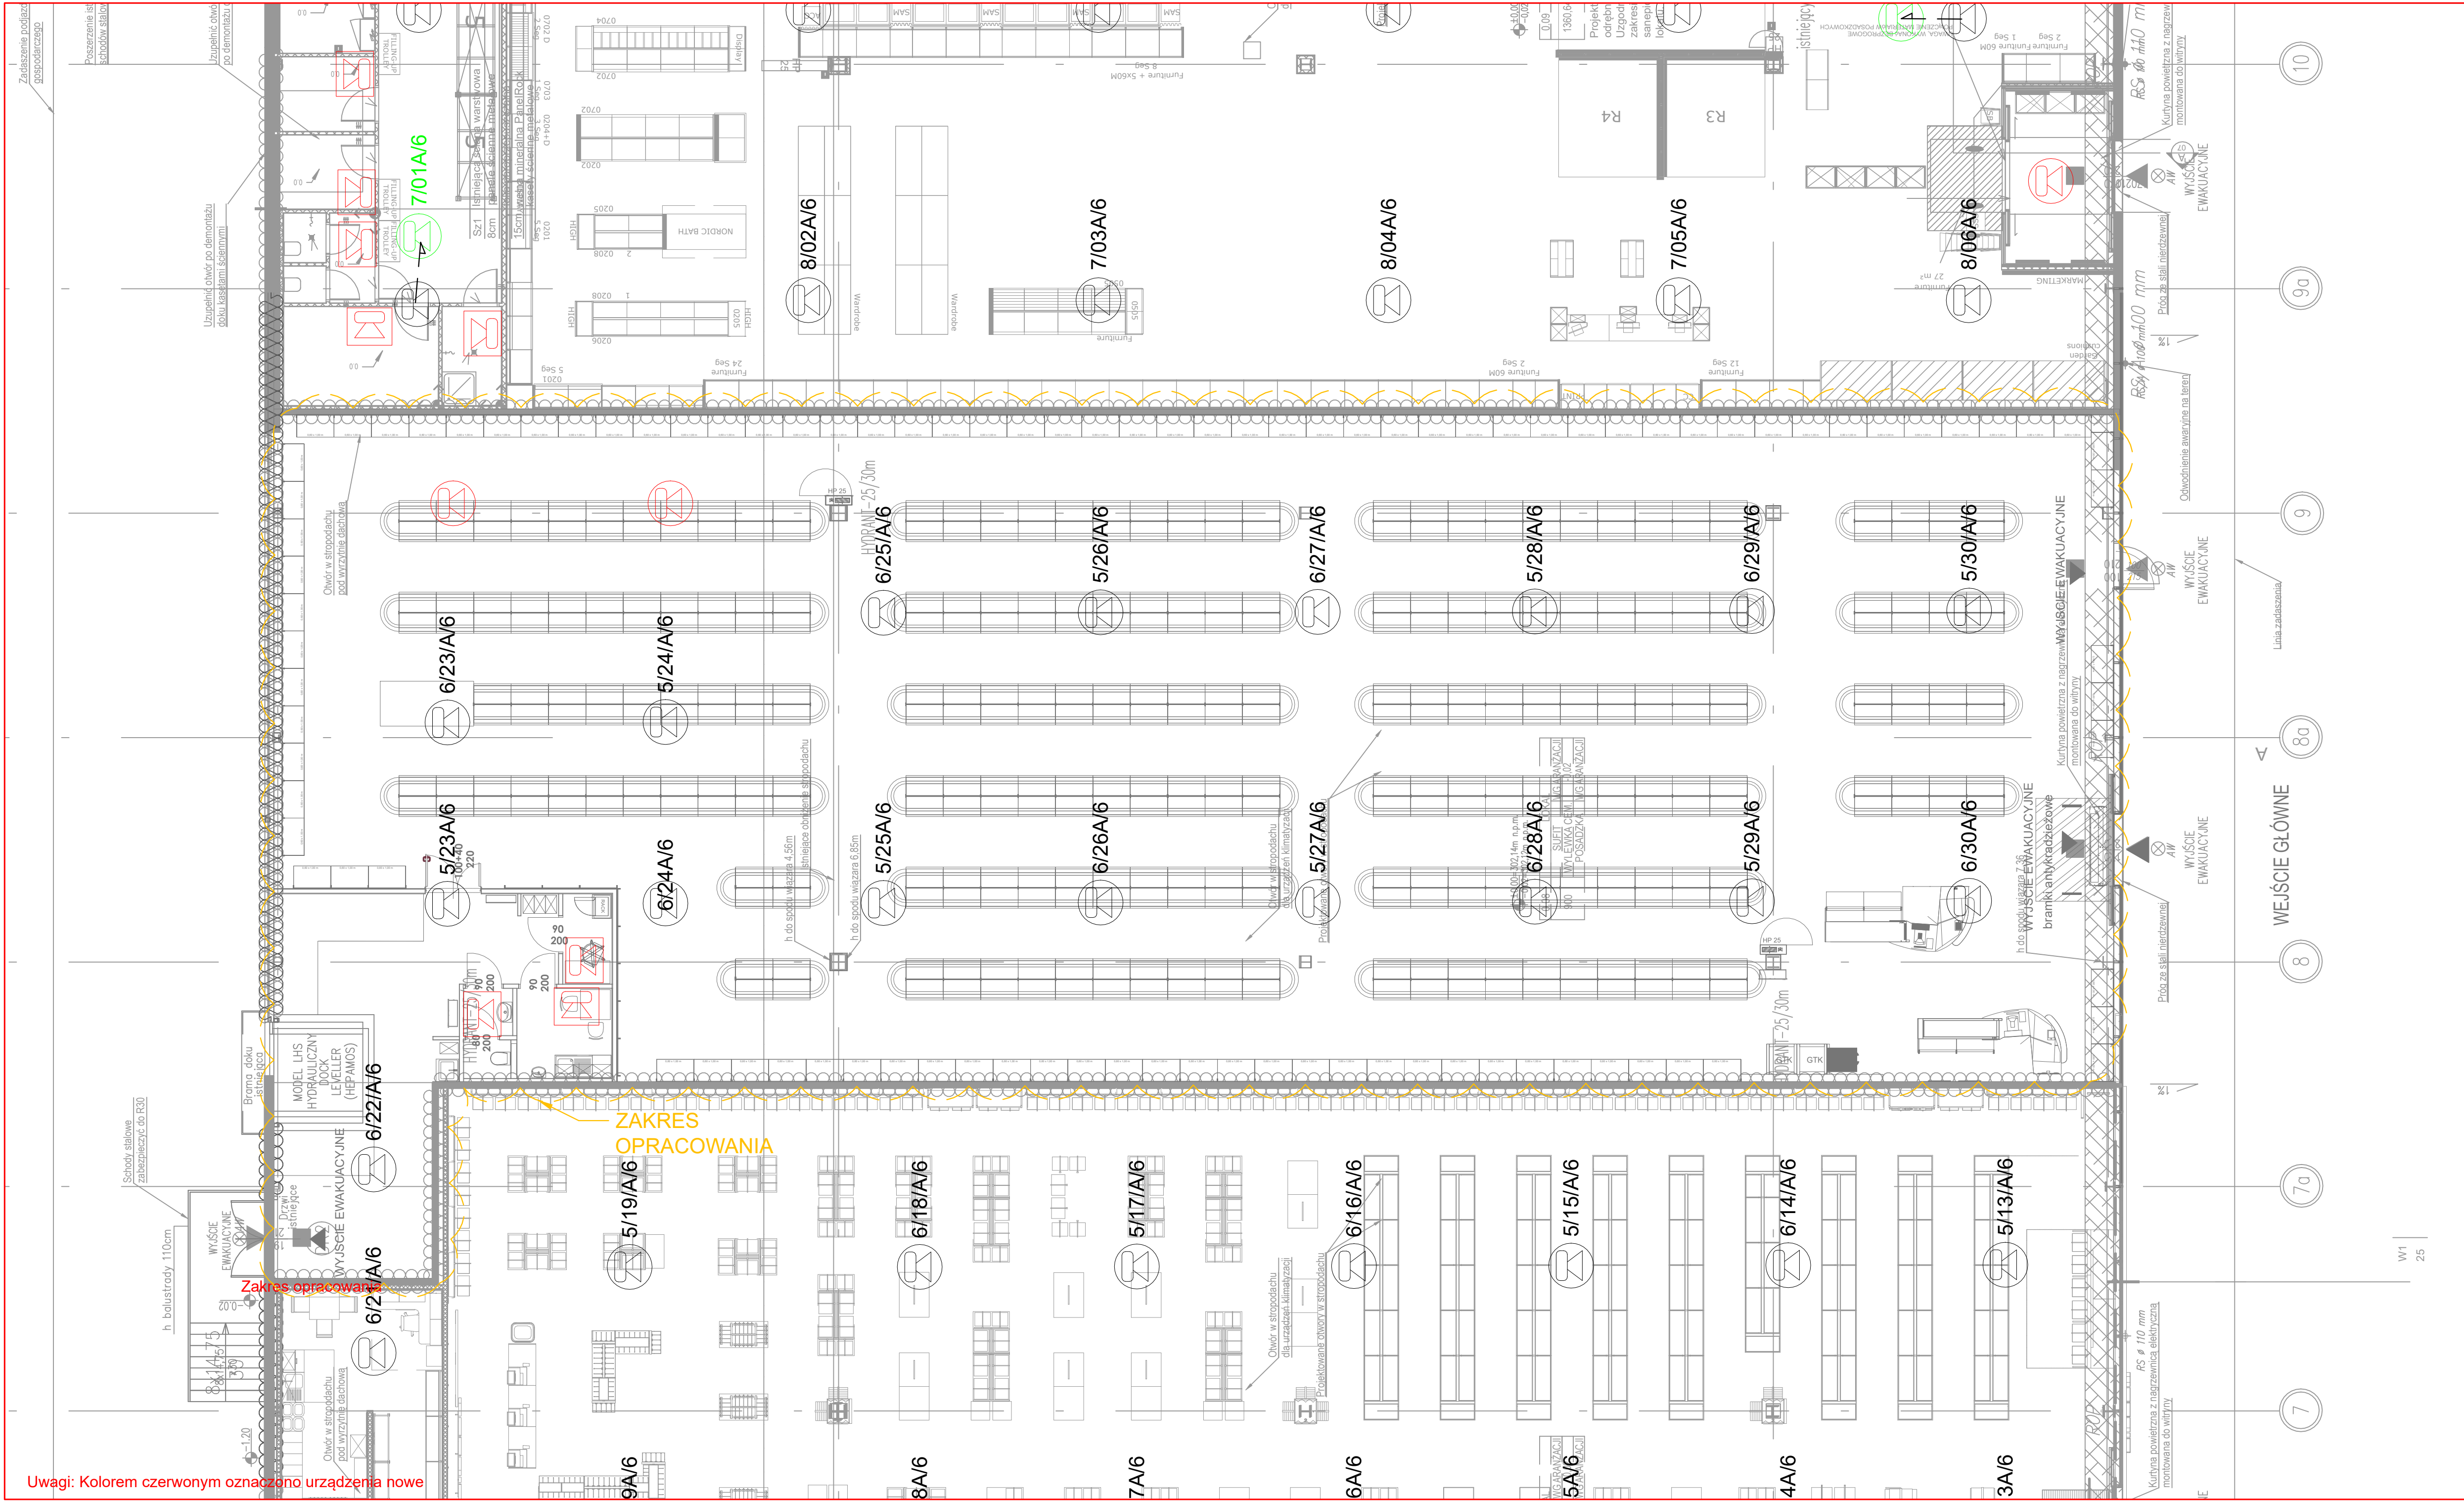

Uwagi: Kolorem czerwonym oznaczono urządzenia nowe

Legenda - Dźwiękowy system ostrzegawczy:

Głośnik sufitowy wewnętrzny LBB3087/00 lub 3086/00

Głośnik ścienny jednokierunkowy wewnętrzny LBB3018/00

1/1/A/6

Moc głośnika (w watach na od odczepie)

Oznaczenie literowe typu głośnika

Numer głośnika w linii głośnikowej

Numer linii głośnikowej

PROJEKT:	PRZEBUDOWA BUDYNKU HANDLOWEGO BIELSKO-BIAŁA UL. WARSZAWSKA 180		
INWESTOR:	TEDI sieć handlowa sp. z o.o. ul. 11 Listopada 11 40-387 Katowice		
JEDNOSTKA PROJEKTUJĄCA:	DB PROJEKT Sp. z o.o. Ząbkowicka 24 / 2, 58-200 Dzierżoniów		
FAZA PROJEKTU:	STADIUM PROJEKTU:	BRANŻA:	
PW	DOKUMENTACJA POWYKONAWCZA	INSTALACJE NISKOPRĄDOWE	08.2024
	Imię i Nazwisko	Nr uprawnień	Podpis
OPRACOWUJĄCY:	Robert Jopek	KNP 1/12/2008	
OPRACOWUJĄCY:	Łukasz Neuberg	369/DOŚ/12	
OPRACOWUJĄCY:	Igor Mikołajczyk		
TYTUŁ RYSUNKU:	Instalacja DSO w lokalu		SKALA: 1:100
			NR RYS: PW.R.DSO.R02