
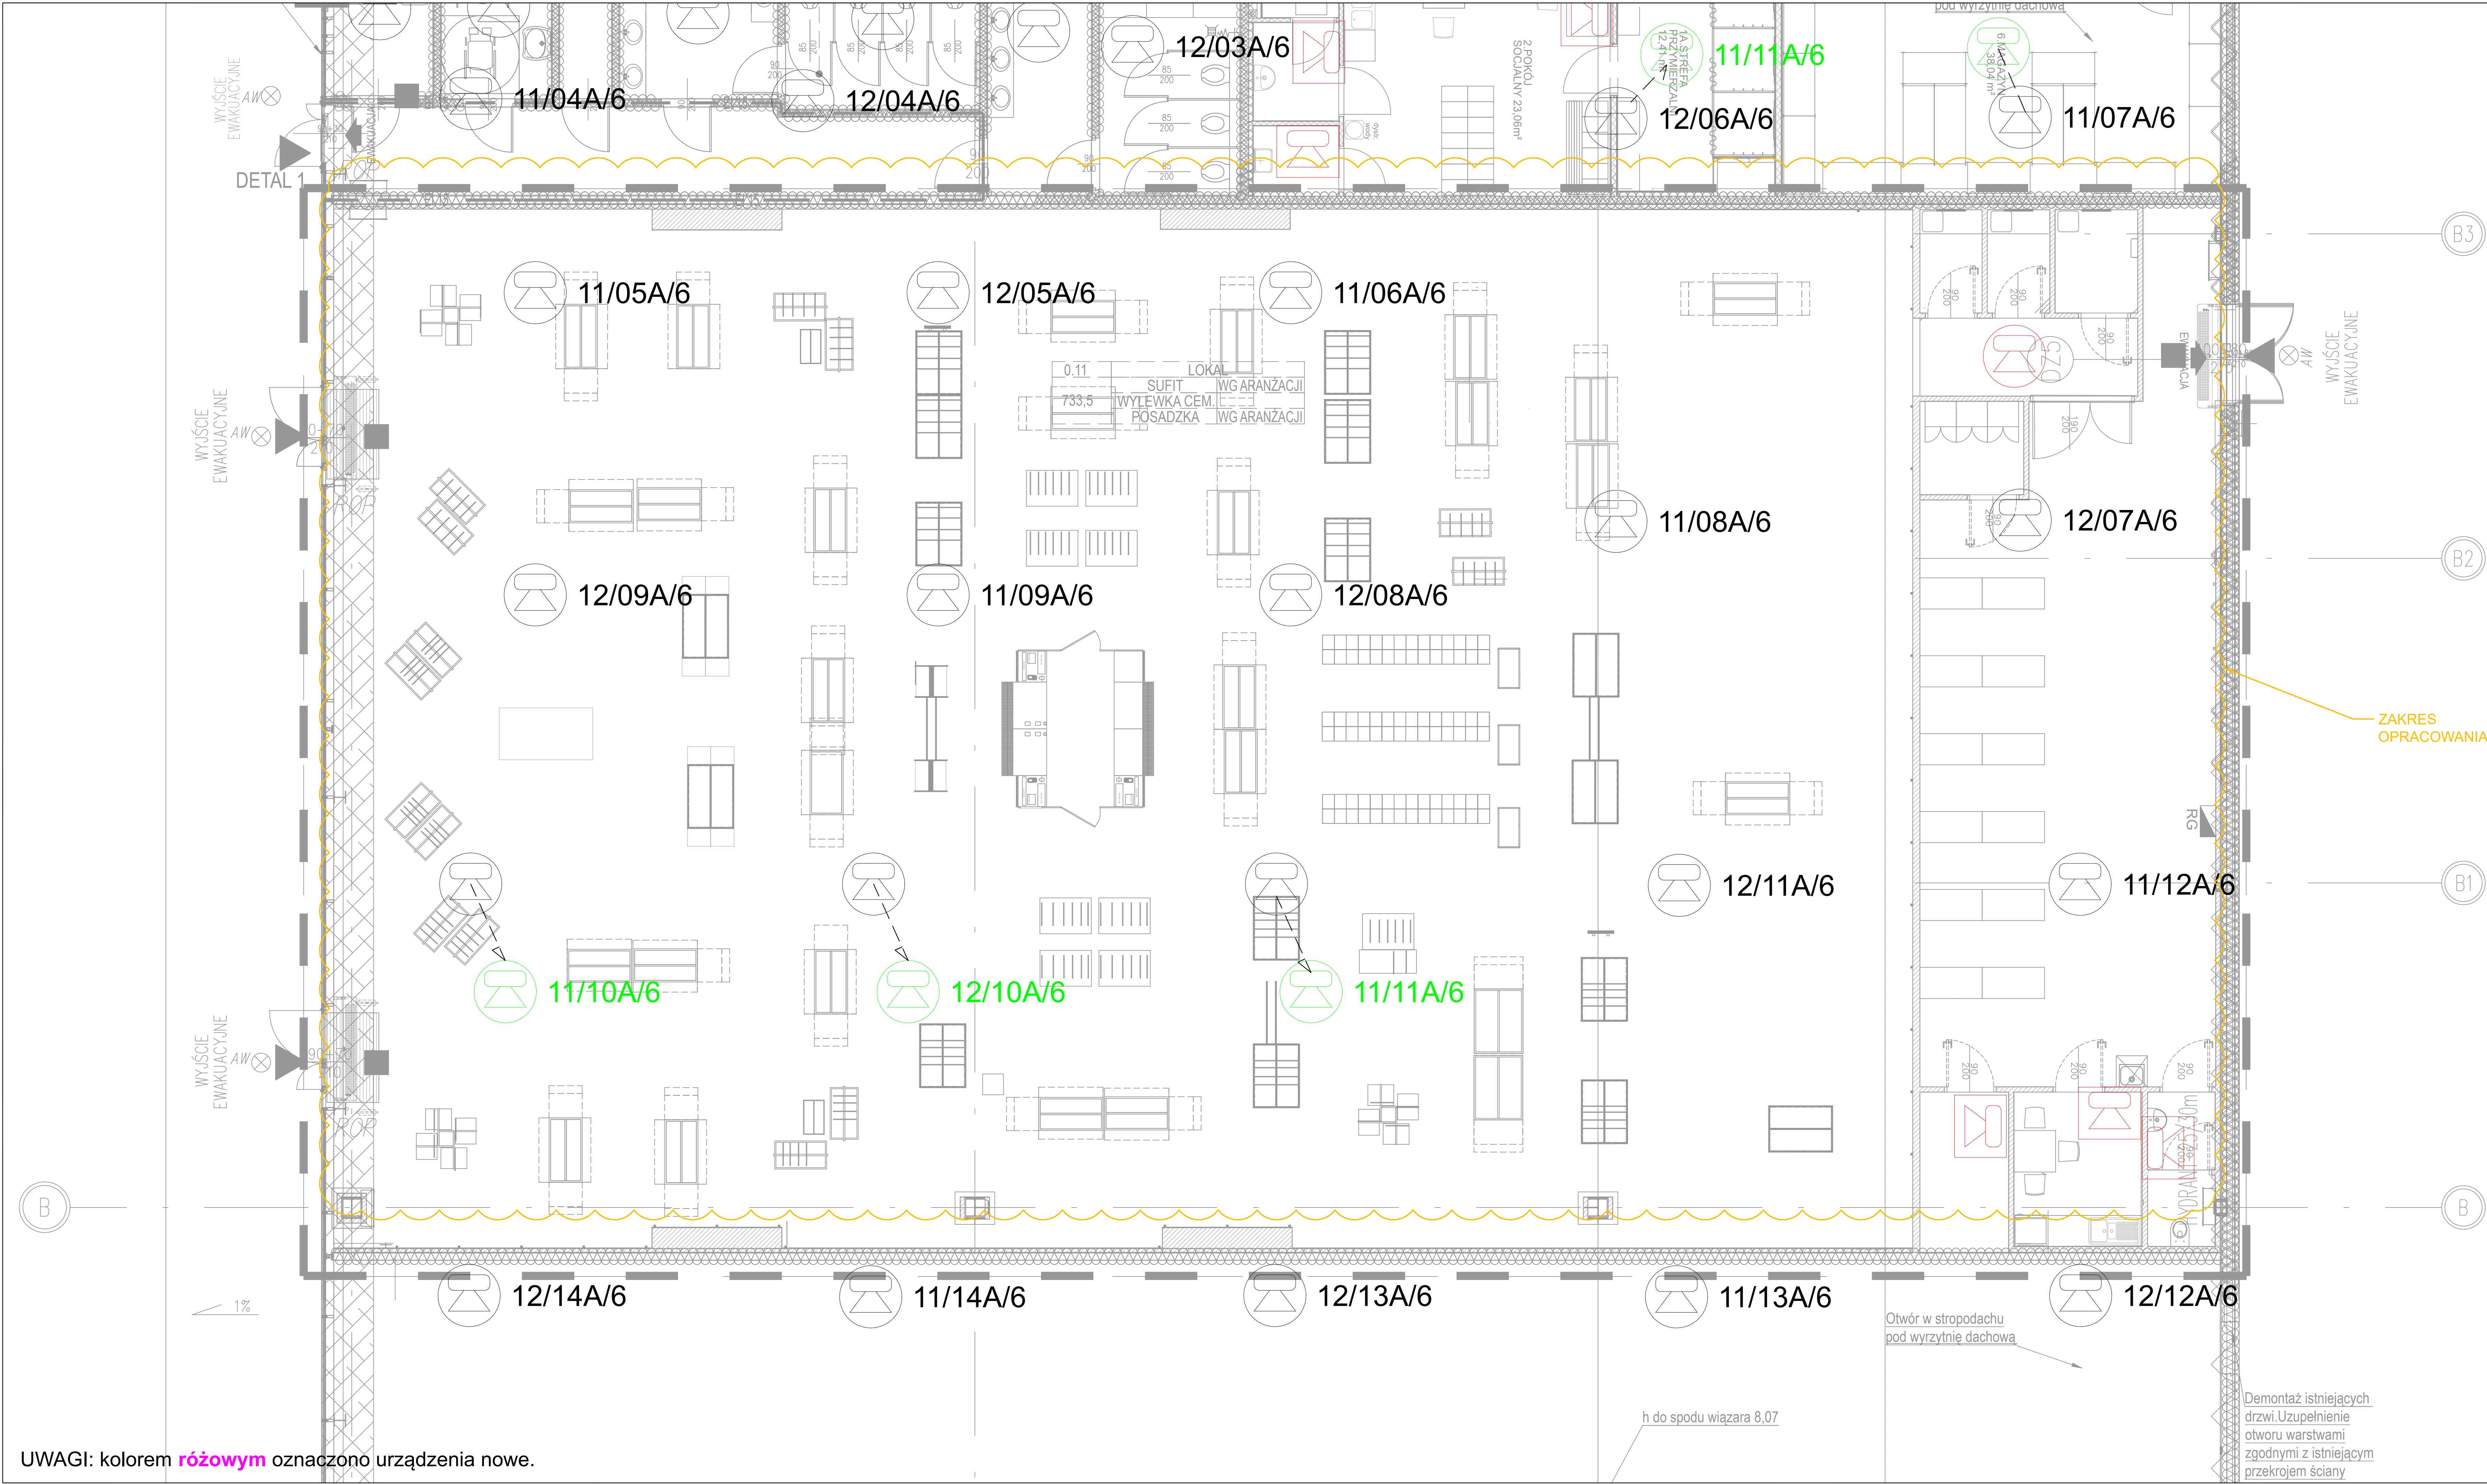


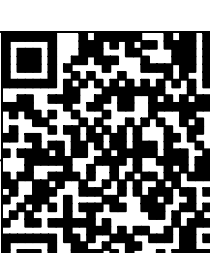

UWAGI: kolorem różowym oznaczono urządzenia nowe.

Legenda - Dźwiękowy system ostrzegawczy:			
	Głośnik sufitowy wewnętrzny LBB3087/00 lub 3086/00		
	Głośnik ścienny jednokierunkowy wewnętrzny LBB3018/00		
1/11A/6	Moc głośnika (w watach na od odcepie)		
	Oznaczenie literowe typu głośnika		
	Numer głośnika w linii głośnikowej		
	Numer linii głośnikowej		

PROJEKT	PRZEBUDOWA BUDYNKU HANDLOWEGO BIELSKO-BIAŁA UL. WARSZAWSKA 180			
INWESTOR	MOUNTAIN WAREHOUSE sp. z o.o. ul. Mianowskiego 3/6 02-044 Warszawa			
JEDNOSTKA PROJEKTUJĄCA	DB PROJEKT Sp. z o.o. Ząbkowicka 24 / 2, 58-200 Dzierżonów			
FAZA PROJEKTU	STADIUM PROJEKTU	BRANŻA	DATA	
PW	DOKUMENTACJA POWYKONAWCZA Imię i Nazwisko	INSTALACJE NISKOPRĄDOWE Nr uprawnień	08.2024 Podpis	
OPRACOWUJĄCY	Robert Jopek	KNP 1/12/2008		
OPRACOWUJĄCY	Łukasz Neuberg	369/DOŚ/12		
OPRACOWUJĄCY	Igor Mikołajczyk			
TYTUŁ RYSUNKU	Instalacja SSP w lokalu			SKALA: 1:50 NR RYS. PW.8.SSP.002