
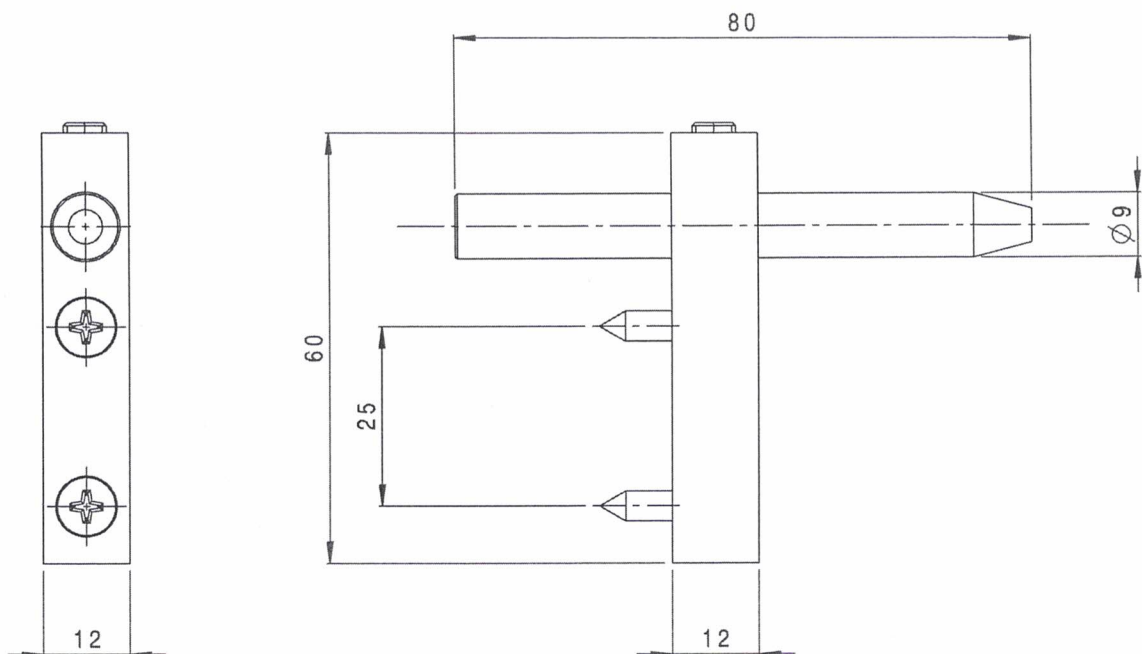


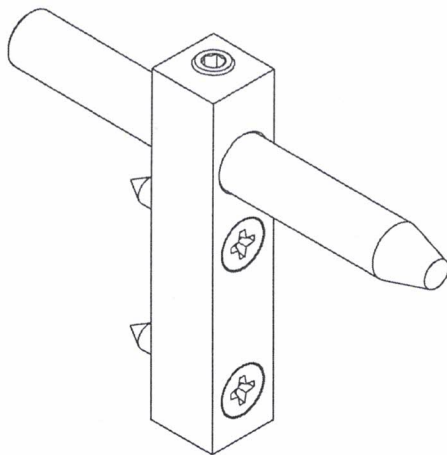

Wbudowano na obiekcie... ul. Wiercawskiej 18 *Mark Trojan*
KIEROWNIK ROBÓT

**DOKUMENTACJA
POWYKONAWCZA**