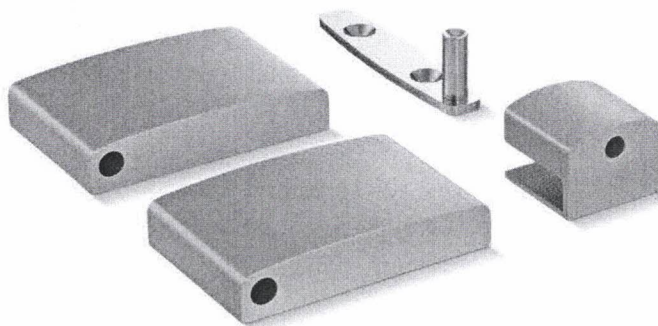


# Karta katalogowa

## Skrzydło osłonowe



### Charakterystyka produktu

Zabezpieczenie drzwi automatycznych zgodne z PN-EN 16005.

Możliwość stosowania ze wszystkimi napędami przesuwными GEZE przy zastosowaniu systemowych profili skrzydeł ISO oraz profili GCprofile Therm (w tym z napędami na drogach ewakuacyjnych).

Skrzydła zasłaniają dostęp i wejście do stref niebezpiecznych.

Uznawane za najbardziej efektywne, znacząco eliminujące ryzyko kontaktu ze skrzydłem drzwiowym. Zalecane, gdy użytkownikami drzwi są osoby starsze, niepełnosprawne lub dzieci.

Wyposażone w zawiasy i zamek – co daje możliwość otwierania przez osoby uprawnione w celach porządkowych.

Przeznaczone do zabezpieczenia bocznych stref, gdy wymiary nie spełniają warunku bezpiecznych odległości oraz nie jest możliwe zabezpieczenie za pomocą kurtyny świetlnej.

### Rodzaje montażu

Mocowane do napędu GEZE.

Montaż do ściany - niezależny od napędu.

**DOKUMENTACJA  
POWYKONAWCZA**

### Parametry techniczne

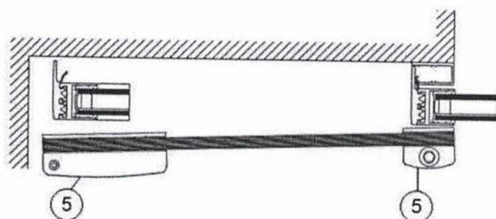
|                    |                                |
|--------------------|--------------------------------|
| Max. waga szklenia | 90 kg                          |
| Max. szerokość     | 1700 mm                        |
| Max. wysokość      | 3000 mm                        |
| Szkło              | 10 mm bezpieczne hartowane ESG |

Wbudowano na obiekcie...

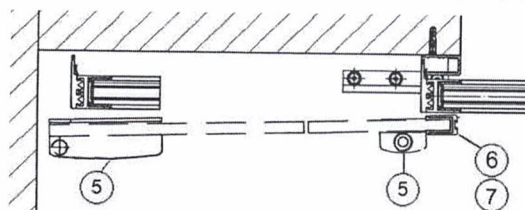
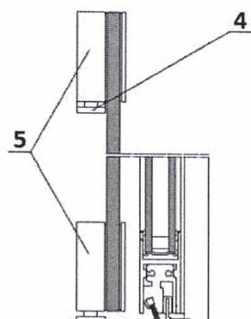
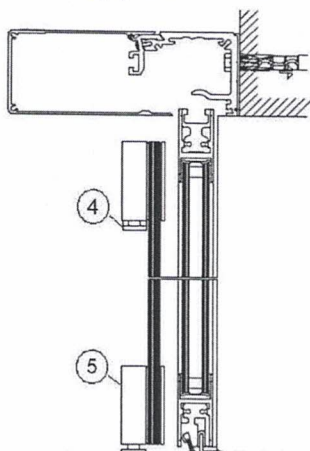
ul. Wawrzynka 180

*Marek Trojan*  
KIEROWNIK ROBÓT

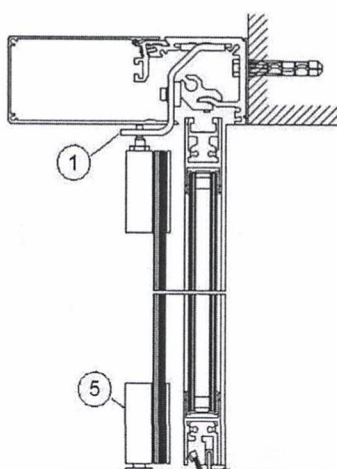
przekrój poziomy - standard



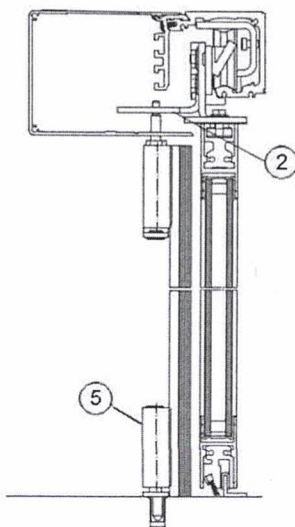
przekrój poziomy - z profilem ochronnym (6)


montaż niezależny  
do ściany

montaż niezależny w odniesieniu  
do napędu Slimdrive


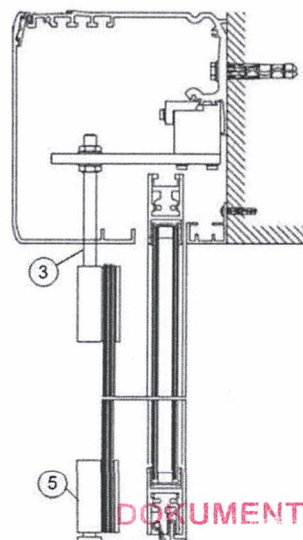
Slimdrive SL NT(-FR)



ECdrive T2(-FR)

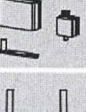


Powerdrive PL(-FR)



- 1 – element mocujący dla Slimdrive SL NT  
2 – element mocujący dla ECdrive T2  
3 – element mocujący dla Powerdrive PL

- 4 – zawias ścienny (montaż niezależny)  
5 – zestaw skrzydła osłonowego (zawiasy+zamek)  
6, 7 – profil ochronny wraz z uszczelką

|   | Opis   | Wersja           | Nr ID  |
|---|---|------------------|--------|
| 1 |  Mocowanie lewego skrzydła osłonowego do napędu Slimdrive SL NT                              | Stal nierdzewna  | 137989 |
|   |  Mocowanie prawego skrzydła osłonowego do napędu Slimdrive SL NT                             | Stal nierdzewna  | 137988 |
| 2 |  Montowanie skrzydeł osłonowych do napędu ECdrive T2                                         |                  | 181094 |
| 3 |  Montowanie skrzydeł osłonowych do napędu Powerdrive                                        |                  | 070961 |
| 4 |  Montowanie skrzydeł osłonowych do ściany dla napędu Slimdrive SL NT/ECdrive T2/Powerdrive |                  | 099833 |
| 5 |  Zawiasy narożne i zamek dla napędu Slimdrive SL NT/ECdrive T2/Powerdrive                  | EV1              | 085588 |
|   |   | surowe aluminium | 085589 |
| 6 |  Profil ochronny skrzydła osłonowego długość 5100 mm                                       | EV1              | 102148 |
|   |   | surowe aluminium | 102147 |
| 7 |  Uszczelka do szkła ESG 10 mm długość 50 m                                                 | czarny           | 009631 |

Wbudowano na obiekcie

ul. Wawrzynka 180

Marek Trojan  
KIEROWNIK PRAC

DOKUMENTACJA  
POWYKONAWCZA

2021-04-19