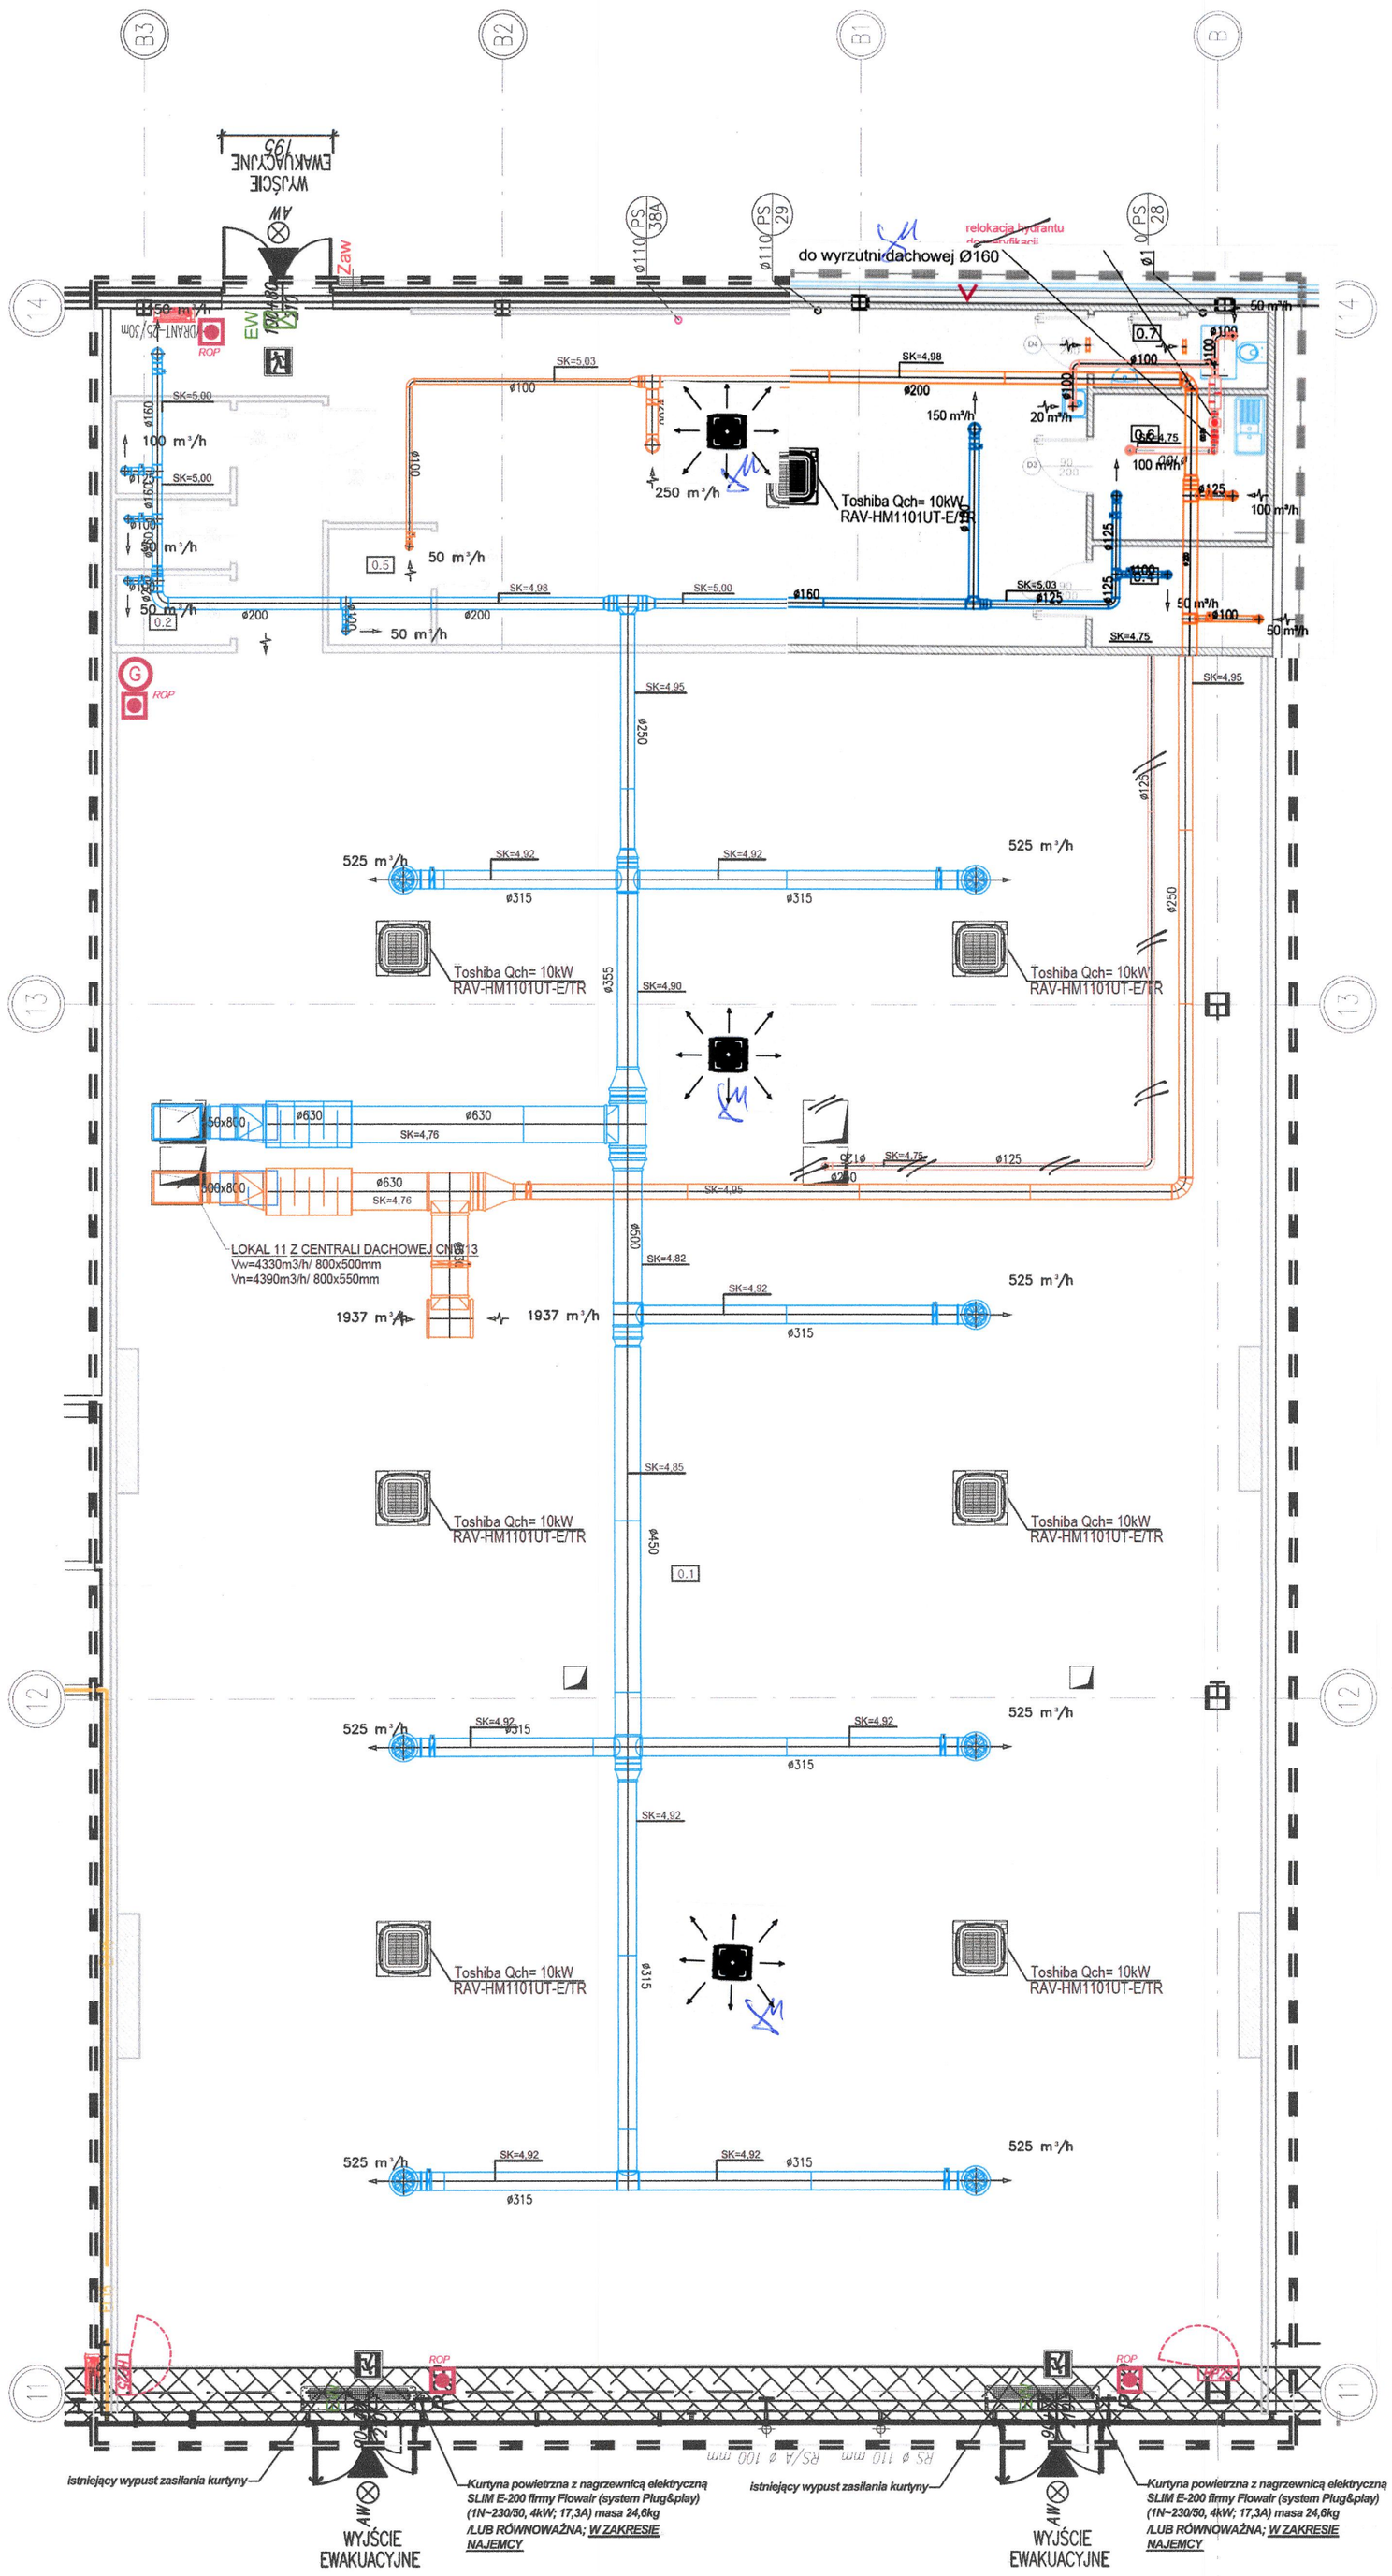

Legenda:

- Tłumik hałasu
- ø160 / ø125 — Instalacja wentylacji wyciągowej W1; Instalacja wentylacji nawiewnej N1
- ø125 — Instalacja wentylacji wywiewnej Wc1
- Piony wentylacyjne
- Kratka wentylacyjna
- Anemostaty wentylacyjne, spód nawiewnika +3,00m
- Anemostat wentylacyjny Alnor GCR-N Spód nawiewnika +4,00m
- Transfer powietrza do sąsiedniego pomieszczenia
- Kratka transferowa 200x200 lub podcięcie w drzwiach

jodzono pod względem wymagań higienicznych i zdrowotnych bez zastrzeżeń (~~z zastrzeżeniami~~)
Inst. sanit.
data 29.07.2024
l.p. opinii 106 6/24

mgr inż. BARBARA KOSTECKA-BANACHOWSKA
rzeczoznawca do spraw sanitarnohigienicznych nr uprawnienia 136-BP i 0/97 w zakresie budownictwa przemysłowego i ogólnego bez służby zdrowia.
91-831 Łódź, ul. Berlińskiego 14/20 m 12
tel. (0-42) 657-83-71, kom. 0 608-629-899

Zaopiniowano po względem zgodności z przepisami bezpieczeństwa i higieny pracy oraz wymaganiami ergonomii
1) bez zastrzeżeń Inst. sanit.
2) ~~z zastrzeżeniami wymienionymi w załączonej opinii~~
L.p. opinii 71 6/24
29.07.2024
data
podpis
mgr inż. BARBARA KOSTECKA-BANACHOWSKA
RZECZOZNAWCA DS. BEZPIECZEŃSTWA I HIGIENY PRACY
nr upr. GIP 443/00 w grupach 1.1, 1.2, 1.3, 1.4
91-831 Łódź, ul. H. Berlińskiego 14/20 m. 12
tel. kom. 608-629-899

RZECZOZNAWCA DO SPRAW ZABEZPIECZEŃ PRZECIWPOŻAROWYCH
inż. pożarnictwa Adam Sosnowski Nr upr. 698/2019
06-08-2024
(data i podpis)
Zgodność projektu z wymaganiami ochrony przeciwpożarowej stwierdzam
bez uwag
~~z uwagami~~

Vector
store concept realization

Vector Krzysztof Stosiek Doradztwo i Zarządzanie | www.vector-scr.pl | info@vector-scr.pl
Albertarskiego 14 lok.74, 02-934 Warszawa | NIP 152 30 23

EWONA JARMAKOWSKA koordynator tel: 600 811 961 @:jarmakowska@vector-scr.pl
PIOTR CEGIELSKI architekt tel: 696 028 001 @:pcegielski@vector-scr.pl

mgr inż. arch. PIOTR CEGIELSKI
upr. bud. w spec. architektonicznej
nr 50/LOKW/2003
członek Śląskiej Izby Architektów

inwestor / client	Redkom Park Bielsko Sp. z o. o. Ul. Słoneczna 116A 05-500 Stara Iwiczna NIP: 1231527802
nazwa i adres lok. (obiektu) / adress	Lokal 0.11 w budynku handlowym zlokalizowanym w Bielsku-Białej (43-300) przy ul. Warszawskiej 180
stadium / stage	PROJ. TECHNICZNY
branża / branch	SANITARNA
projektanci / designers	mgr inż. Marcin Tofel upr. bud. w specjalności sanitarnej nr MAZ/0438/PWOS/12 — podpis
sprawdzający / checking	mgr inż. Ewelina Tofel — podpis upr. bud. w specjalności sanitarnej nr MAZ/0059/PBS/17 — podpis
nazwa rysunku /name of draw.	RZUT LOKALU WENTYLACJA I KLIMATYZACJA
nr rysunku	IS1 — VII 2024 — skala 1:50