ELEWACJA PÓŁNOCNA WEWNĘTRZNA
SKALA 1:200

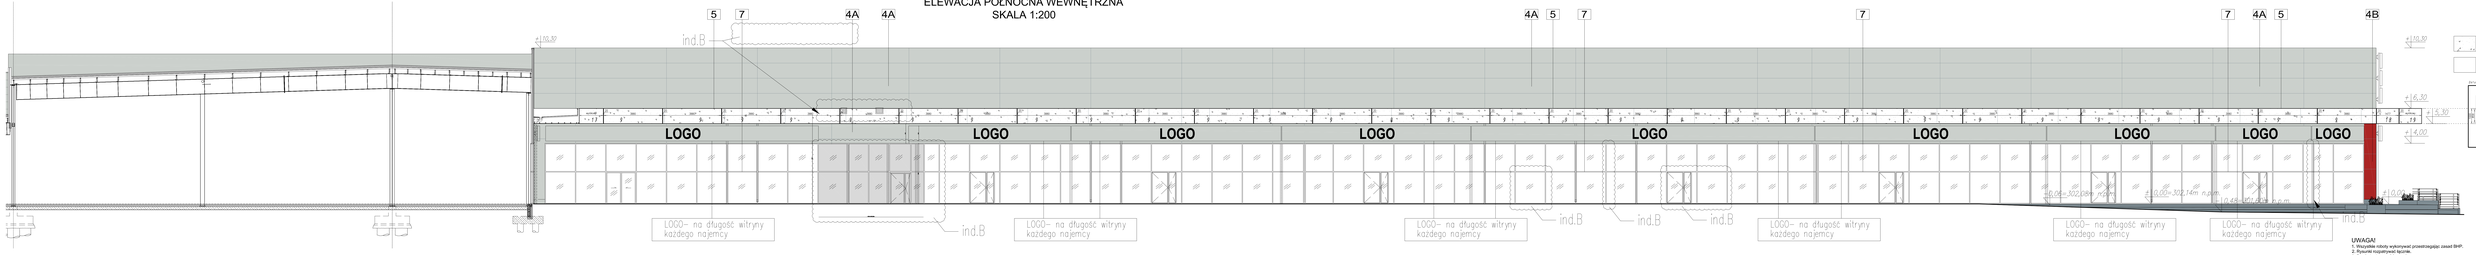

UWAGA!
1. Wszystkie roboty wykonywać przestrzegając zasad BHP.
2. Rysunki rozpatrywać łącznie.

Tytuł rysunku:	ELEWACJA PÓŁNOCNA WEWNĘTRZNA		