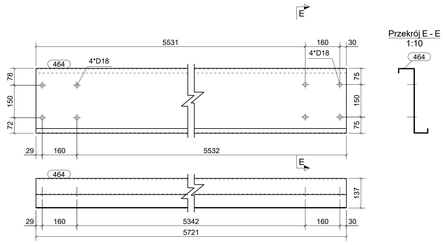

P/17, szt.3

Przekrój E - E
1:10

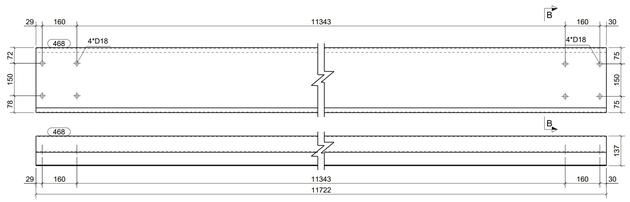

P/18, szt.3

Przekrój B - B
1:10

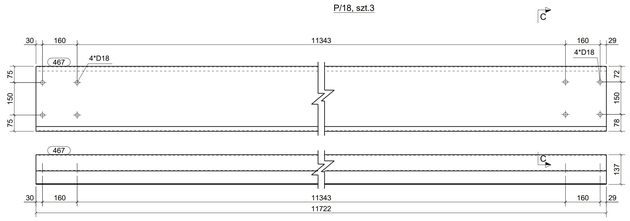

P/19, szt.3

Przekrój C - C
1:10

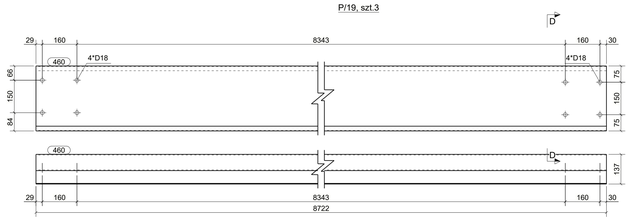

P/20, szt.9

Przekrój D - D
1:10

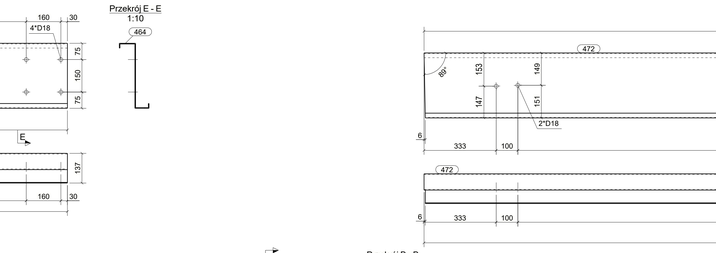

P/31, szt.1

Przekrój I - I
1:10

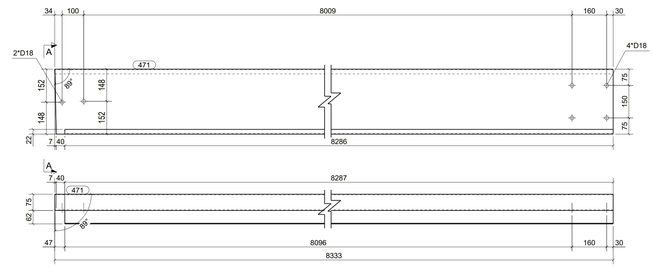

P/29, szt.1

Przekrój A - A
1:10

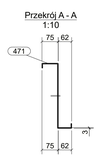

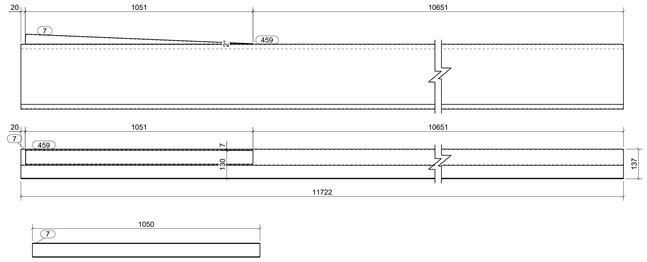

P/27, szt.5

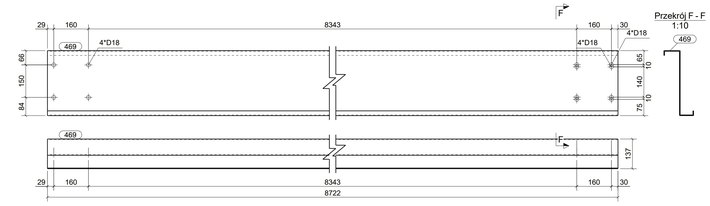

P/21, szt.1

Przekrój F - F
1:10

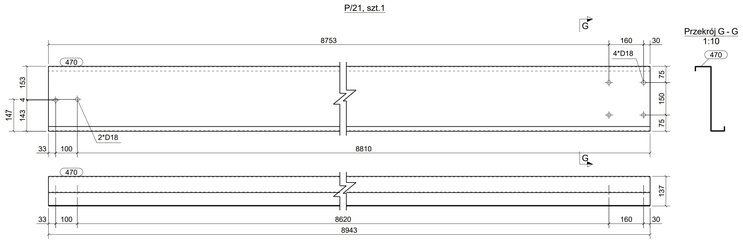

P/23, szt.8

Przekrój G - G
1:10

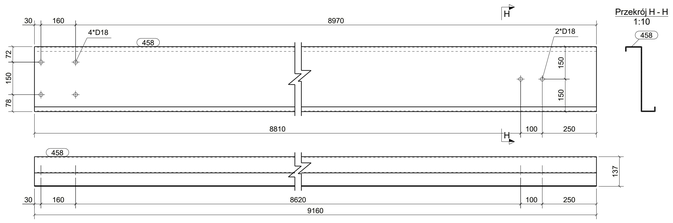

P/28, szt.5

Przekrój H - H
1:10

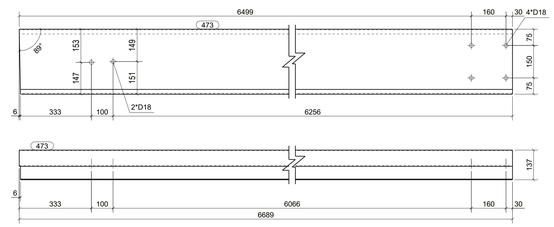

P/32, szt.1

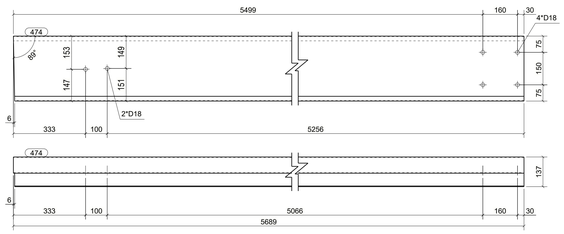

P/33, szt.1

WYKAZ ELEMENTÓW ZESPOŁU
Zespół: P/17
Ciężar (kg): 63.59
Długość (mm): 5721
Ilość: 3

Element	Profil	Materiał	Ilość	Długość (mm)	Ciężar (kg)
464	ZZ300-3-22-75-22-65	S355JR	1	5721	63.59

WYKAZ ELEMENTÓW ZESPOŁU
Zespół: P/18
Ciężar (kg): 130.30
Długość (mm): 11722
Ilość: 3

Element	Profil	Materiał	Ilość	Długość (mm)	Ciężar (kg)
468	ZZ300-3-22-75-22-65	S355JR	1	11722	130.30

WYKAZ ELEMENTÓW ZESPOŁU
Zespół: P/19
Ciężar (kg): 130.30
Długość (mm): 11722
Ilość: 3

Element	Profil	Materiał	Ilość	Długość (mm)	Ciężar (kg)
467	ZZ300-3-22-75-22-65	S355JR	1	11722	130.30

WYKAZ ELEMENTÓW ZESPOŁU
Zespół: P/20
Ciężar (kg): 96.95
Długość (mm): 8722
Ilość: 9

Element	Profil	Materiał	Ilość	Długość (mm)	Ciężar (kg)
460	ZZ300-3-22-75-22-65	S355JR	1	8722	96.95

WYKAZ ELEMENTÓW ZESPOŁU
Zespół: P/21
Ciężar (kg): 96.95
Długość (mm): 8722
Ilość: 1

Element	Profil	Materiał	Ilość	Długość (mm)	Ciężar (kg)
469	ZZ300-3-22-75-22-65	S355JR	1	8722	96.95

WYKAZ ELEMENTÓW ZESPOŁU
Zespół: P/23
Ciężar (kg): 99.41
Długość (mm): 8943
Ilość: 8

Element	Profil	Materiał	Ilość	Długość (mm)	Ciężar (kg)
470	ZZ300-3-22-75-22-65	S355JR	1	8943	99.41

WYKAZ ELEMENTÓW ZESPOŁU
Zespół: P/27
Ciężar (kg): 132.10
Długość (mm): 11722
Ilość: 5

Element	Profil	Materiał	Ilość	Długość (mm)	Ciężar (kg)
7	L95/75/12	S235JR	1	1050	1.80
459	ZZ300-3-22-75-22-65	S355JR	1	11722	130.30

WYKAZ ELEMENTÓW ZESPOŁU
Zespół: P/28
Ciężar (kg): 101.82
Długość (mm): 9160
Ilość: 5

Element	Profil	Materiał	Ilość	Długość (mm)	Ciężar (kg)
458	ZZ300-3-22-75-22-65	S355JR	1	9160	101.82

WYKAZ ELEMENTÓW ZESPOŁU
Zespół: P/29
Ciężar (kg): 92.51
Długość (mm): 8333
Ilość: 1

Element	Profil	Materiał	Ilość	Długość (mm)	Ciężar (kg)
471	ZZ300-3-22-75-22-65	S355JR	1	8333	92.51

WYKAZ ELEMENTÓW ZESPOŁU
Zespół: P/31
Ciężar (kg): 85.44
Długość (mm): 7689
Ilość: 1

Element	Profil	Materiał	Ilość	Długość (mm)	Ciężar (kg)
472	ZZ300-3-22-75-22-65	S355JR	1	7689	85.44

WYKAZ ELEMENTÓW ZESPOŁU
Zespół: P/32
Ciężar (kg): 74.32
Długość (mm): 6689
Ilość: 1

Element	Profil	Materiał	Ilość	Długość (mm)	Ciężar (kg)
473	ZZ300-3-22-75-22-65	S355JR	1	6689	74.32

WYKAZ ELEMENTÓW ZESPOŁU
Zespół: P/33
Ciężar (kg): 63.20
Długość (mm): 5689
Ilość: 1

Element	Profil	Materiał	Ilość	Długość (mm)	Ciężar (kg)
474	ZZ300-3-22-75-22-65	S355JR	1	5689	63.20

UWAGI:
1. KLASA KONSTRUKCJI STALOWEJ:
EXC2 WG PN-EN-1090-1 + A1:2012 / Ap1:2014:06
2. POZIOM JAKOŚCI POPLACZEŃ SPAWANYCH: C WG PN-EN 25817
3. KONSTRUKCJE ZABEZPIECZNE ANTYKOROZYJNIE PRZEZ MALOWANIE
ZGODNIE Z PROJEKTEM ANTYKOROZYJNYM ZAPEWNIAJĄCY WALAC KAT. KOROZYJNOŚCI C2.
POWIERZCHNIE OCZYŚCIĆ DO STOPNIA Sa2 ½ wg PN-ISO 8501-02.
4. KOLOR WG WYTYCZNYCH INWESTORA

KOPIOWANIE BEZ PISEMNEJ ZGODY AUTORA ZABRONIONE PRAWA AUTORSKIE ZASTRZEŻONE

PRACOWNIA PROJEKTOWANIA
I USŁUG INWESTYCYJNYCH ALFA
Spółka z o.o. Spółka komandytowa
59-220 LEGNICA, ul. LOKETKA 18
+48 76 8525671 www.ppalfa.pl pracownia@ppalfa.pl
ALFA PRACOWNIA

OBIEKT:
PRZEBUDOWA BUDYNKU HANDLOWEGO
BIELSKO BIAŁA
UL. WARSZAWSKA 180

IMIĘ I NAZWISKO:	PODPIS:
PROJEKTANT: **mgr inż. Daniel Mikutaniec** uprawnienia budowlane do projektowania bez ograniczeń w specjalności konstrukcyjno - budowlanej nr 196/DOS/12	
OPRACOWUJĄCY: **mgr inż. Jacek Kadecki**	
OPRACOWUJĄCY: **mgr inż. Andrzej Popiel**	

NAZWA RYSUNKU	BRANŻA
PŁATWIE	KONSTRUKCJA

ID PROJEKTU	STADIUM	DATA	SKALA	NR RYS.
V-23	PW	10-06-24	1:10	0/031

NAZWA PLIKU	ID REWIZJI
V-23_PW_N_0_PŁATWIE_031	-

Tekla Structures