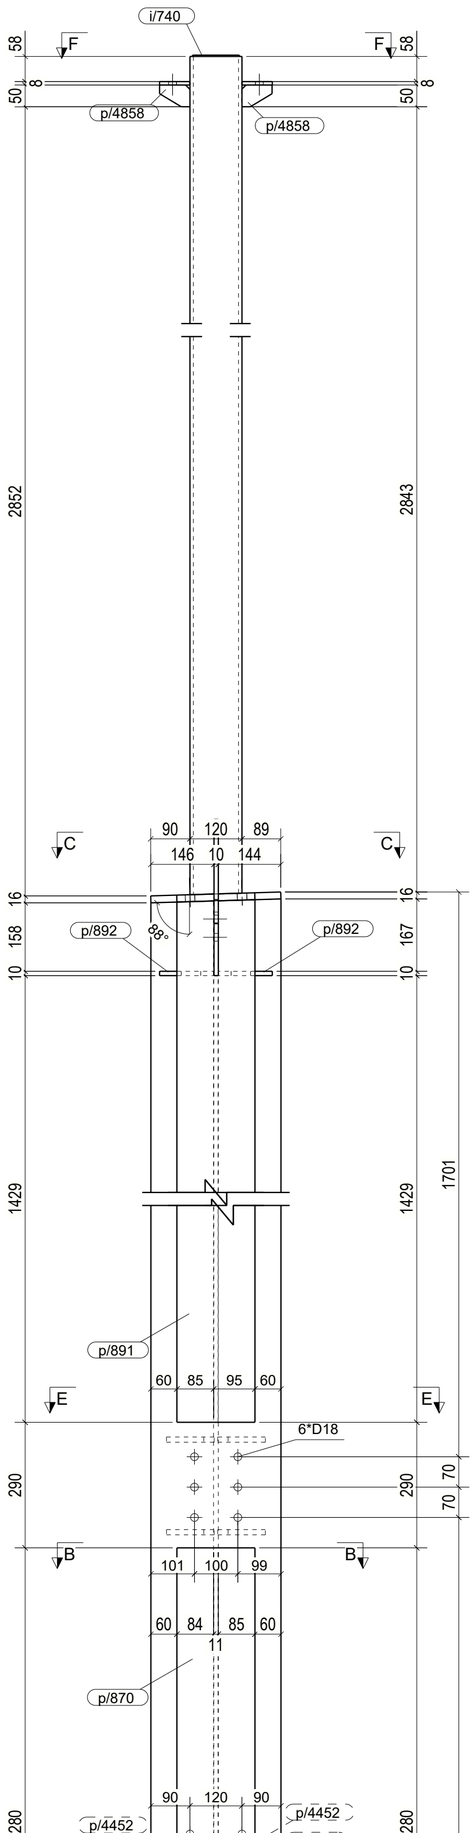

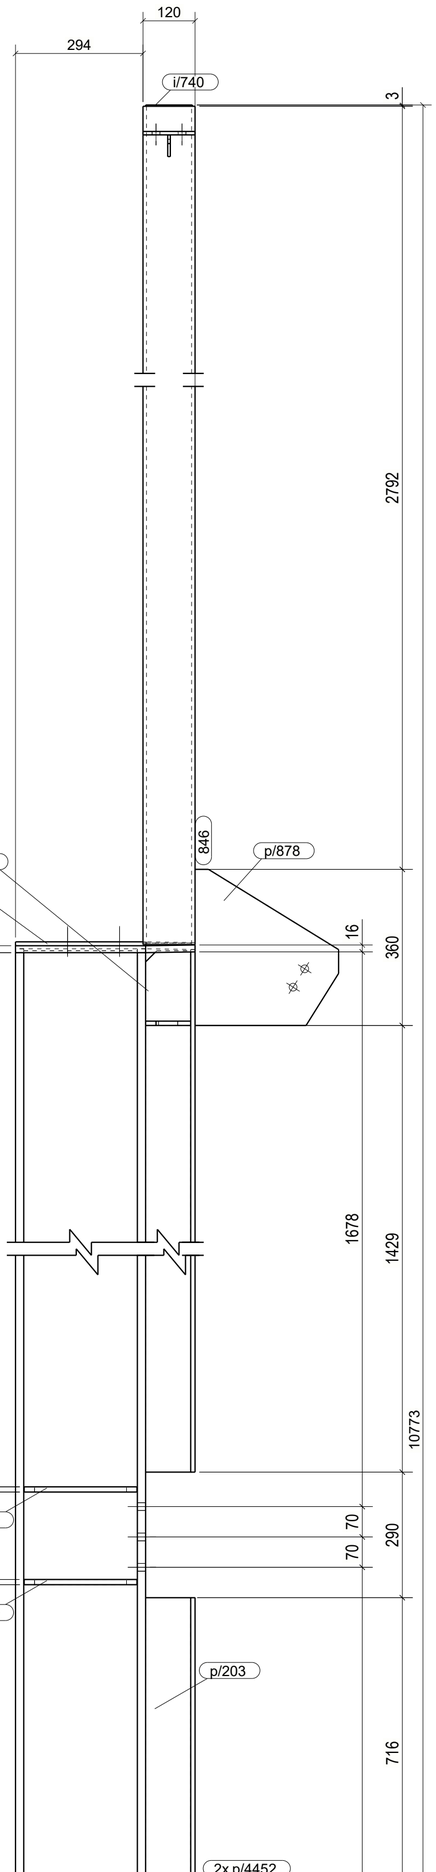

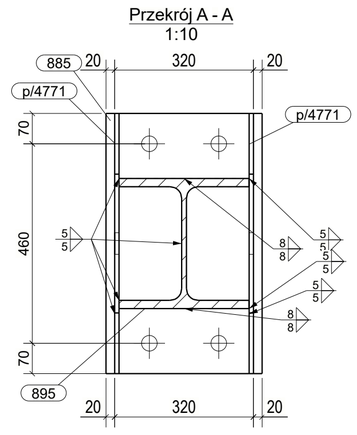

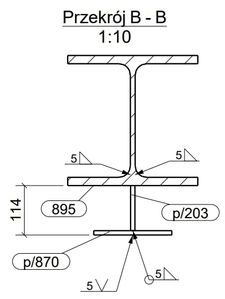

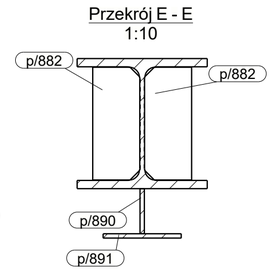

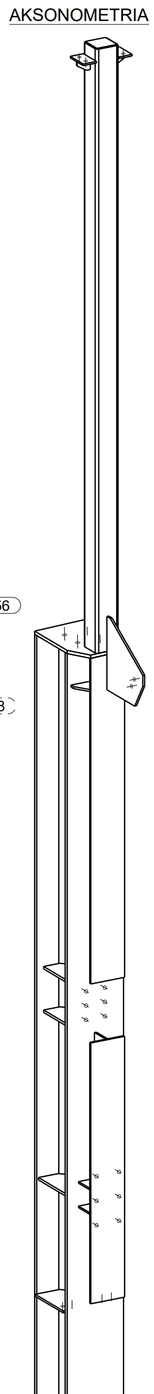

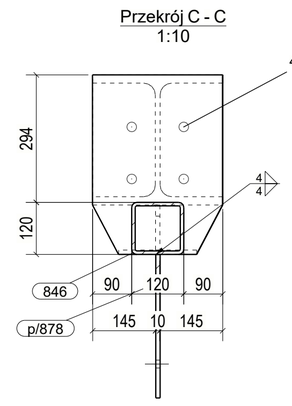

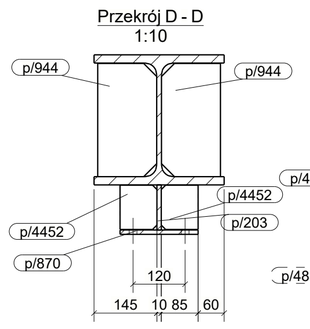

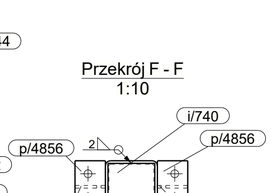

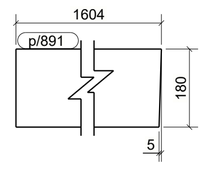

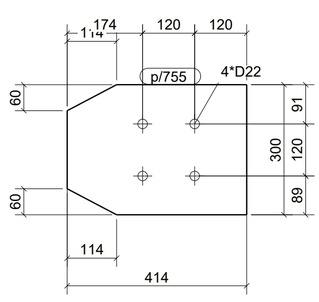

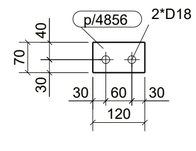

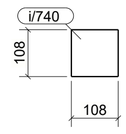

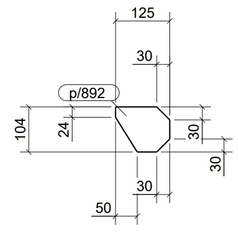

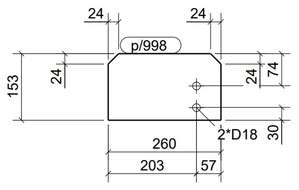

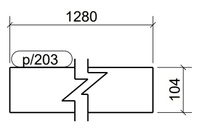

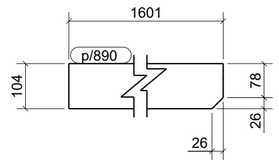

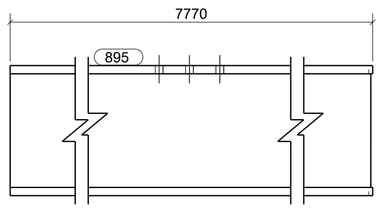

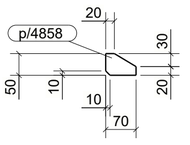

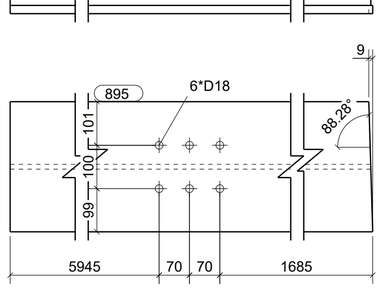

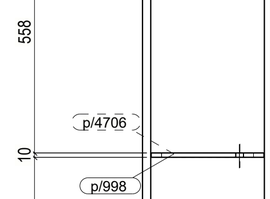

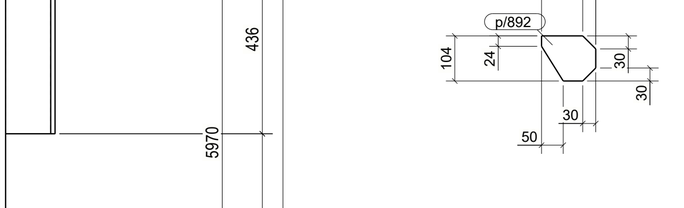

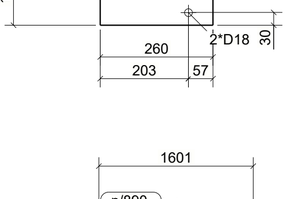

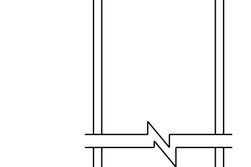

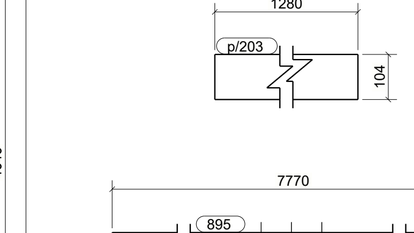

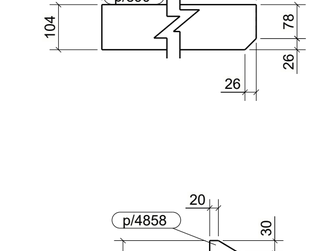

WYKAZ ELEMENTÓW ZESPOŁU			Ciężar (kg):	1166.0	
Zespół: S/569			Długość (mm):	10773	
			Ilość:	1	
Element	Profil	Materiał	Ilość	Długość (mm)	Ciężar brutto (kg)
846	SHS120*8	S235JR	1	2965	81.9
885	BL25*360	S235JR	1	600	42.4
895	HEB300	S235JR	1	7770	908.8
i/740	BL3*108	S235JR	1	108	0.3
p/203	BL10*104	S235JR	1	1280	10.4
p/755	BL16*300	S235JR	1	414	14.7
p/870	BL10*180	S235JR	1	1280	18.1
p/878	BL10*331	S235JR	1	360	6.8
p/882	BL12*110	S235JR	4	260	10.6
p/890	BL10*104	S235JR	1	1601	13.0
p/891	BL10*180	S235JR	1	1604	22.6
p/892	BL10*104	S235JR	2	125	1.6
p/944	BL12*136	S235JR	2	261	6.5
p/998	BL10*153	S235JR	1	260	3.1
p/4452	BL8*85	S235JR	4	102	2.2
p/4706	BL10*153	S235JR	1	260	3.1
p/4771	BL10*250	S235JR	2	600	18.6
p/4856	BL8*70	S235JR	2	120	1.1
p/4858	BL6*50	S235JR	2	70	0.3

UWAGI:
1. WSZYSTKIE SPOINY NIEOPISANE WYKONAĆ JAKO PACHWINOWE:
- 0,5t DLA DWUSTRONNYCH
- 0,7t DLA JEDNOSTRONNYCH
2. ELEMENTY WYKONAĆ ZE STALI WG LISTY MATERIAŁOWEJ
3. WYKONAWCA JEST ZOBOWIĄZANY SPRAWDZIĆ WSZYSTKIE WYMIARY PRZED ROZPOCZĘCIEM PRAC BUDOWLANYCH. RÓŻNICE W RYSUNKACH I POMIARACH ORAZ WSZELKIE ROZBIEŻNOŚCI I ZMIANY MUSZĄ BYĆ WYJAŚNIONE Z PROJEKTANTEM PRZED ROZPOCZĘCIEM PRAC BUDOWLANYCH.

KOPIOWANIE BEZ PISEMNEJ ZGODY AUTORA ZABRONIONE PRAWA AUTORSKIE ZASTRZEZONE

PRACOWNIA PROJEKTOWANIA
I USŁUG INWESTYCYJNYCH ALFA
Spółka z o.o. Spółka komandytowa
59-220 LEGNICA, ul. ŁOKIETKA 18
+48 76 8525671 www.ppalfa.pl pracownia@ppalfa.pl
ALFA PRACOWNIA

OBIEKT:
PRZEBUDOWA BUDYNKU HANDLOWEGO
BIELSKO BIAŁA
UL. WARSZAWSKA 180

IMIĘ I NAZWISKO:	PODPIS:
PROJEKTANT: **mgr inż. Daniel Mikutaniec** uprawnienia budowlane do projektowania bez ograniczeń w specjalności konstrukcyjno - budowlanej nr 198/DOŚ/12	
OPRACOWUJĄCY: **mgr inż. Andrzej Popiel**	
OPRACOWUJĄCY: **mgr inż. Jacek Kadecki**	

NAZWA RYSUNKU	BRANŻA
SŁUP S/569	KONSTRUKCJA

ID PROJEKTU	STADIUM	DATA	SKALA	NR RYS
V-23	PW	17-07-24	1:10 1:20	K10/106
NAZWA PLIKU				ID REWIZJI
V-23_PW_K10_SŁUP S/569-106_				-

Tekla Structures