Przekrój A - A
1:10

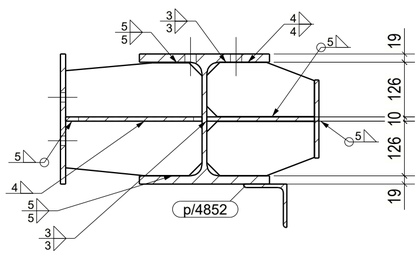

Przekrój B - B
1:10

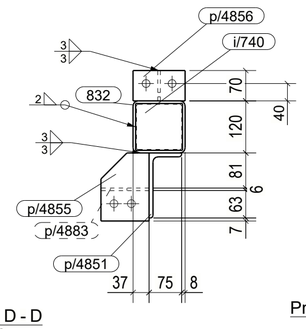

Przekrój C - C
1:10

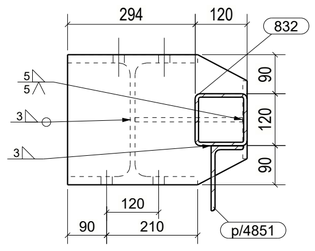

Przekrój D - D
1:10

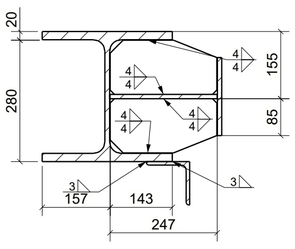

Przekrój E - E
1:10

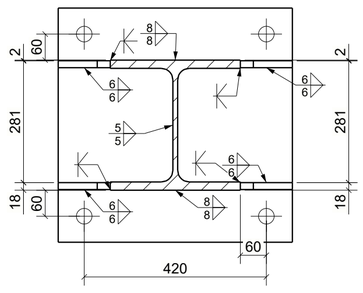

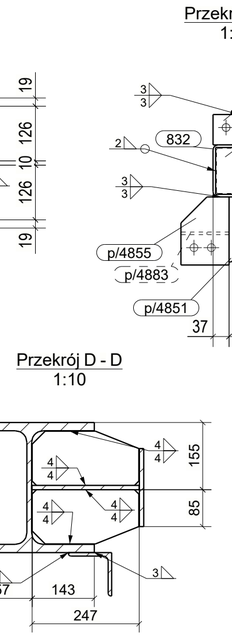

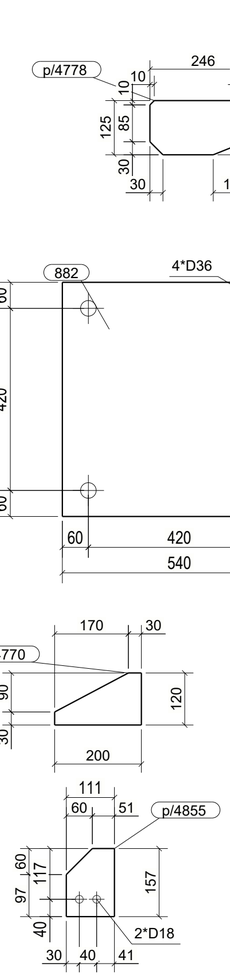

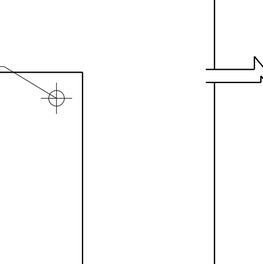

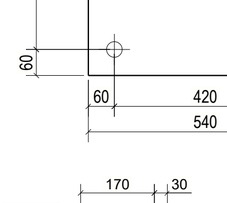

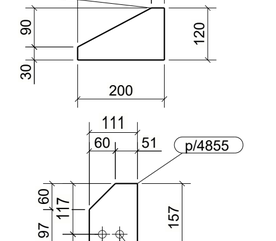

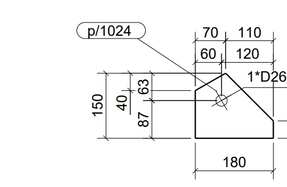

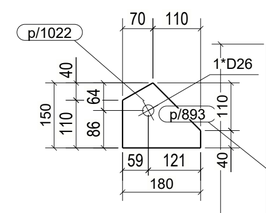

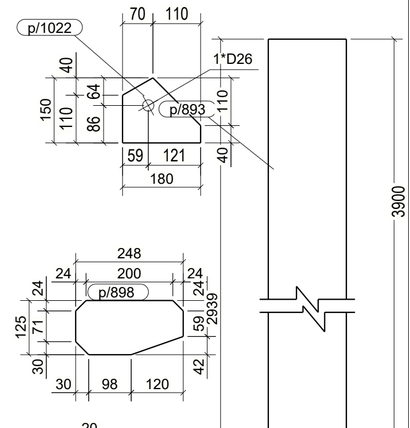

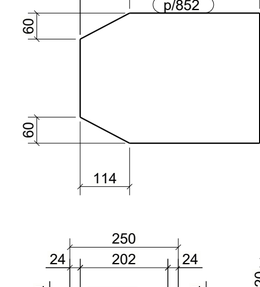

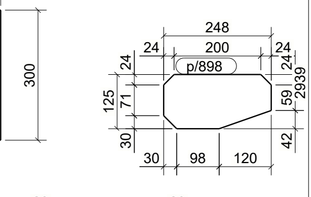

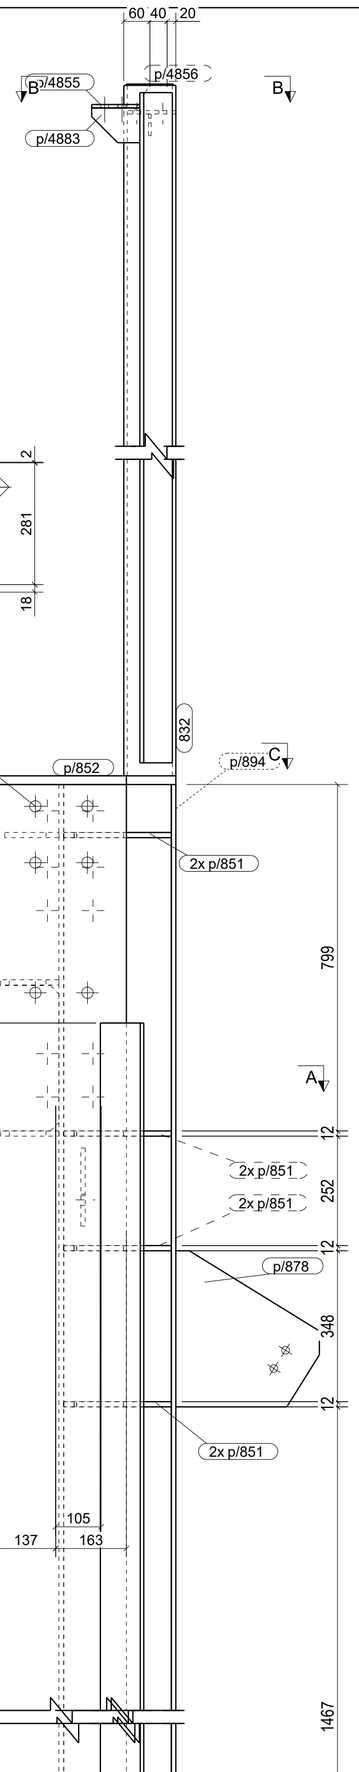

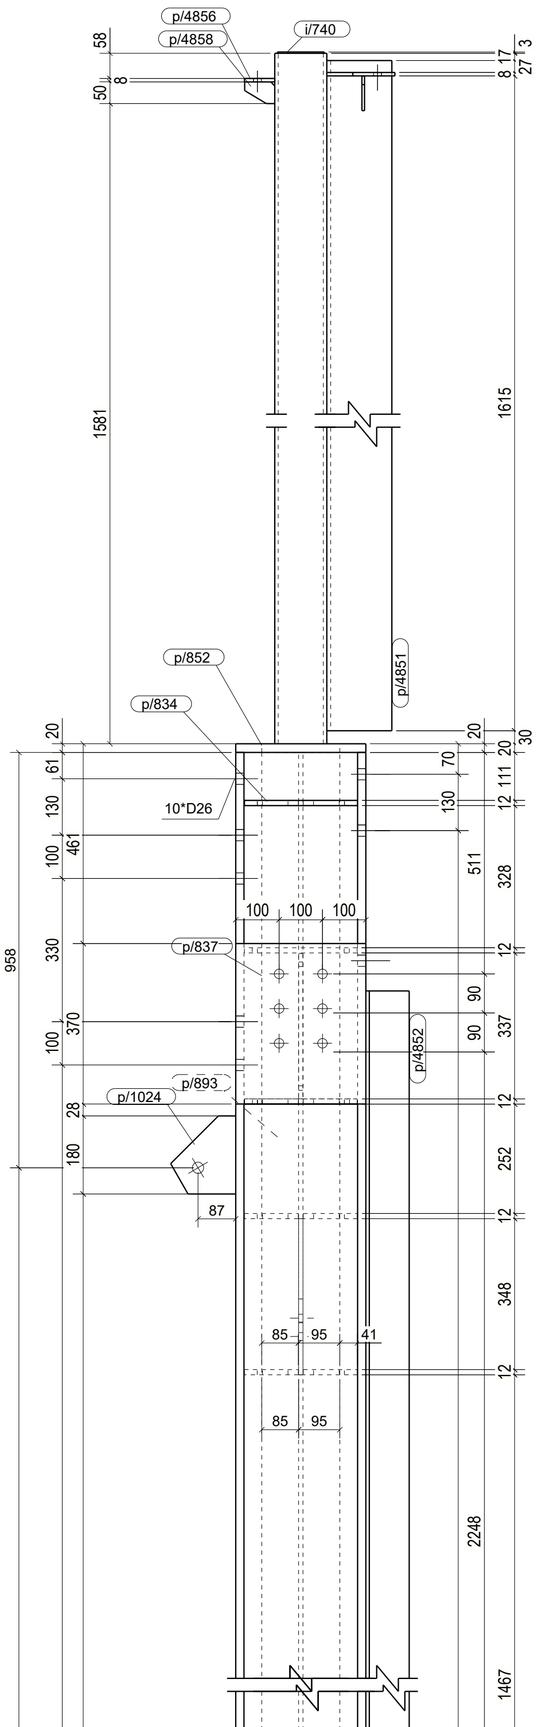

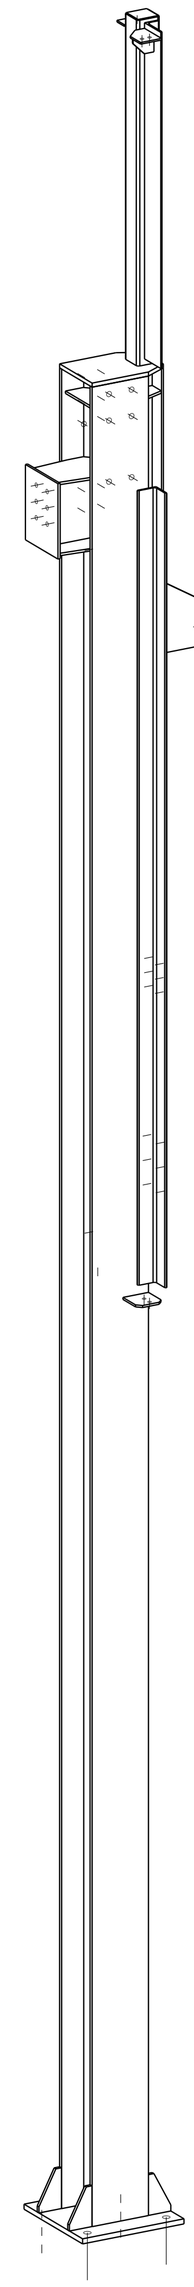

WYKAZ ELEMENTÓW ZESPOŁU			Ciężar (kg):	1498.4	
Zespół: S/574			Długość (mm):	10773	
			Ilość:	1	
Element	Profil	Materiał	Ilość	Długość (mm)	Ciężar brutto (kg)
690	HEB300	S235JR	1	9028	1056.0
832	SHS120*8	S235JR	1	1697	46.9
882	BL25*540	S235JR	1	540	57.2
i/740	BL3*108	S235JR	1	108	0.3
p/834	BL12*125	S235JR	1	261	3.0
p/837	PL12*300	S235JR	1	370	10.5
p/849	PL12*260	S235JR	2	315	14.6
p/851	BL12*125	S235JR	8	248	21.1
p/852	BL20*300	S235JR	1	414	18.4
p/878	BL10*331	S235JR	1	360	6.8
p/893	BL10*180	S235JR	1	4433	62.6
p/894	BL10*248	S235JR	1	4433	86.3
p/898	BL12*125	S235JR	1	248	2.6
p/899	BL12*125	S235JR	1	250	2.6
p/899	BL12*126	S235JR	2	250	5.3
p/967	BL10*136	S235JR	2	140	2.9
p/1022	BL10*150	S235JR	1	180	1.5
p/1024	BL10*150	S235JR	1	180	1.5
p/4770	BL16*120	S235JR	4	200	8.2
p/4778	BL8*125	S235JR	4	246	7.1
p/4851	L150*75*9	S235JR	1	1650	25.4
p/4852	L100*8	S235JR	1	3900	47.5
p/4855	BL8*111	S235JR	1	157	1.0
p/4856	BL8*70	S235JR	1	120	0.5
p/4858	BL6*50	S235JR	1	70	0.1
p/4880	PL10*315	S235JR	1	335	8.2
p/4883	BL6*80	S235JR	1	111	0.3

UWAGI:
1.WSZYSTKIE SPOINY NIEOPISANE WYKONAĆ JAKO PACHWINOWE:
- 0,5t DLA DWUSTRONNYCH
- 0,7t DLA JEDNOSTRONNYCH
2. ELEMENTY WYKONAĆ ZE STALI WG LISTY MATERIAŁOWEJ
3. WYKONAWCA JEST ZOBOWIĄZANY SPRAWDZIĆ WSZYSTKIE WYMIARY PRZED ROZPOCZĘCIEM PRAC BUDOWLANYCH. RÓŻNICE W RYSUNKACH I POMIARACH ORAZ WSZELKIE ROZBIEŻNOŚCI I ZMIANY MUSZĄ BYĆ WYJAŚNIONE Z PROJEKTANTEM PRZED ROZPOCZĘCIEM PRAC BUDOWLANYCH.

KOPIOWANIE BEZ PISEMNEJ ZGODY AUTORA ZABRONIONE PRAWA AUTORSKIE ZASTRZEŻONE

PRACOWNIA PROJEKTOWANIA
I USŁUG INWESTYCYJNYCH ALFA
Spółka z o.o. Spółka komandytowa
59-220 LEGNICA, ul. ŁOKIETKA 18
+48 76 8525671 www.ppalfa.pl pracownia@ppalfa.pl
ALFA PRACOWNIA

OBIEKT:

PRZEBUDOWA BUDYNKU HANDLOWEGO
BIELSKO BIAŁA
UL. WARSZAWSKA 180

IMIĘ I NAZWISKO:	PODPIS:
PROJEKTANT: **mgr inż. Daniel Mikutaniec** uprawnienia budowlane do projektowania bez ograniczeń w specjalności konstrukcyjno - budowlanej nr 198/DOŚ/12	
OPRACOWUJĄCY: **mgr inż. Andrzej Popiel**	
OPRACOWUJĄCY: **mgr inż. Jacek Kadecki**	

NAZWA RYSUNKU	BRANŻA
SŁUP S/574	KONSTRUKCJA

ID PROJEKTU	STADIUM	DATA	SKALA	NR RYS
V-23	PW	17-07-24	1:10 1:20	K10/108
NAZWA PLIKU				ID REWIZJI
V-23_PW_K10_SŁUP S/574-108_				-

Tekla Structures