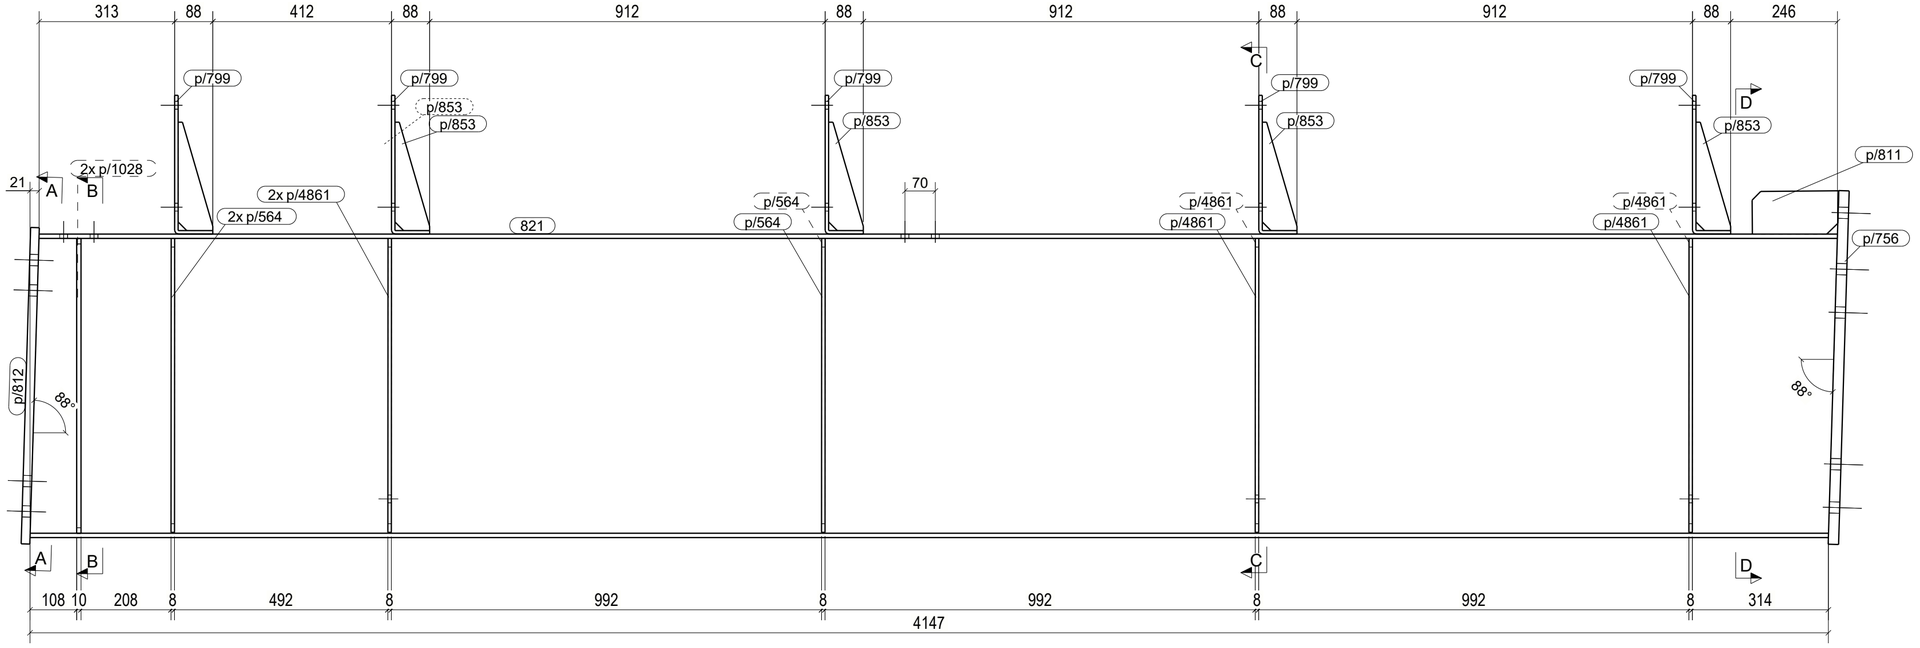

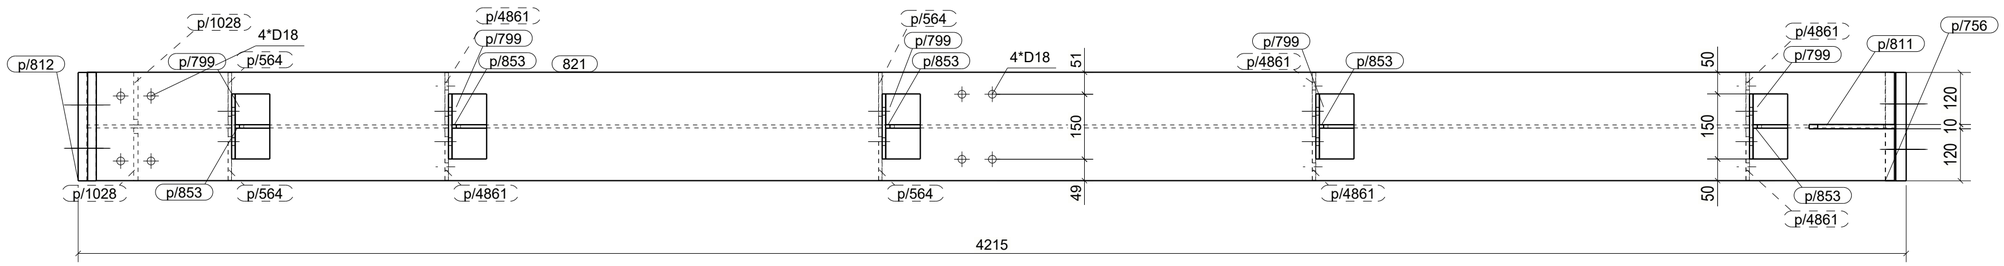

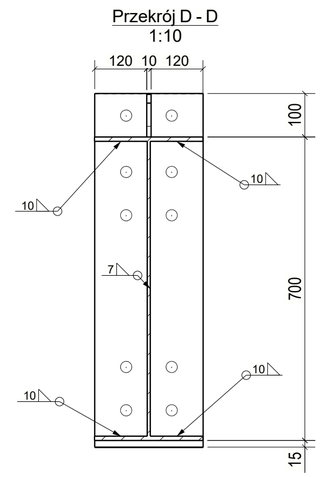

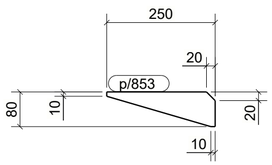

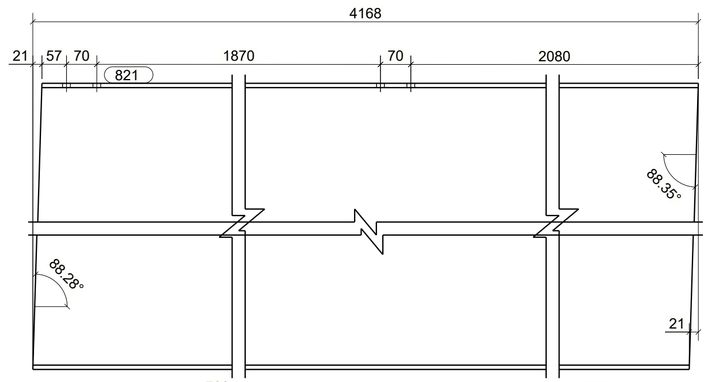

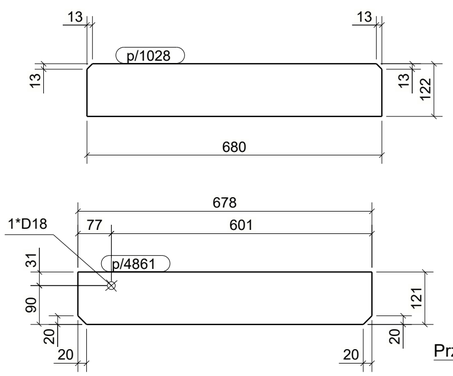

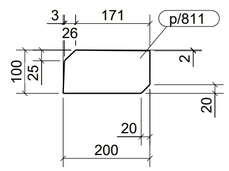

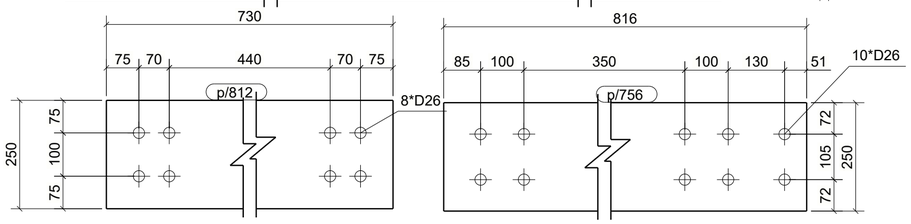

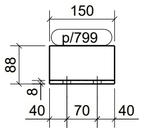

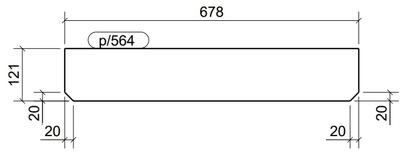

Przekrój A - A
1:10

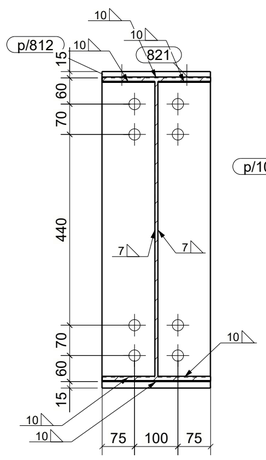

Przekrój B - B
1:10

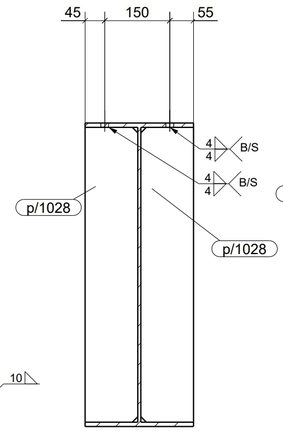

Przekrój C - C
1:10

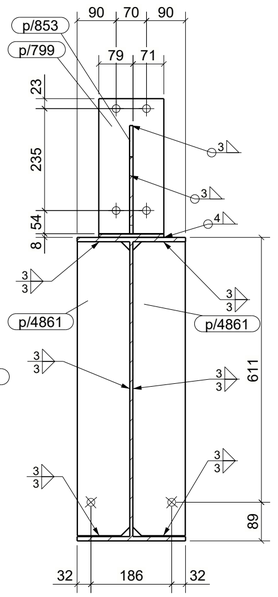

UWAGI:
1. WSZYSTKIE SPOINY NIEOPISANE WYKONAĆ JAKO PACHWINOWE:
- 0,5t DLA DWUSTRONNYCH
- 0,7t DLA JEDNOSTRONNYCH
2. ELEMENTY WYKONAĆ ZE STALI WG LISTY MATERIAŁOWEJ
3. WYKONAWCA JEST ZOBOWIĄZANY SPRAWDZIĆ WSZYSTKIE WYMIARY PRZED ROZPOCZĘCIEM PRAC BUDOWLANYCH. RÓŻNICE W RYSUNKACH I POMIARACH ORAZ WSZELKIE ROZBIEŻNOŚCI I ZMIANY MUSZĄ BYĆ WYJAŚNIONE Z PROJEKTANTEM PRZED ROZPOCZĘCIEM PRAC BUDOWLANYCH.

WYKAZ ELEMENTÓW ZESPOŁU

Zespół: G/9

Ciężar (kg): 472.8
Długość (mm): 4215
Ilość: 1

Element	Profil	Materiał	Ilość	Długość (mm)	Ciężar brutto (kg)
821	B_WLD_A700*250*7*10	S235JR	1	4168	317.7
p/564	BL8*121	S235JR	4	678	20.5
p/756	BL24*250	S235JR	1	816	38.4
p/799	BL8*150	S235JR	5	398	18.7
p/811	BL10*99.8	S235JR	1	200	1.5
p/812	BL20*250	S235JR	1	730	28.7
p/853	BL8*80	S235JR	5	250	3.6
p/1028	PL10*121.5	S235JR	2	680	12.9
p/4861	BL8*121	S235JR	6	678	30.8

KOPIOWANIE BEZ PISEMNEJ ZGODY AUTORA ZABRONIONE PRAWA AUTORSKIE ZASTRZEŻONE

PRACOWNIA PROJEKTOWANIA
I USŁUG INWESTYCYJNYCH ALFA
Spółka z o.o. Spółka komandytowa
59-220 LEGNICA, ul. ŁOKIETKA 18
+48 76 8525671 www.ppalfa.pl pracownia@ppalfa.pl
ALFA PRACOWNIA

OBIEKT:

PRZEBUDOWA BUDYNKU HANDLOWEGO
BIELSKO BIAŁA
UL. WARSZAWSKA 180

IMIĘ I NAZWISKO:	PODPIS:
PROJEKTANT: **mgr inż. Daniel Mikutaniec** uprawnienia budowlane do projektowania bez ograniczeń w specjalności konstrukcyjno - budowlanej nr 198/DOŚ/12	
OPRACOWUJĄCY: **mgr inż. Jacek Kadecki**	
OPRACOWUJĄCY: **mgr inż. Andrzej Popiel**	

NAZWA RYSUNKU	BRANŻA
BLACHOWNICA - ZESPÓŁ G/9	KONSTRUKCJA

ID PROJEKTU	STADIUM	DATA	SKALA	NR RYS
V-23	PW	18-07-24	1:10	K10/144

NAZWA PLIKU	ID REWIZJI
V-23_PW_K10_BLACHOWNICA - ZESPÓŁ G/9-144_	-

Tekla Structures