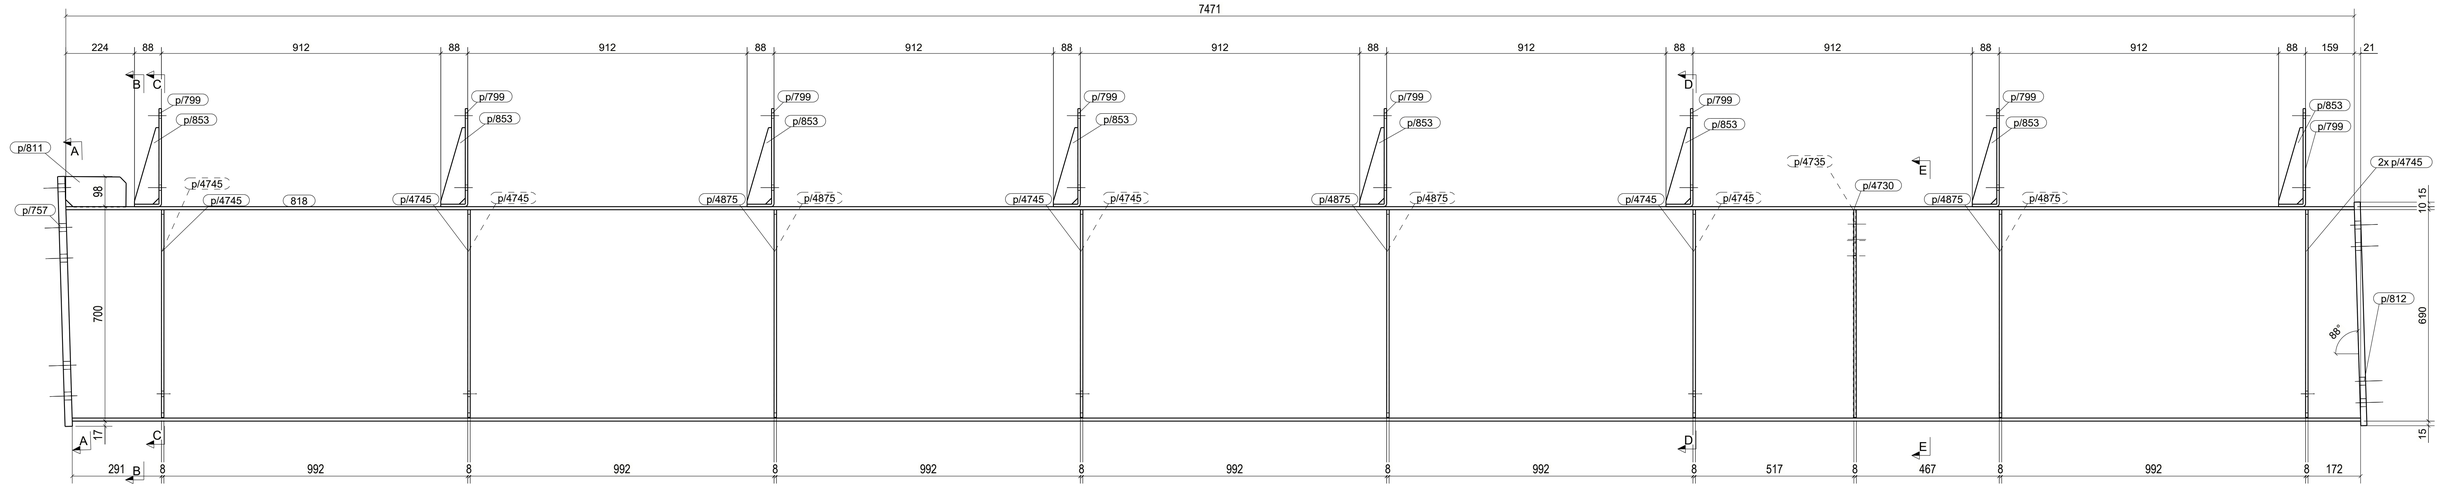

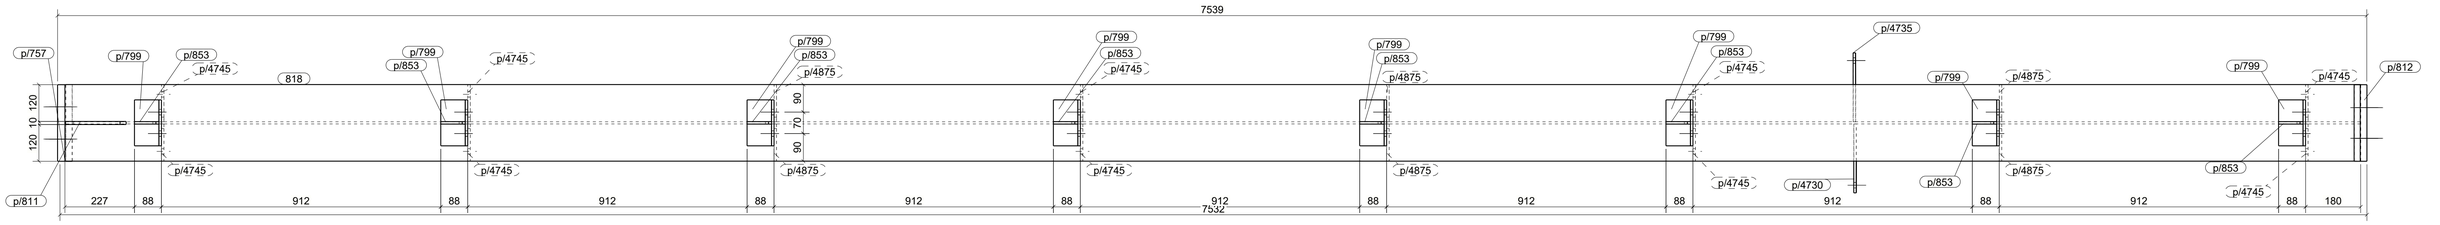

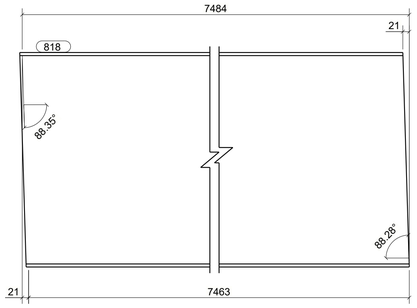

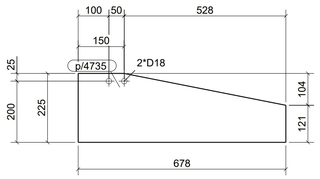

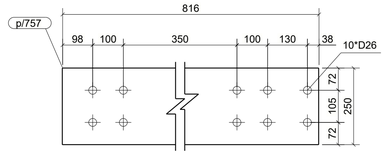

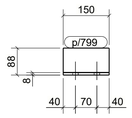

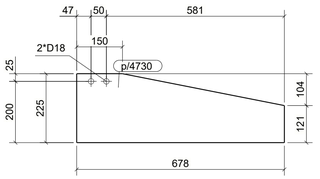

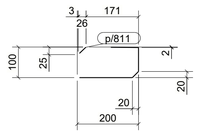

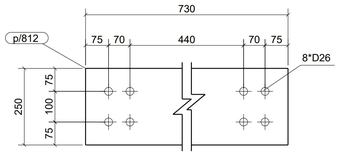

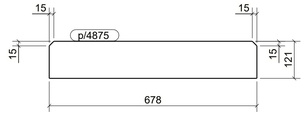

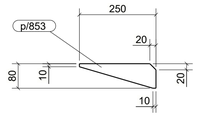

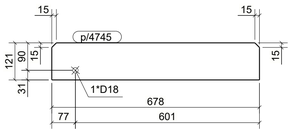

WYKAZ ELEMENTÓW ZESPOŁU			Ciężar (kg):	774.6
Zespół: G/8			Długość (mm):	7540
			Ilość:	1

Element	Profil	Materiał	Ilość	Długość (mm)	Ciężar brutto (kg)
818	B_WLD_A700*250*7*10	S235JR	1	7492	572.4
p/757	BL24*250	S235JR	1	816	38.4
p/799	BL8*150	S235JR	8	398	29.9
p/811	BL10*99.8	S235JR	1	200	1.5
p/812	BL20*250	S235JR	1	730	28.7
p/853	BL8*80	S235JR	8	250	5.7
p/4730	BL8*225	S235JR	1	678	7.9
p/4735	BL8*225	S235JR	1	678	7.9
p/4745	BL8*121	S235JR	10	678	51.4
p/4875	BL8*121	S235JR	6	678	30.8

Przekrój A - A
1:10

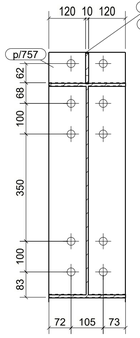

Przekrój B - B
1:10

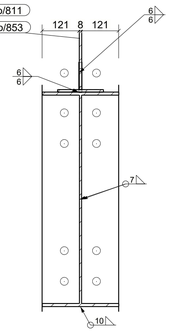

Przekrój C - C
1:10

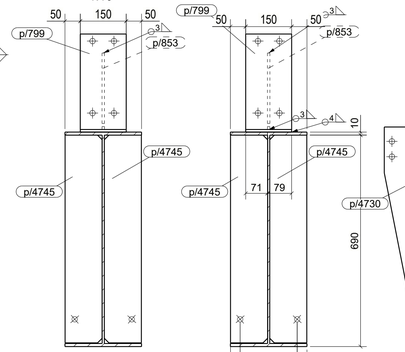

Przekrój D - D
1:10

Przekrój E - E
1:10

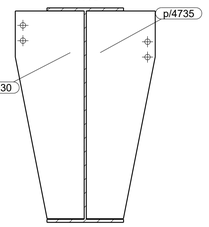

UWAGI:
1. WSZYSTKIE SPOINY NIEOPISANE WYKONAĆ JAKO PACHWINOWE:
- 0,5t DLA DWUSTRONNYCH
- 0,7t DLA JEDNOSTRONNYCH.
2. ELEMENTY WYKONAĆ ZE STALI WG LISTY MATERIAŁOWEJ
3. WYKONAWCA JEST ZOBOWIĄZANY SPRAWDZIĆ WSZYSTKIE WYMIARY PRZED ROZPOCZĘCIEM PRAC BUDOWLANYCH. RÓŻNICE W RYSUNKACH I POMIARACH ORAZ WSZELKIE ROZBIEŻNOŚCI I ZMIANY MUSZĄ BYĆ WYJAŚNIONE Z PROJEKTANTEM PRZED ROZPOCZĘCIEM PRAC BUDOWLANYCH.

KOPIOWANIE BEZ PISEMNEJ ZGODY AUTORA ZABRONIONE PRAWA AUTORSKIE ZASTRZEŻONE

PRACOWNIA PROJEKTOWANIA
I USŁUG INWESTYCYJNYCH ALFA
Spółka z o.o. Spółka komandytowa
59-220 LEGNICA, ul. ŁOKIETKA 18
+48 76 8525671 www.ppalfa.pl pracownia@ppalfa.pl
ALFA PRACOWNIA

OBIEKT:
PRZEBUDOWA BUDYNKU HANDLOWEGO
BIELSKO BIAŁA
UL. WARSZAWSKA 180

IMIĘ I NAZWISKO:	PODPIS:
PROJEKTANT: **mgr inż. Daniel Mikutaniec** uprawnienia budowlane do projektowania bez ograniczeń w specjalności konstrukcyjno - budowlanej nr 198/DOŚ/12	
OPRACOWUJĄCY: **mgr inż. Jacek Kadecki**	
OPRACOWUJĄCY: **mgr inż. Andrzej Popiel**	

NAZWA RYSUNKU	BRANŻA
BLACHOWNICA - ZESPÓŁ G/8	KONSTRUKCJA

ID PROJEKTU	STADIUM	DATA	SKALA	NR RYS
V-23		18-07-24	1:10	K10/143
NAZWA PLIKU				ID REWIZJI
V-23__K10_BLACHOWNICA - ZESPÓŁ G/8-143_				-

Tekla Structures