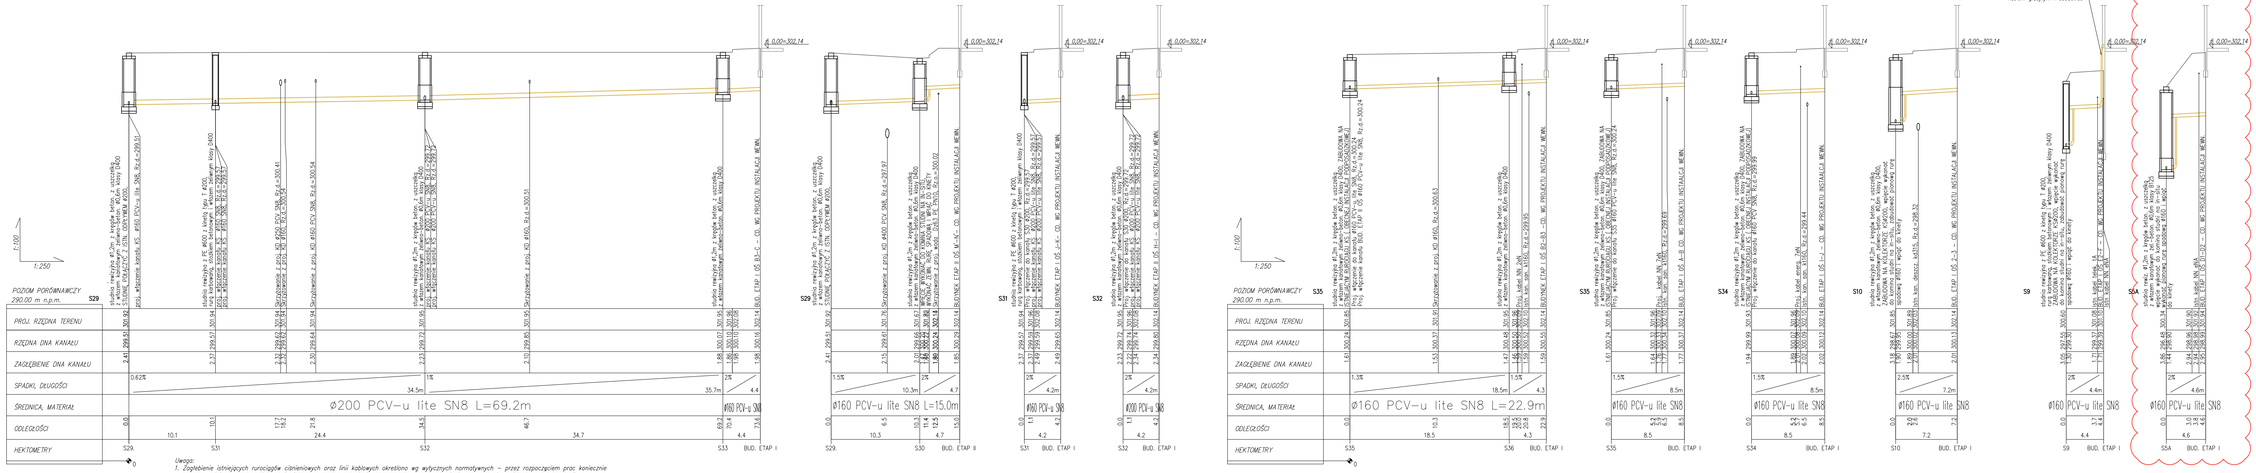

Uwaga:
1. Zagłębienie istniejących rurociągów ciśnieniowych oraz linii kablowych określono wg wytycznych normatywnych – przez rozpoczęciem prac konieczne wykonać miejscowe odkrywki i ustalić faktyczne rzędne ułożenia. W przypadku znacznych różnic od wartości przyjętych w dokumentacji, o mojących wpływ na przestawione rozwiązania, skontaktować się z projektantem
2. Zagłębienie istniejących rurociągów grawitacyjnych określono na podstawie interpolacji rzędnych sąsiednich studni. W przypadku znacznych różnic od wartości przyjętych w dokumentacji, a mojących wpływ na przestawione rozwiązania, skontaktować się z projektantem

Z uwagi na podjmiończenie ze zbiorników gpoż. podejście ks wyprowadzić po elewacji wprowadzić do budynku nad posadzką, rurociąg na elewacji zaizolować, zabezpieczyć kablem grzejnym i obudować

GEOMANIK ROBOT BRANŻA SANITARNA
mgr inż. Paweł Domagała
Upr. bud. nr 7/Bd/Ł/90 Członek Śląskiej Izby Budownictwa
DO WYKONANIA W ZAKRESIE BRANŻY

DOKUMENTACJA POWYKONAWCZA

IND.	DATA:	AUTOR:	OPIS ZMIAN
A	15.12.2023	A. Szczepaniak	Wydanie

KOPIOWANIE BEZ PISEMNEJ ZGODY AUTORA ZABRONIONE PRAWA AUTORSKIE ZASTRZEŻONE

PRACOWNIA PROJEKTOWANIA I USŁUG INWESTYCYJNYCH ALFA
Spółka z o.o. Spółka komandytowa
39-300 LUBAŃCA, ul. LOGISTYKI 16
+48 76-8525671 www.ppalfa.pl pracownia@ppalfa.pl

OBIEKT: PRZEBUDOWA BUDYNKU HANDLOWEGO BIELSKO BIAŁA UL. WARSZAWSKA 180

IMIĘ I NAZWISKO PROJEKTANTA	PODPIS
PROJEKTANT: mgr inż. Agnieszka Szczepaniuk — uprawnienia budowlane do projektowania bez ograniczeń w specjalności instalacyjnej w zakresie sieci, instalacji i urządzeń cieplnych, wentylacyjnych, gazowych, wodociągowych i kanalizacyjnych nr ŚLO/0/0/54	
SPRAWDZAJĄCY: mgr inż. Sylwia Domagała — uprawnienia budowlane do projektowania bez ograniczeń w specjalności instalacyjnej w zakresie sieci, instalacji i urządzeń cieplnych, wentylacyjnych, gazowych, wodociągowych i kanalizacyjnych nr DOŚ/0/1/2/PRB/16	

NAZWA RYSUNKU	BRANŻA
PROFIL INSTALACJI ZEWNĘTRZNEJ KANALIZACJI SANITARNEJ CZ. 2	SANITARNA

ID PROJEKTU:	STADIUM	DATA	SKALA	NR RYS.
V-23	PW	15.12.23	1:100/250	203/PZT

NAZWA PLIKU	ID REWIZJI
V-23_PW_N_P_PROFIL INSTALACJI ZEWNĘTRZNEJ KANALIZACJI SANITARNEJ_REWIZ-203_PZT.INDC	C

297x1200