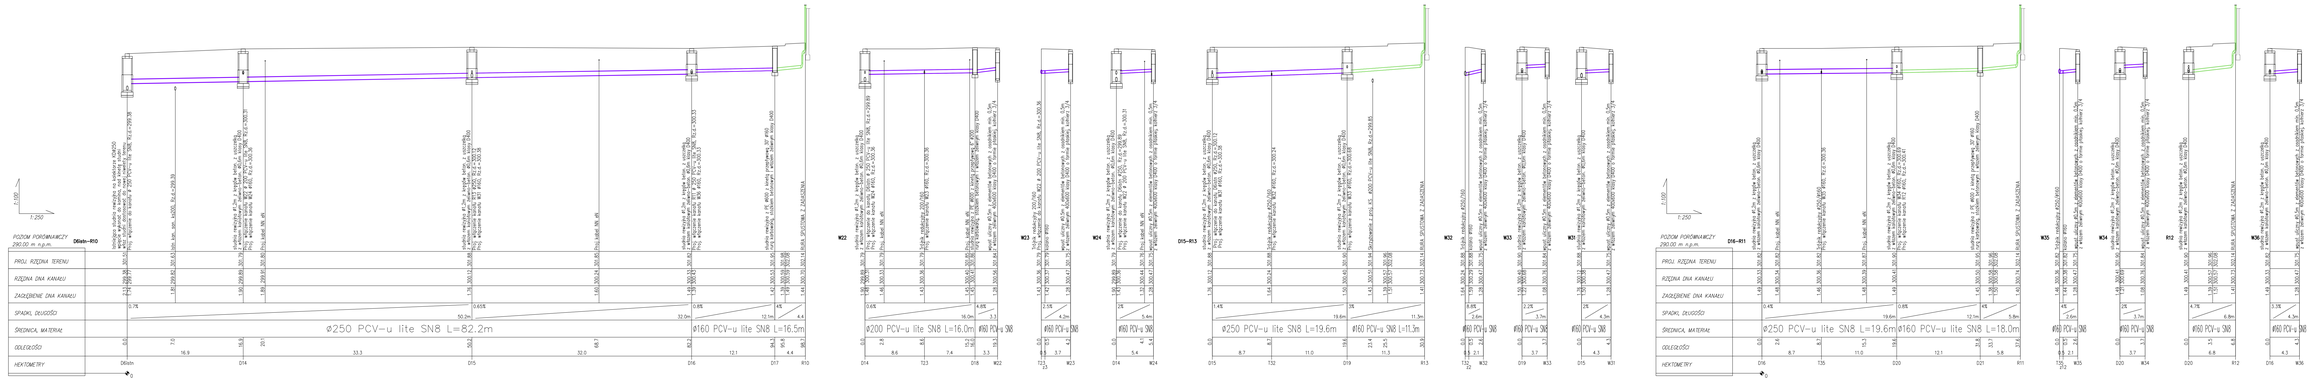

297x1500

GEODEZYJNE ROBOT
STANISŁAW BORYNA
mgr inż. Piotr Borynia
Upr. Geod. Nr GL/0010/89
Upr. Kartogr. Nr GL/0010/89
DOKUMENTACJA POWYKONAWCZA

KOPIOWANIE BEZ POZWOLENIA ZABRONIONE · PRAWA AUTORSKIE ZASTRZEŻONE

PRACOWNIA PROJEKTOWANIA I USŁUG INWESTYCYJNYCH ALFA
Spółka z o.o. Spółka komandytowa
09-200 LGOTKA, ul. LGOTECKA 39
+48 ПЕ 0026377 · www.alpa.pl · pracownia@alpa.pl

PRACOWNIA

INWESTOR: PRZEBUDOWA BUDYNKU HANDLOWEGO BIELSKO BIAŁA UL. WARSZAWSKA 180

IMIĘ I NAZWISKO PROJEKTANTA	PODPIS
PROJEKTANT: mgr inż. Agnieszka Szczepaniuk — uprawnienia budowlane do projektowania bez ograniczeń w specjalności inżynieryjno-drogowej, wodno-melioracyjnej i instalacji cieplnych, wentylacyjnych, gazowych, wodociągowych i kanalizacyjnych, w zakresie sieci, instalacji i urządzeń elektrycznych i elektroenergetycznych	
SPRAWDZAJĄCY: mgr inż. Sylwia Domagała — uprawnienia budowlane do projektowania bez ograniczeń w specjalności inżynieryjno-drogowej w zakresie sieci, instalacji i urządzeń cieplnych, wentylacyjnych, gazowych, wodociągowych i kanalizacyjnych, w ograniczeniu w zakresie sieci, instalacji i urządzeń elektrycznych i elektroenergetycznych	

NAZWA RYSUNKU	BRANŻA
PROFIL INSTALACJI ZEWNĘTRZNEJ KANALIZACJI DESZCZOWEJ CZ. 4	SANITARNA

ID PROJEKTU	STADIUM	DATA	SKALA	NR RYS.
V-23	PW	23.02.2024	1:100/250	209/PZT

NAZWA PLIKU	ID REWIZJI
V-23_PW_N_PZT_PROFIL INSTALACJI ZEWNĘTRZNEJ KANALIZACJI DESZCZOWEJ=209_CZ. 4	-