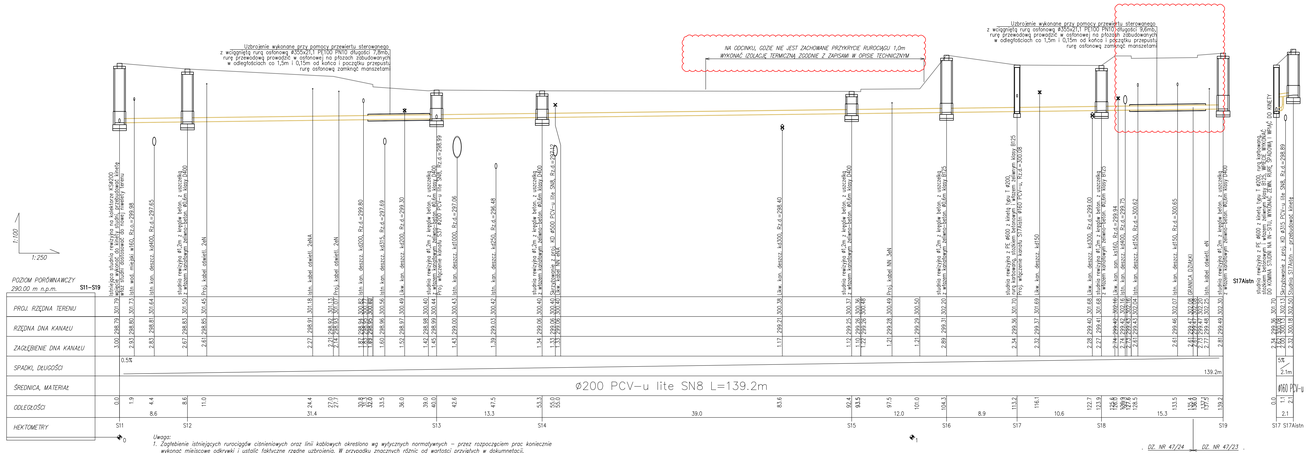

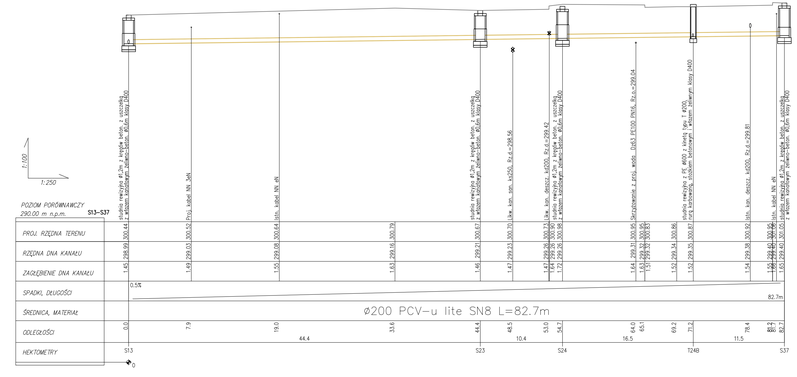

Uwaga:
1. Zagłębienie istniejących rurociągów ciśnieniowych oraz linii kablowych określono wg wytycznych normatywnych – przed rozpoczęciem prac konieczne wykonać miejscowe odkywki i ustalić faktyczne rzędne usytuowania. W przypadku znacznych różnic od wartości przyjętych w dokumentacji, o mających wpływ na przestawione rozwiązania, skontaktować się z projektantem
2. Zagłębienie istniejących rurociągów grawitacyjnych określono na podstawie interpolacji rzędnych sąsiednich studni. W przypadku znacznych różnic od wartości przyjętych w dokumentacji, o mających wpływ na przestawione rozwiązania, skontaktować się z projektantem

D			
C			
B	14.06.2024	A. Szczepaniak	- Skrócono rury przewiertowej na odcinku nr 5 S-S (15 to proste PT) - Skrócono odcinek to przełaczaczego do ziemi terenu
A	20.04.2024	A. Szczepaniak	- Wprowadzenie studni TZ40 na potrzeby budynku o funkcji gastronomicznej
NR	DATA:	AUTOR:	OPIS ZMIAN

KOPIOWANIE BEZ PISEMNEJ ZGODY AUTORA ZABRONIONE PRAWA AUTORSKIE OSTRZEŻONE

PRACOWNIA PROJEKTOWANIA I USŁUG INWESTYCYJNYCH ALFA
Spółka z ma Spółka komandytowa
39-200 DĄBROWA, ul. KOŚCIUSZKI 36
+48 781852267; www.pracowniaalfa.pl; pracownia@alfa.pl.pl
ALFA PRACOWNIA

OBIEKT: PRZEBUDOWA BUDYNKU HANDLOWEGO BIELSKO BIAŁA UL. WARSZAWSKA 180

IMIĘ I NAZWISKO PROJEKTANTA	PODPIS
PROJEKTANT: mgr inż. Agnieszka Szczepaniak ograniczenia budowlane do projektowania bez ograniczeń w specjalności instalacyjnej w zakresie sieci, instalacji i urządzeń cieplnych, wentylacyjnych, wodociągowych i kanalizacyjnych w DOŚO/0/1246	
SPRAWDZAJĄCY: mgr inż. Sylwia Domagała ograniczenia budowlane do projektowania bez ograniczeń w specjalności instalacyjnej w zakresie sieci, instalacji i urządzeń cieplnych, wentylacyjnych, wodociągowych i kanalizacyjnych w DOŚO/0/3/PRB/316	

NAZWA RYSUNKU	BRANŻA
PROFIL INSTALACJI ZEWNĘTRZNEJ KANALIZACJI SANITARNEJ CZ. 1	SANITARNA

ID PROJEKTU	STADIUM	DATA	SKALA	NR RYS.
V-23	PW	15.12.23	1:100/250	202/PZT

NAZWA PLIKU	ID REWIZJI
V-23_PW_N_P_PROFIL INSTALACJI ZEWNĘTRZNEJ KANALIZACJI SANITARNEJ_REWIB-202_PZT_NOB	B

297x1300