

	GEOLOGIA Konrad Sobol ul. Tatrzańska 34 43-300 Bielsko-Biała	www.geologia-sobol.pl e-mail: biuro@geologia-sobol.pl kom. +48 604 063 606
---	--	--

SPRAWOZDANIE Z BADAŃ GEOTECHNICZNYCH

z dnia 25.06.2024 r.

Zleceniodawca:	Daldehyg Intl Sp. z o.o ul. Ślężna 102-106, 53-111 Wrocław
Inwestycja:	Przebudowa budynku handlowego przy. Ul. Warszawskiej 180 w Bielsku-Białej
Lokalizacja:	Bielsko-Biała, ul. Warszawska180
Przedmiot badań:	Podbudowa pod fundament BK
Urządzenie pomiarowe:	HMP LFG-SD nr:10607

Tabela 1. Wyniki badań- płyta HMP LFG-SD.

Lp.	Lokalizacja badań (załącznik nr 1)	Rodzaj gruntu	E_{vd} [MPa]	E_{v2} [MPa]	I_s
1	1	Przekrusz	42,39	84,78	0,98
2	2	Przekrusz	41,52	83,04	0,98
3	3	Przekrusz	42,32	84,64	0,98
4	4	Przekrusz	43,04	86,08	0,98

Wnioski:

1. Podbudowa spełnia założenia projektowe.


Opracował:


mgr inż. Konrad Sobol
upr. MŚ nr VII-1547
upr. MŚ nr V-1728

GEOLOGIA
KONRAD SOBOL
ul. Tatrzańska 34, 43-300 Bielsko-Biała
tel./fax (33) 819-42-71, kom. 604-063-606
NIP: 795-225-46-74 REGON: 180306386

Załączniki:

1. Mapa dokumentacyjna- zał. nr 1

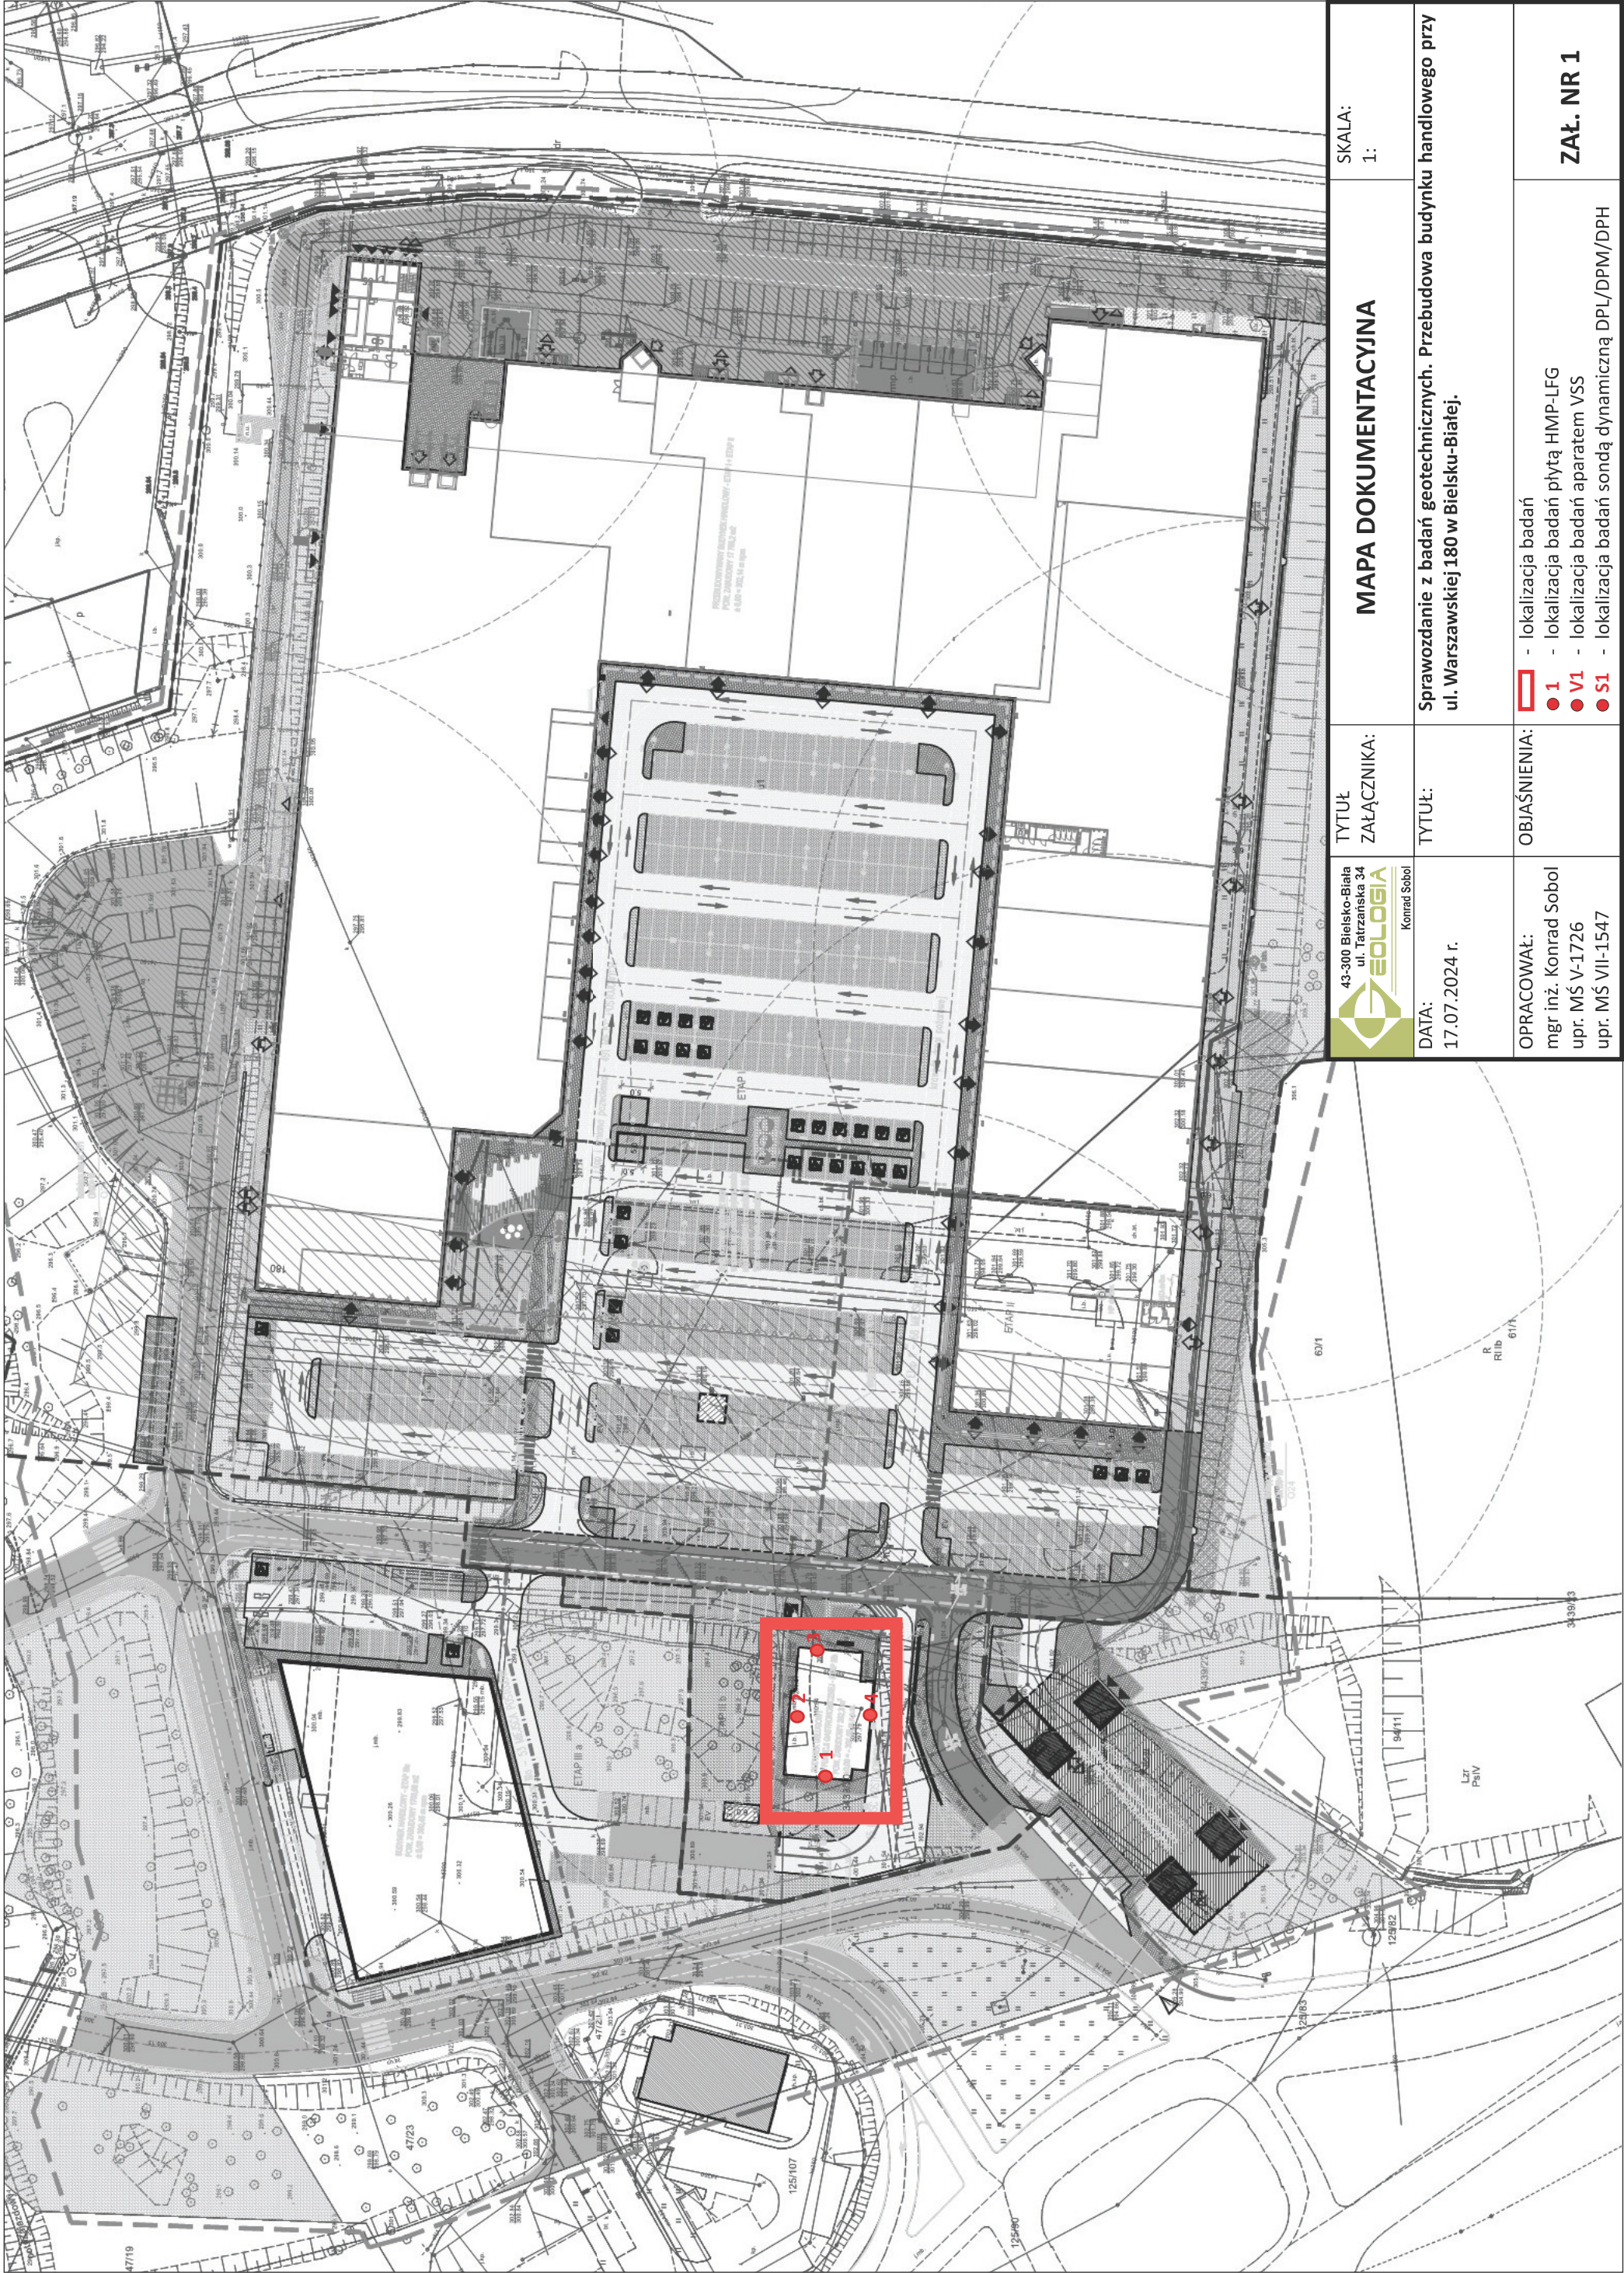

TYTUŁ ZAŁĄCZNIKA: 43-300 Bielsko-Biała ul. Tatrzańska 34 EOLOGIA Konrad Sobol		MAPA DOKUMENTACYJNA	SKALA: 1:
DATA: 17.07.2024 r.	TYTUŁ:	Sprawozdanie z badań geotechnicznych. Przebudowa budynku handlowego przy ul. Warszawskiej 180 w Bielsku-Białej.	
OPRACOWAŁ: mgr inż. Konrad Sobol upr. MŚ V-1726 upr. MŚ VII-1547	OBJAŚNIENIA:	- lokalizacja badań 1 - lokalizacja badań płytą HMP-LFG V1 - lokalizacja badań aparatem VSS S1 - lokalizacja badań sondą dynamiczną DPL/DPM/DPH	
		ZAŁ. NR 1	