PODPIS ZAUFANY
BOGDAN ZBIGNIEW
POMYKACZ
23.12.2024 08:12:26 [GMT+1]
Dokument podpisany elektronicznie
podpisem zaufanym

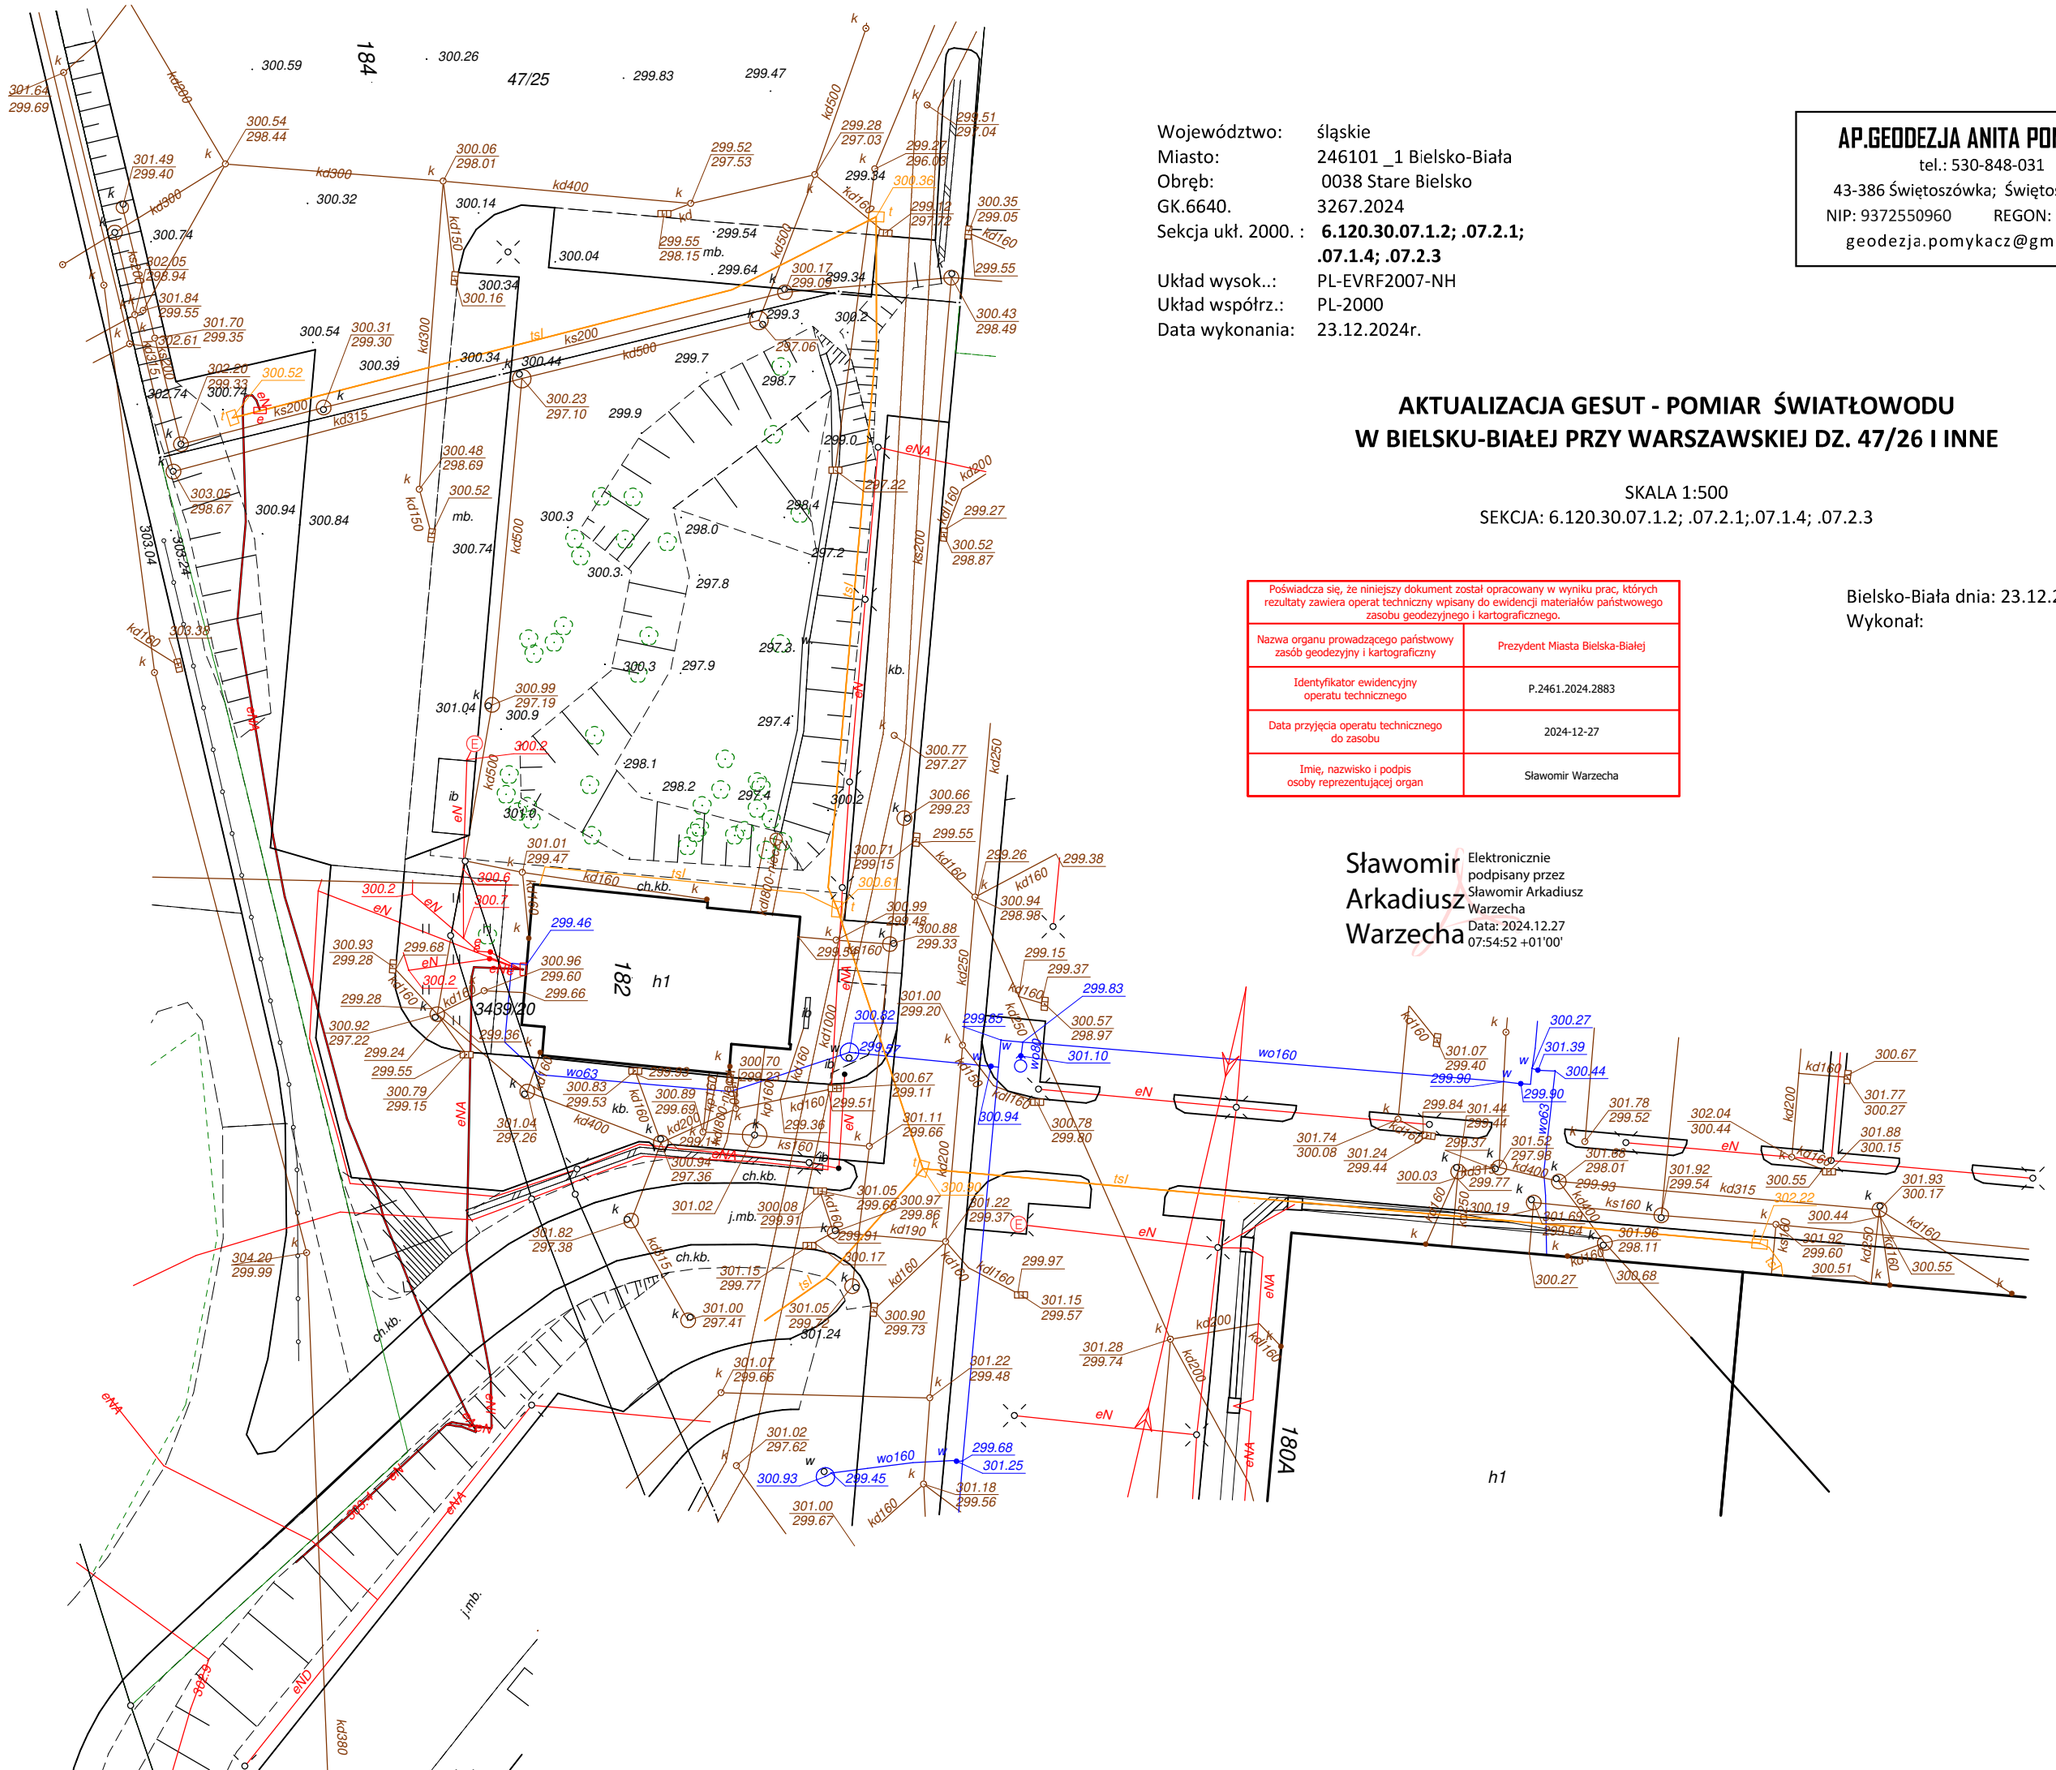

Województwo:	śląskie
Miasto:	246101 _1 Bielsko-Biała
Obręb:	0038 Stare Bielsko
GK.6640.	3267.2024
Sekcja ukł. 2000. :	**6.120.30.07.1.2; .07.2.1; .07.1.4; .07.2.3**
Układ wysok..:	PL-EVRF2007-NH
Układ współrz.:	PL-2000
Data wykonania:	23.12.2024r.

AP.GEODEZJA ANITA POMYKACZ
tel.: 530-848-031
43-386 Świętoszówka; Świętoszówka 81
NIP: 9372550960 REGON: 362317110
geodezja.pomykacz@gmail.com

AKTUALIZACJA GESUT - POMIAR ŚWIATŁOWODU W BIELSKU-BIAŁEJ PRZY WARSZAWSKIEJ DZ. 47/26 I INNE

SKALA 1:500
SEKCJA: 6.120.30.07.1.2; .07.2.1;.07.1.4; .07.2.3

Poświadcza się, że niniejszy dokument został opracowany w wyniku prac, których rezultaty zawiera operat techniczny wpisany do ewidencji materiałów państwowego zasobu geodezyjnego i kartograficznego.	
Nazwa organu prowadzącego państwowy zasób geodezyjny i kartograficzny	Prezydent Miasta Bielska-Białej
Identyfikator ewidencyjny operatu technicznego	P.2461.2024.2883
Data przyjęcia operatu technicznego do zasobu	2024-12-27
Imię, nazwisko i podpis osoby reprezentującej organ	Sławomir Warzecha

Bielsko-Biała dnia: 23.12.2024r.
Wykonał:

Sławomir Arkadiusz Warzecha
Elektronicznie podpisany przez Sławomir Arkadiusz Warzecha
Data: 2024.12.27 07:54:52 +01'00'