DOKUMENTACJA POWYKONAWCZA

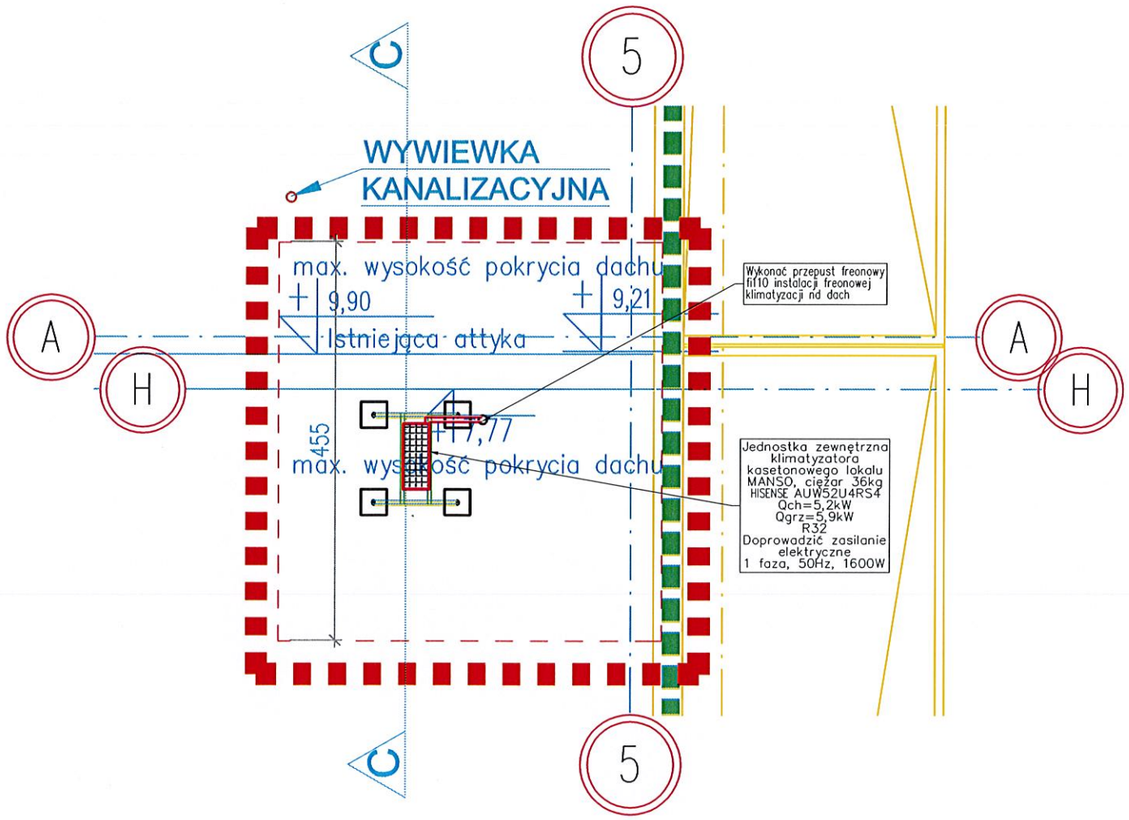

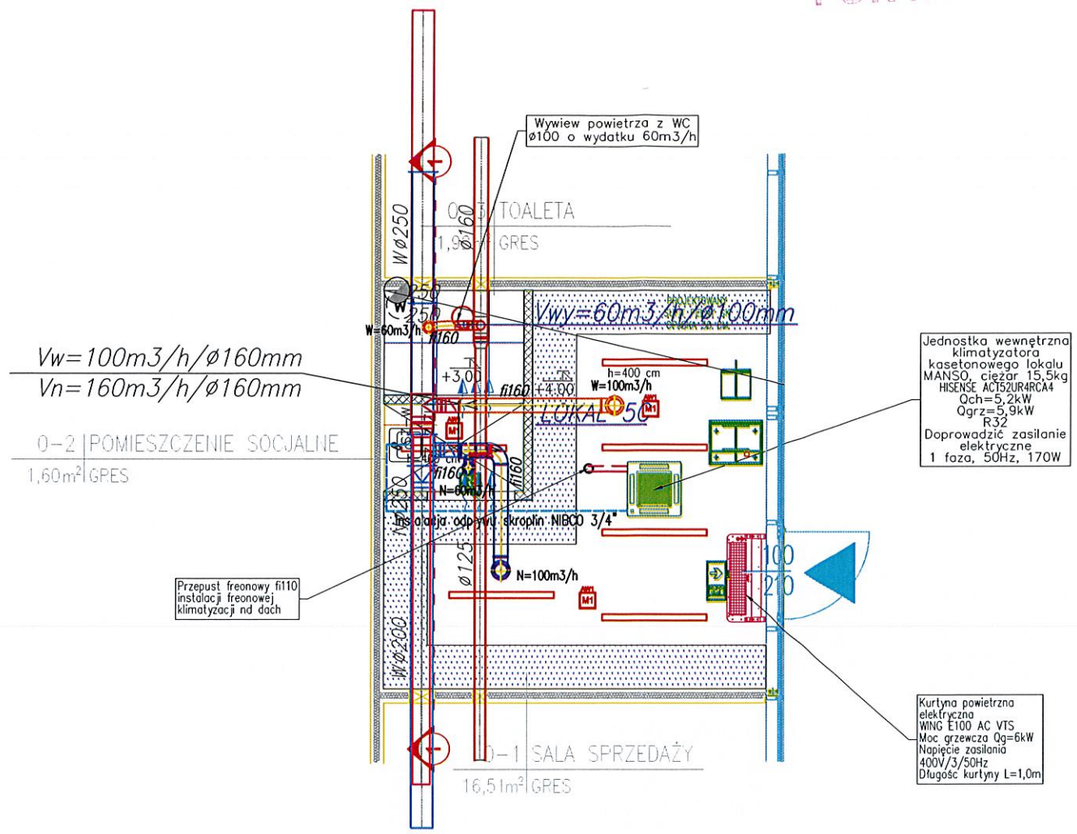

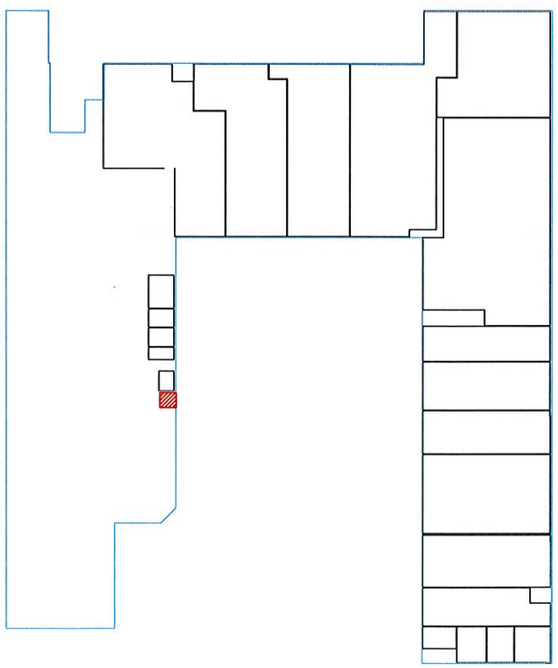

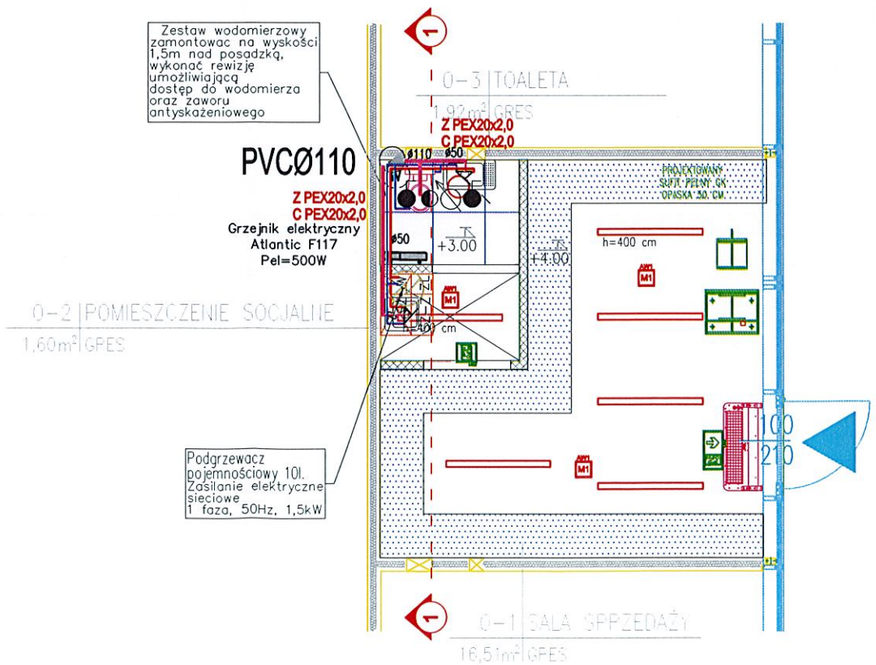

OZNACZENIA INSTALACJI WENTYLACJI I KLIMATYZACJI

- kanał wentylacyjny nawiewny izolowany (wełna mineralna typu ALFA FLEX)
- kanał wentylacyjny wyciągowy
- projektowany zawór nawiewny/wywiewny
- ø160 rozmiar kanału w mm
- Wz – instalacja wody zimnej;
- Wc – instalacja wody ciepłej;
- instalacja kanalizacji sanitarnej
- projektowana instalacja kanalizacji podposadzkowej

mgr inż. Michał Kowa
upr. bud. 2308/Gd/86
do projektowania w ograniczonym zakresie
i kierowania robotami bez ograniczeń
w specjalności instalacyjno-inżynierskiej
w zakresie instalacji sanitarnych
GMIS/0859/01

OBIEKT: Salon sprzedaży "MANSO" LO.05C, Budynek handlowy Comfy Park Bielsk, ul. Warszawska 180A 43-346 Bielsko - Biała		
INWESTOR: REDKOM PARK BIELSKO sp. z o.o., ul Słoneczna 116A, 05-500 Stara Iwiczna, NIP 1231527802		
RYSUNEK: INSTALACJA SANITARNA		BRANŻA: SANITARNA
PROJEKTANT mgr inż. Anna Kołodziejczak; SPRAWDZAJĄCY mgr inż. Beata Skorupska; OPRACOWAŁ mgr inż. Piotr Herrmann	UPRAWNIENIA: POM/0036/POOS/06, POM/0008/PWBS/17	
DATA: GRUDZIEŃ 2024	NR RYS.: S01	SKALA: 1:50

00046