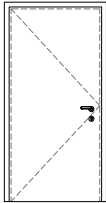
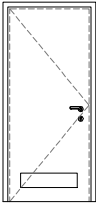


ZESTAWIENIE STOLARKI WEWNĘTRZNEJ

OZNACZENIE	D1		D2	
RYSUNEK				
WYMIAR PRZEJŚCIA	98 x 206		88 x 206	
ZEWN./WEWN.	wewnętrzne		wewnętrzne	
RODZAJ	jednoskrzydłowe		jednoskrzydłowe	
MATERIAŁ	płytameblowa typu spacewall w jednolitej zabudowie ściany		płytameblowa typu spacewall w jednolitej zabudowie ściany	
KOLOR	RAL 9003 –skrzydło RAL 9003 – ościeżnica srebrny matowy – okucia		RAL 9003 –skrzydło RAL 9003 – ościeżnica srebrny matowy – okucia	
PRZESZKLENIE	–		–	
ODBOJNIK	tak		tak	
WYPOSAŻENIE	drzwi zaopatrzyć w komplety klamek drzwiowych, wyposażyć w samozamykacz, oraz wkładki cylindryczne		drzwi zaopatrzyć w komplety klamek drzwiowych, gałkę obrotową "zajęte" i "wolne", system oznakowania 111, kratkę nawiewną, wyposażyć w samozamykacz, oraz wkładki cylindryczne	
RODZAJ ŚCIANY	ściana g-k gr 15cm		ściana g-k gr 15cm	
KIERUNEK OTWIERANIA	prawe	lewe	prawe	lewe
IŁOŚĆ	–	1	–	1

UWAGI DO STOLARKI:
1. Wszystkie drzwi wyposażyć w zamki z wkładkami cylindrycznymi, które zostaną zwrócone po odebraniu obiektu przez Najemcę

KOPIOWANIE BEZ PISEMNEJ ZGODY AUTORA ZABRONIONE		PRAWA AUTORSKIE ZASTRZEŻONE		
PRACOWNIA PROJEKTOWANIA I USŁUG INWESTYCYJNYCH ALFA Spółka z o.o. Spółka komandytowa 59-220 LEGNICA, ul. ŁOKIETKA 18 +48 76 8525671 www.ppalfa.pl pracownia@ppalfa.pl		 P R A C O W N I A		
OBIEKT: ARANŻACJA LOKALU ŚWIAT KSIĄŻKI W BUDYNKU HANDLOWYM BIELSKO BIAŁA UL. WARSZAWSKA 180				
INWESTOR: Redkom Park Bielsko Sp. z o.o.				
IMIĘ I NAZWISKO PROJEKTANTA		PODPIS		
PROJEKTANT: mgr inż. arch. Agata Zygmunt-Sidor uprawnienia budowlane do projektowania bez ograniczeń w specjalności architektonicznej nr 87/DSOKK/2018				
OPRACOWUJĄCY:				
mgr inż. arch. Paula Misiak-Skwarek				
NAZWA RYSUNKU		BRANŻA		
ZESTAWIENIE STOLARKI		ARCHITEKTURA		
ID PROJEKTU	STADIUM	DATA	SKALA	NR RYS
V-23	PT	16.08.2024	1:50	05G/A/12
NAZWA PLIKU				ID REWIZJI
V-23_PT_ŚK_A-ZESTAWIENIE STOLARKI				-