PRZEKRÓJ A-A

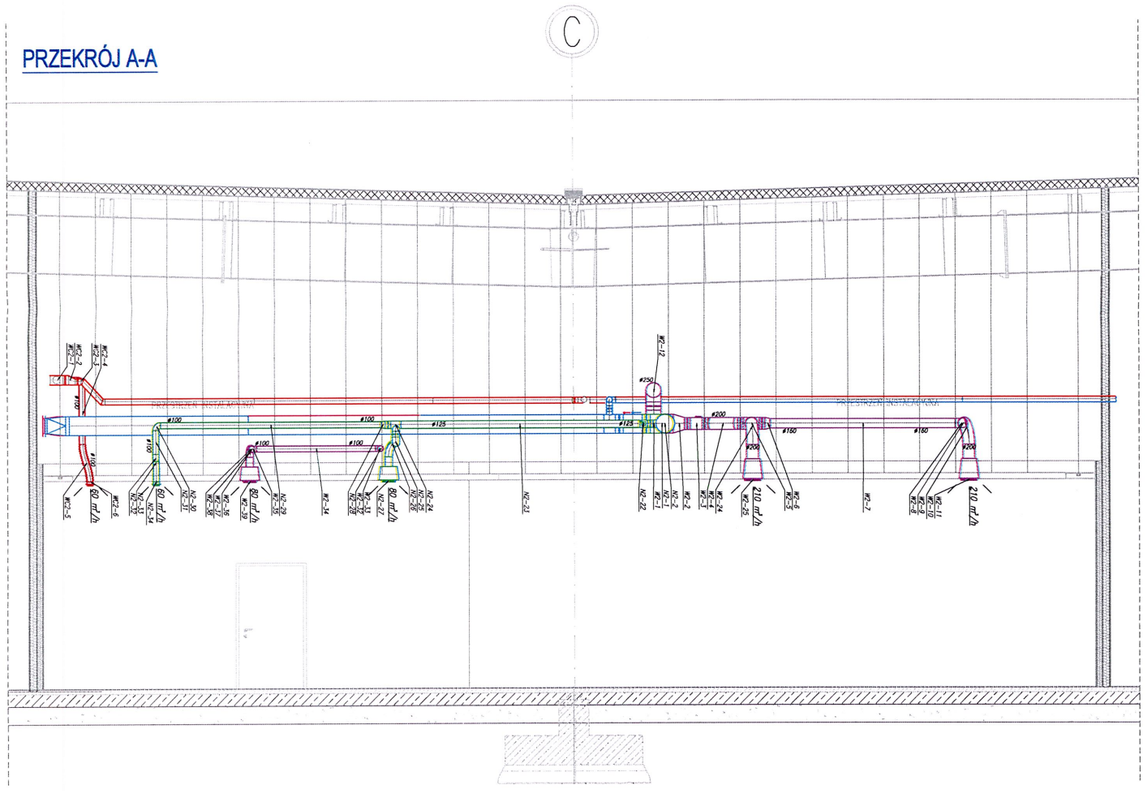

PRZEKRÓJ B-B

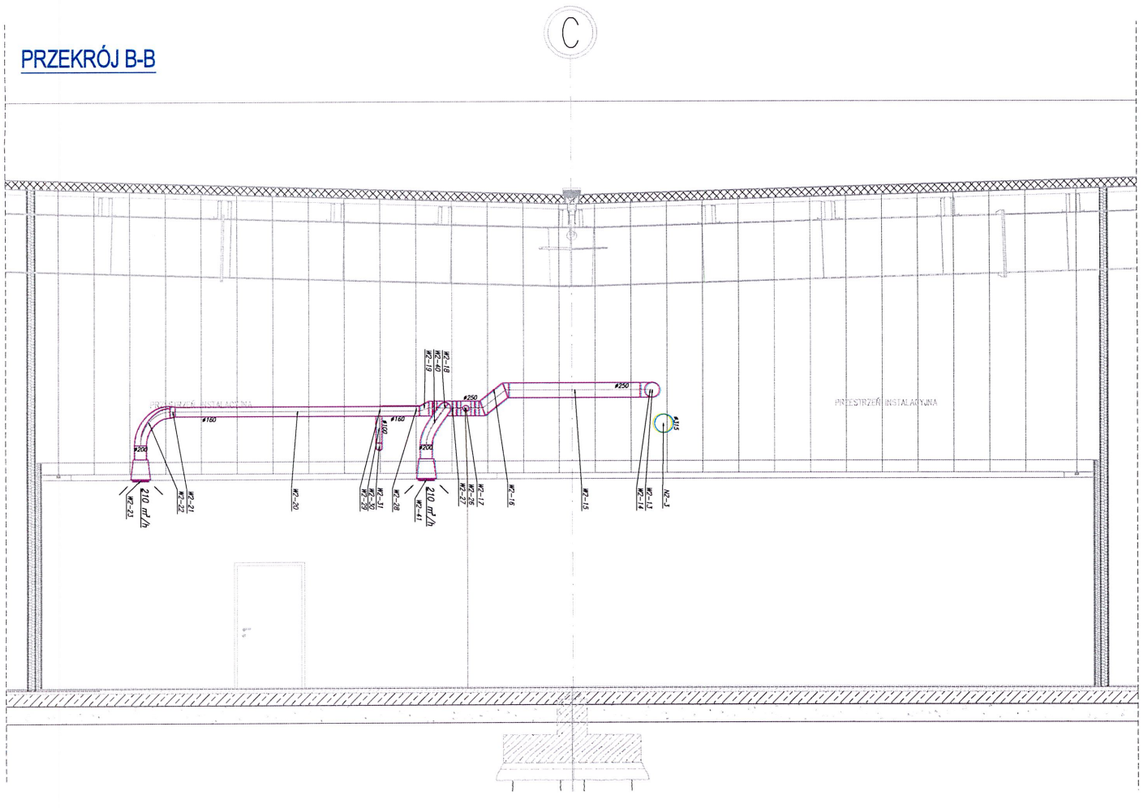

594x594

KOPIOWANIE BEZ PISEMNEJ ZGODY AUTORA ZABRONIONE PRAWA AUTORSKIE ZASTRZEŻONE

PRACOWNIA PROJEKTOWANIA I USŁUG INWESTYCYJNYCH ALFA
Spółka z o.o. Spółka komandytowa
59-220 LEGNICA, ul. ŁOKIETKA 18
+48 76 6625671 www.ppalfa.pl pracownia@ppalfa.pl
ALFA PRACOWNIA

OBIEKT:
PRZEBUDOWA BUDYNKU HANDLOWEGO
BIELSKO BIAŁA
UL. WARSZAWSKA 180

IMIĘ I NAZWISKO PROJEKTANTA	PODPIS
PROJEKTANT: mgr inż. Agnieszka Szczepaniuk uprawniona budowlana do projektowania bez ograniczeń w specjalności instalacyjnej w zakresie sieci, instalacji i urządzeń cieplnych, wentylacyjnych, gazowych, wodociągowych i kanalizacyjnych nr 65/DO/G/04	
SPRAWDZAJĄCY: mgr inż. Sylwia Domagała uprawniona budowlana do projektowania bez ograniczeń w specjalności instalacyjnej w zakresie sieci, instalacji i urządzeń cieplnych, wentylacyjnych, gazowych, wodociągowych i kanalizacyjnych nr DOS/0132/PBS/16	

NAZWA RYSUNKU	BRANŻA
PRZEKROJE WENTYLACJI MECHANICZNEJ DLA LOKALU NR 5G	SANITARNA

ID PROJEKTU	STADIUM	DATA	SKALA	NR RYS
V-23	PT	16.08.2024	1:50	05G/S/5

NAZWA PLIKU	ID REWIZJI
V-23_PW_N_05G_S_3_5_RZUT_ŚK_WENTYLACJAu-5G_S_5	-

mgr inż. Michał Kowa
upr. bud. 238/Ś/86
POM/BS/5439/01
do projektowania w ograniczonym zakresie i kierowania robotami bez ograniczeń w specjalności instalacyjno-inżynieryjnej w zakresie instalacji sanitarnych

DOKUMENTACJA POWYKONAWCZA

51