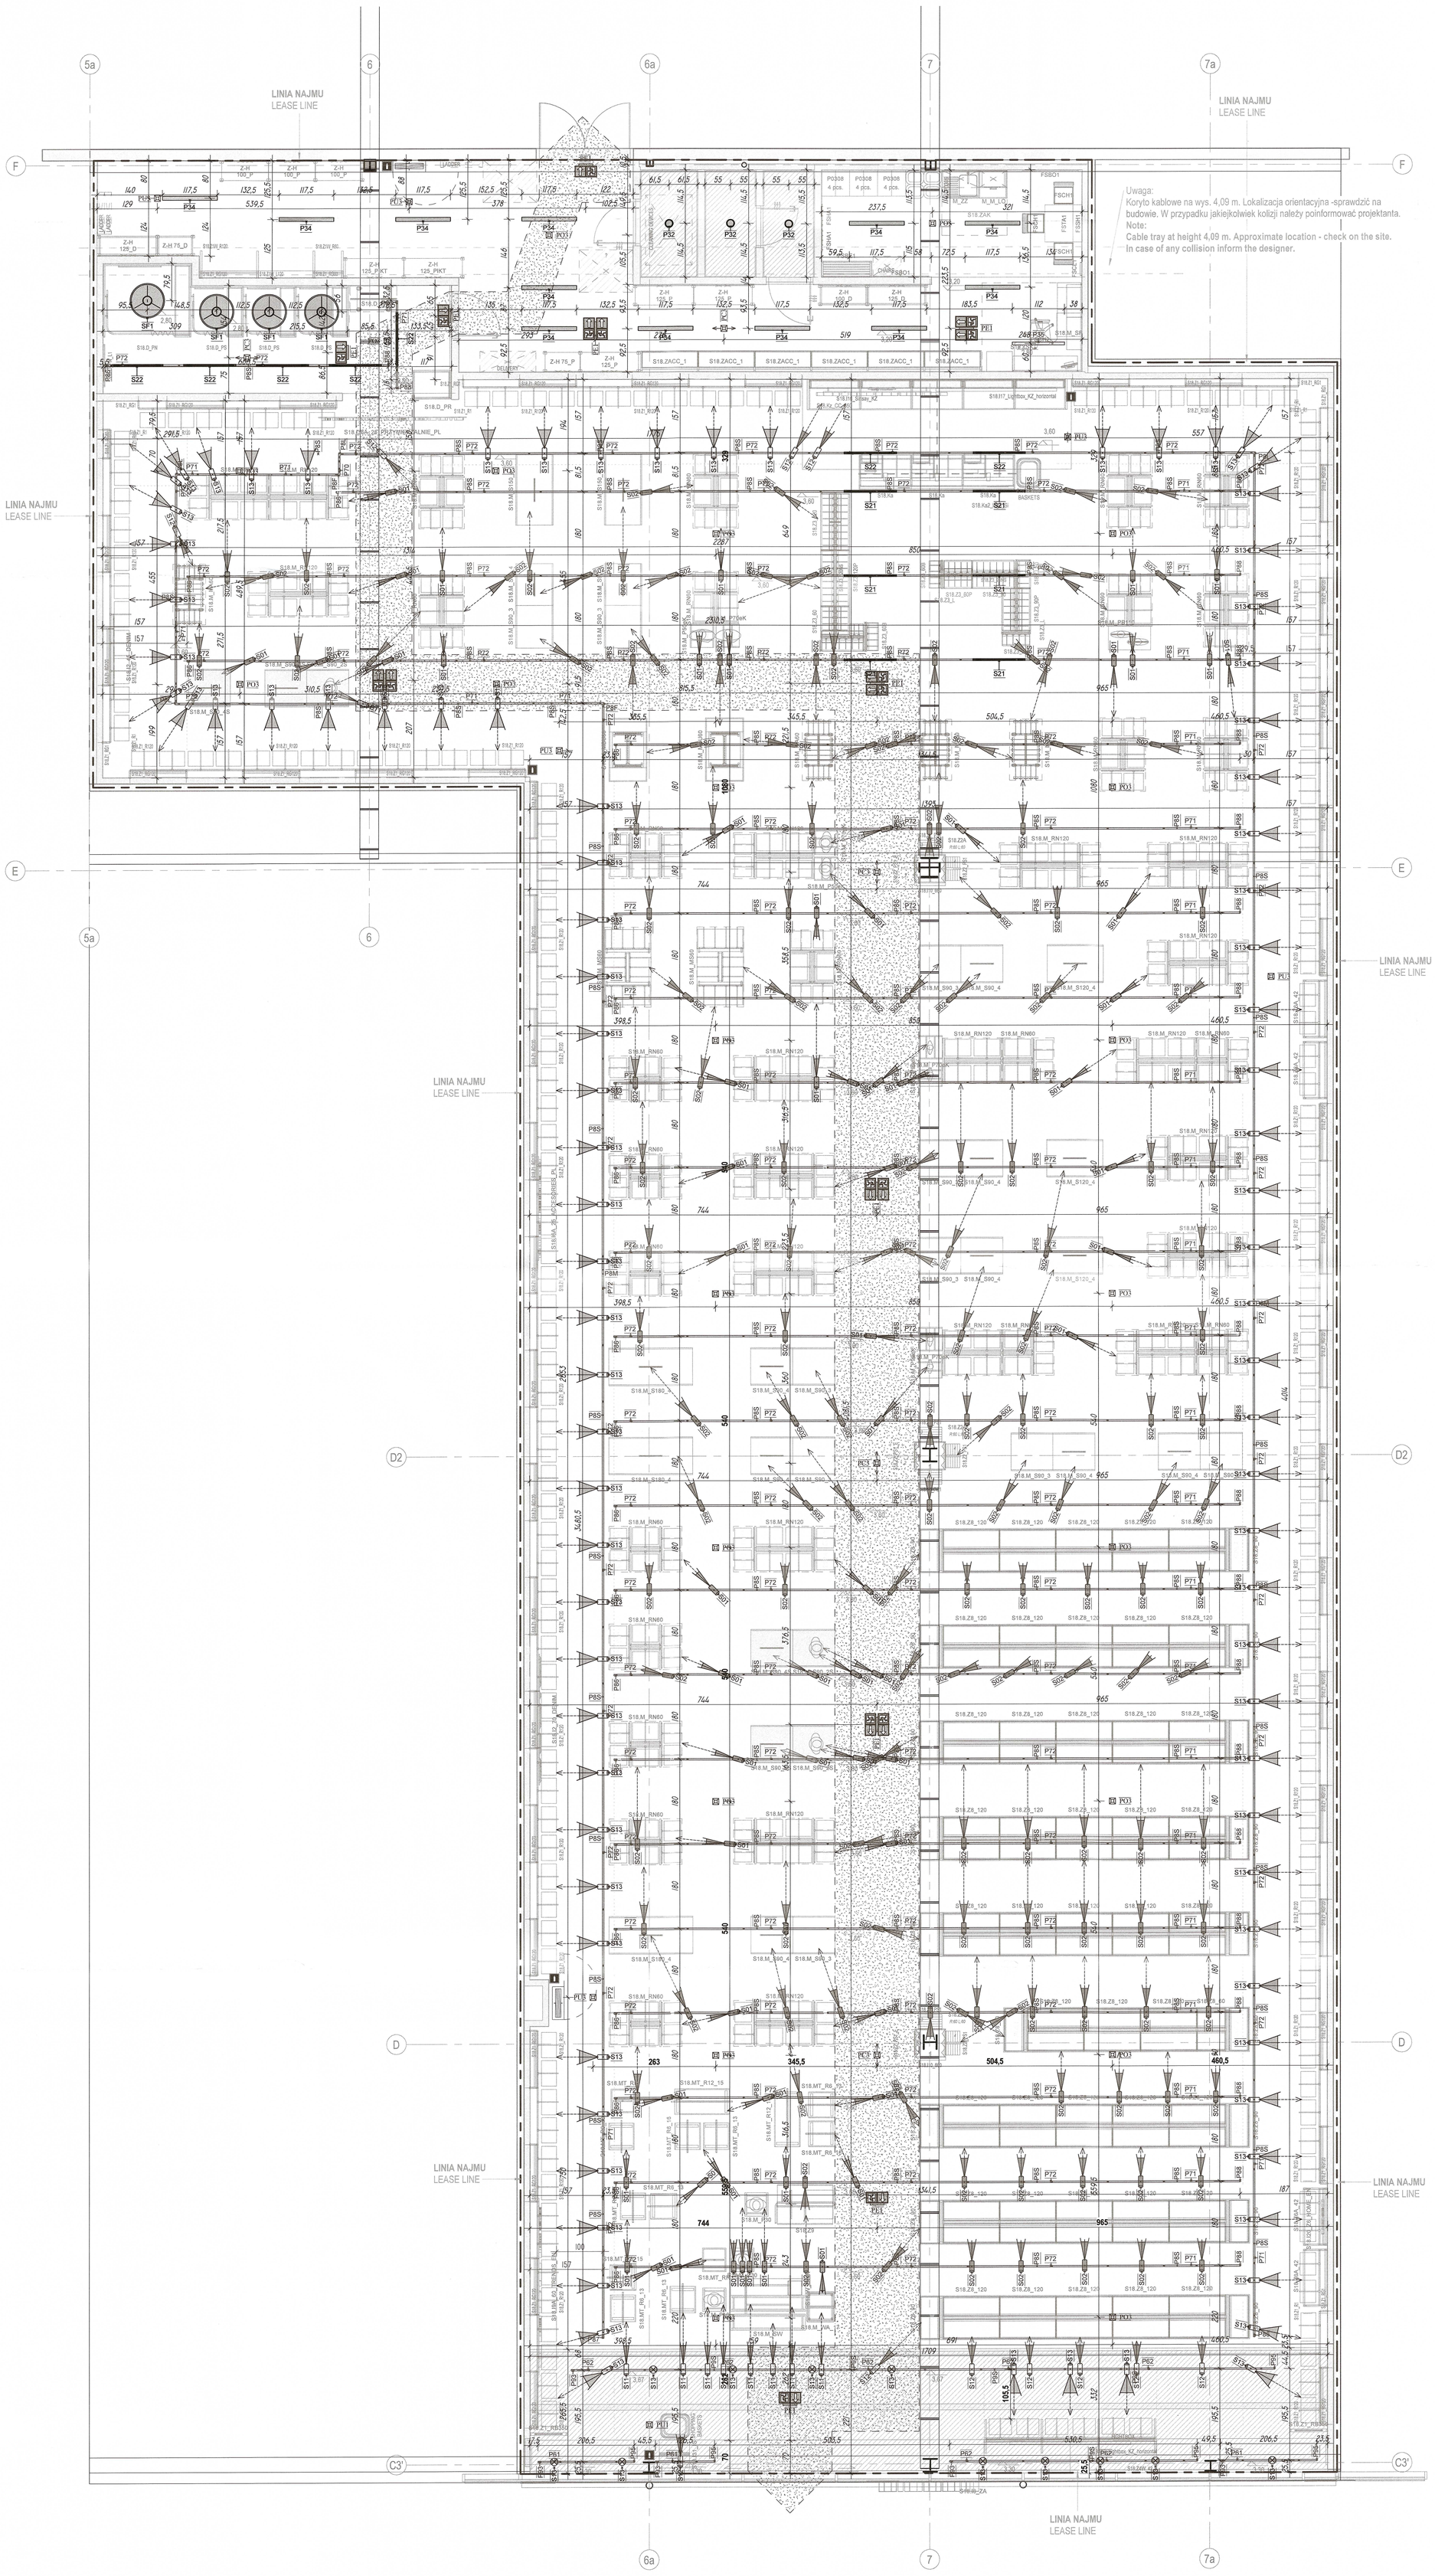

UWAGA:

1. W PRZYPADKU WYKONYWANIA SUFITU PODWIESZANEGO , PROFILE KONSTRUKCYJNE SUFITOWE CD60 MUSZĄ BYĆ WYKONANE Z BLACHY O GRUBOŚCI CO NAJMNIEJ 0,6 MM (TYLKO FIRMY KNAUF, NIDA GIPS(LAFARGE), METFOL, RIGIPS-INNYCH FIRM NIE STOSOWAĆ!); PONADTO KONSTRUKCJA DO SUFITÓW PODWIESZANYCH Z PŁYT G-K MUSI BYĆ WYKONANA TYLKO I WYŁĄCZNIE NA NONIUSZACH (TYLKO FIRMY KNAUF, NIDA GIPS(LAFARGE), METFOL, RIGIPS-INNYCH FIRM NIE WOLNO STOSOWAĆ!!!); ROZSTAW NONIUSZY DO MOCOWANIA KONSTRUKCJI POD SUFIT G-K MUSI BYĆ CO MAX. 60 X 60 CM
2. WSZYSTKIE ELEMENTY SUFITU POWINNY BYĆ MONTOWANE W SPOSÓB SZCZEGÓLNIE STARANNY, UMOŻLIWIAJĄCY SERWISOWANIE INSTALACJI ZNAJDUJĄCYCH SIĘ W PRZESTRZENI NADSUFITOWEJ.
3. POZIOM PODWIESZENIA OŚWIETLENIA NA SALI SPRZEDAŻY H=360cm
4. POZIOM PODWIESZENIA OŚWIETLENIA NA ZAPLECZU H=320cm

NOTE:

1. **IN CASE OF CONSTRUCTING A SUSPENDED CEILING, YOU SHOULD USE CEILING METAL SHEET CONSTRUCTION PROFILES CD 60, AT LEAST 0,6 mm THICK (ONLY KNAUF, NIDA GIPS(LAFARGE) METFOL RIGIPS-CO NOT USE DIFFERENT MANUFACTURERS). FURTHERMORE, THE CONSTRUCTION OF PLASTERBOARD SUSPENDED CEILING HAS TO BE MADE USING NONIUSES (ONLY BY REPUTABLE MANUFACTURERS AS KNAUF, NIDA GIPS (LAFARGE), METFOL, RIGIPS- DO NOT USE DIFFERENT PRODUCENTS), SPACING OF NONIUSES FOR PLASTERBOARD CEILING SHOULD BE MAX. 60 x 60 cm.**
2. **ALL THE ELEMENTS OF THE CEILING SHOULD BE MOUNTED IN A PARTICULARLY CAREFUL WAY, PERMITTING MAINTENANCE OF THE INSTALLATIONS LOCATED ABOVE THE SUSPENDED CEILING.**
3. **SUSPENSION HEIGHT OF THE LIGHTING IN THE SALES AREA H=360cm**
4. **SUSPENSION HEIGHT OF THE LIGHTING IN THE BACKROOM H=320cm**

OZNACZENIA SUFITÓW/ CEILING SYMBOLS

SUFIT G-K W STREFIE WEJŚCIA, Z WZMOCNIENIEM S18_M0202 , MALOWANY NA KOLOR S18_M0705
SUSPENDED PLASTERBOARD CEILING IN THE ENTRANCE ZONE WITH REINFORCEMENT S18 _M0202, PAINTED IN COLOR S18_M0705

SUFIT G-K NA ZAPLECZU
- MALOWANY NA KOLOR S18_M0706
SUSPENDED CEILING IN THE BACKROOM AREA - PAINTED IN COLOR S18_M0706

S18.I35_25_KIDS

PODŚWIETLANY LOGOTYP PODWIESZANY SPOD STROPU OS MONTAŻU 300 CM NAD POZIOMEM POSADZKI
ILLUMINATED SIGN SUSPENDED FROM THE CEILING, AXIS HEIGHT 300 CM FROM THE FLOOR LEVEL

WZMOCNIENIE SUFITU POD MONTAŻ LOGOTYPU PODWIESZANEGO/
CEILING REINFORCEMENT FOR THE MOUNTING OF THE SUSPENDED LOGOTYPE

4,00	KOTA WYKOŃCZENIOWA GÓRY **SPOT HEIGHT TOP (FINISH)**
4,00	KOTA KONSTRUKCYJNA GÓRY **SPOT HEIGHT TOP (CORE)**
4,00	KOTA WYKOŃCZENIOWA SPODU **SPOT HEIGHT BOTTOM (FINISH)**
4,00	KOTA KONSTRUKCYJNA SPODU **SPOT BOTTOM (CORE)**
	ŚCIEŻKA KOMUNIKACJI NA SALI SPRZEDAŻY **COMMUNICATION PATH - SALES AREA**

LIST OF LIGHTING TRACKS

P62	SURFACE MOUNTED TRACK 3m | WH	XTS4300-3	7
P61	SURFACE MOUNTED TRACK 2m | WH	XTS4200-3	3
P95	<varies> | WH	XTS41-3	5
P9S	STRAIGHT CONNECTOR | WH	XTS21-3	5
P93	END FEED | WH	XTS11-3	5
P92	TRACK CLAMP | WH	SKB12-3	27
P82	SUSPENSION 3mb |	70.0032	12
P72	SURFACE MOUNTED TRACK 3m | BK	XTS4300-2	131
P71	SURFACE MOUNTED TRACK 2m | BK	XTS4200-2	31
P70	SURFACE MOUNTED TRACK 1m | BK	XTS4100-2	1
P88	END CAP | BK	XTS41-2	24
P8F	L-CONNECTOR | BK	XTS35-2	2
P8L	L-CONNECTOR | BK	XTS34-2	4
P8S	STRAIGHT CONNECTOR | BK	XTS21-2	130
P8M	MIDDLE FEED | BK	XTS14-2	2
P87	END FEED | BK	XTS12-2	1
P86	END FEED | BK	XTS11-2	25
P85	TRACK CLAMP | BK	SKB12-2	457
P83	SUSPENSION 5mb |	70.0033	457

LIST OF EMERGENCY LIGHTING FIXTURES

PU1	EMERGENCY LIGHTING-RECESSED | U | 3 W | 1h | AT | NON MAINTAINED | WH	1
PC3	EMERGENCY LIGHTING-SURFACE/SUSPENDED | C | 3 W | 1h | AT | NON MAINTAINED | WH	5
PO3	EMERGENCY LIGHTING-SURFACE/SUSPENDED | O | 3 W | 1h | AT | NON MAINTAINED | WH	23
PU3	EMERGENCY LIGHTING-SURFACE/SUSPENDED | U | 3 W | 1h | AT | NON MAINTAINED | WH	6
PE1	EVACUATION LIGHTING FIXTURE | <varies> | 4 W | 1h | AT | MAINTAINED | WH	11

LIST OF LIGHTING FIXTURES

S01	LOVO 80 EC | SPOT | 22 W | BK	68
S02	LOVO 80 EC | MEDIUM | 22 W | BK	153
S11	LOVO 80 EC | SPOT | 22 W | WH	9
S12	LOVO 80 EC | MEDIUM | 22 W | WH	11
S13	LOVO 80 EC | FLOOD | 22 W | WH	104
S21	PROFILITE 45 XTS | L=112 | MICRO-P | 32 W | BK	6
S22	PROFILITE 45 XTS | L=112 | MICRO-P | 32 W | WH	7
SF1	MIRAI | PLX | 45 W | WH	4
P32	PINOT R175 | PLX | 20 W | WH	3
P34	FARO | L=117 | 33 W | WH	12
P35	PROFILITE 60 EC | L=113 | LOUVRE | 36 W | WH	1

DOKUMENTACJA POWYKONAWCZA
VISION-BAU

mgr inż. Andrzej Janicki
Upr. bud. do kierowania robotami budowlanymi bez ograniczeń w spec. konstrukcyjno-budowlanej
AB.III.7342/39/2000, na podst. 132/2000

NR	DATE:	DESCRIPTION:	ISSUED BY:

REVISION SCHEDULE

sinsay

GŁÓWNY INWESTOR: / GENERAL INVESTOR:
LPP S.A.
ul. Łąkowa 39/44,
80-769 Gdańsk, Poland

NAZWA PROJEKTU I ADRES: /PROJECT NAME AND ADDRESS:
Projekt wnętrza sklepu SINSAY w Retail Parku w Bielsku-Białej

KOORDYNATOR LPP / LPP ARCHITECT:
Maciej Sierant
Maciej.Sierant@lpp.com
+ 571 448 486

Natalia Szwajkowska
Natalia.Szwajkowska@lpp.com
+48 510 359 403

FIRMA PROJEKTOWA / DESIGN STUDIO:
SCHWITZKE GÓRSKI
Schwitzke Górski Sp z o.o.
ul. Mehoffera 10, 31-323 Kraków

ARCHITEKT PROWADZĄCY: /LEADING ARCHITECT:
mgr inż. arch. Michał Górski
uprawnienia nr MPDA 050/2007

ZESPÓŁ PROJEKTOWY / PROJECT TEAM:
Ada Wolanki
+48 696 827 798
ada.wolanki@schwitzkegorski.pl

SPRAWDZAJĄCY / CHECKED BY:

BRANŻA / DISCIPLINE:
ARCHITECTURE

ETAP / PHASE:
1. Final Design

TYTUŁ RYSUNKU: /DRAWING NAME:
RZUT OŚWIETLENIA
RZUT OŚWIETLENIA

SKALA: SCALE:	DATA: DATE:	REWIZJA: REVISION:	NR RYSUNKU: DRAWING NO.:
1:50	07.08.2024		FD_051