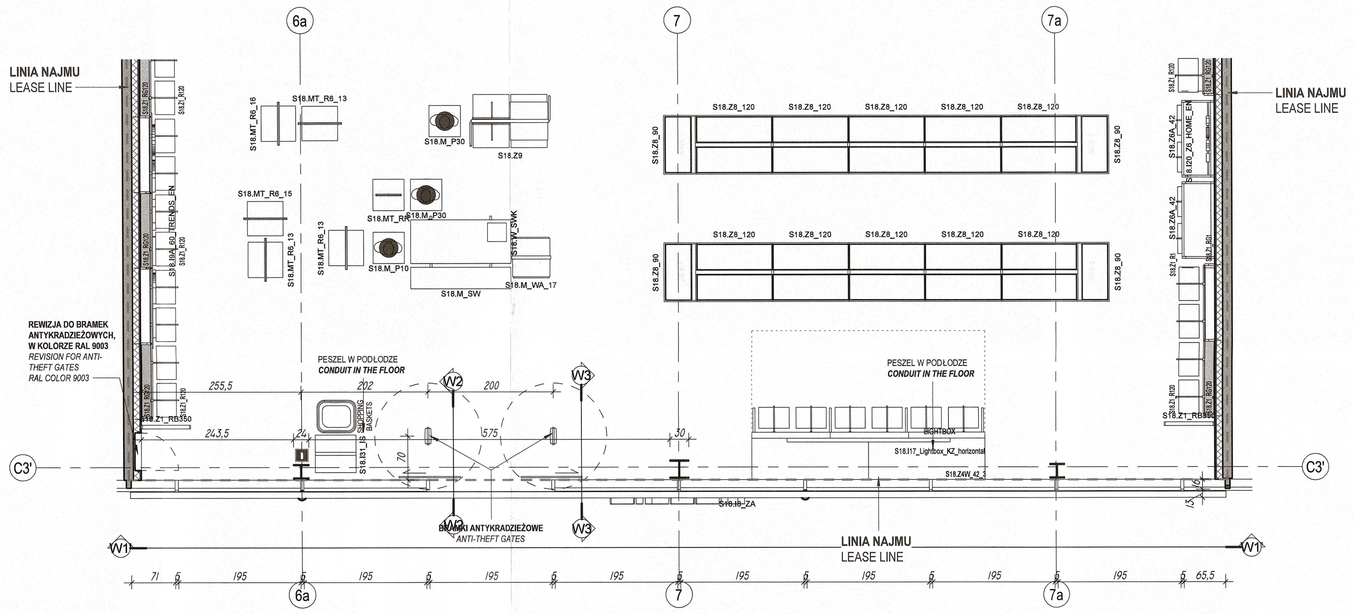

W1 | W1
1 : 50

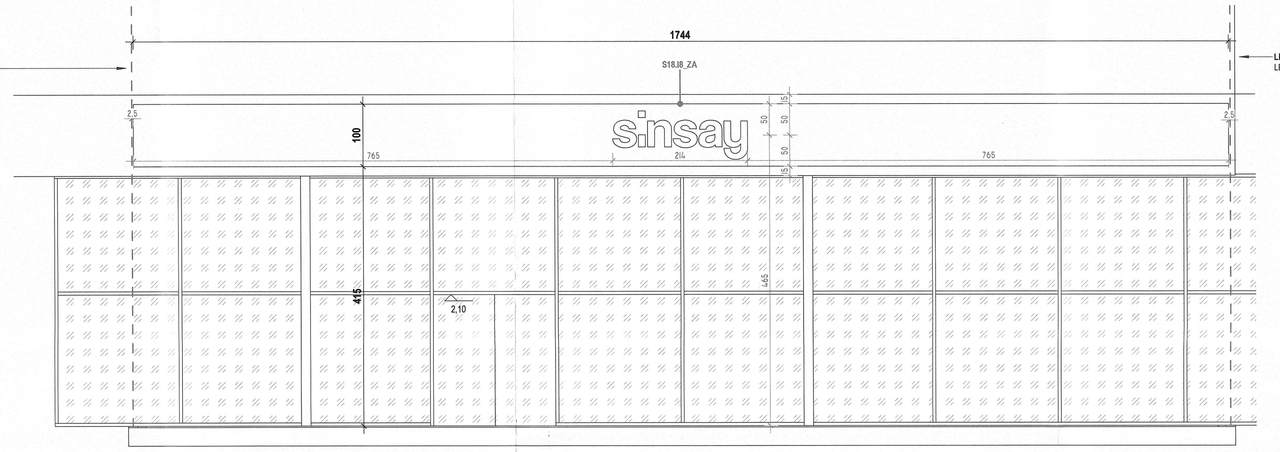

W1' | W1'
1 : 50

SZEROKOŚĆ TABLICY REKLAMOWEJ NA CAŁĄ DŁUGOŚĆ WITRYNY PRZYNALEŻNEJ DO LOKALU POMNIEJSZONA O 2,5 CM Z KAŻDEJ STRONY/WYMIARY SPRAWDZIĆ NA BUDOWIE
THE WIDTH OF THE LOGOTYPE FOR THE FULL LENGTH OF THE SHOPFRONT BELONGING TO THE PREMISES REDUCED BY 2,5 CM ON EACH SIDE, CHECK THE DIMENSIONS ON THE SITE

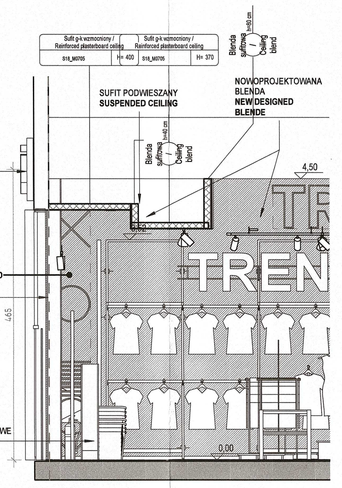

W2 | W2
1 : 50

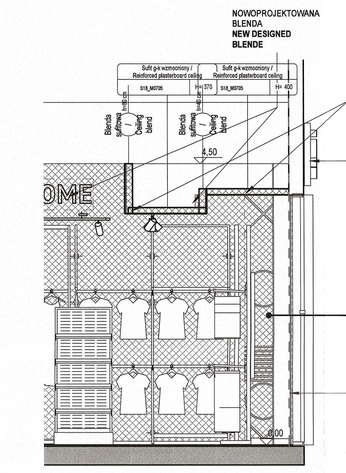

W3 | W3
1 : 50

UWAGA:

1. WYMIAROWANIE ELEMENTÓW KONSTRUKCYJNYCH PRZYJĄĆ WEDŁUG PROJEKTU KONSTRUKCJI, NIE SKALOWAĆ WYMIARÓW Z RYSUNKÓW.
2. WSZYSTKIE WYMIARY NA WSZYSTKICH ETAPACH WYKONAWSTWA SPRAWDZIĆ W NATURZE.
3. RYSUNKI ARCHITEKTONICZNE POKAZUJĄ ZASADY ROZWIĄZAŃ. OCZEKIWANE SKUTKI WIZUALNE, WYBÓR ELEMENTÓW WYKOŃCZENIOWYCH, ZESTAWIENIE ELEMENTÓW BUDOWLANYCH, KONSTRUKCJI WYKOŃCZENIOWYCH PREFEROWANE JEST ZASTOSOWANIE ROZWIĄZAŃ SYSTEMOWYCH. PRZED PRZYSTĄPIENIEM DO REALIZACJI, WSZELKIE PRZYJĘTE ROZWIĄZANIA SYSTEMOWE I INDYWIDUALNE WSZYSTKICH ELEMENTÓW NALEŻY PRZEDSTAWIĆ ARCHITEKTOWI DO AKCEPTACJI W FORMIE RYSUNKÓW, ZGODNYCH Z WYTYCZNYMI I ZALECENIAMI PRODUCENTÓW, DOBÓR WIZUALNY STOSOWANYCH MATERIAŁÓW, ŚRODKÓW, ELEMENTÓW, KOLORÓW, TEKSTUR ORAZ PRZEWIDZIANYCH FUGOWANIA WYKOŃCZENIOWYCH (TF, MUB) ZOSTAĆ ZAPREZENTOWANY I UZYSKAĆ AKCEPTACJĘ ARCHITEKTA.
4. WSZYSTKIE ELEMENTY BUDOWLANE, KONSTRUKCYJNE I WYKOŃCZENIOWE MUSZĄ BYĆ MONTOWANE I WYKONYWANE ZGODNIE Z ZAPISAMI LOKALNEGO PRAWA BUDOWLANEGO, PRZEPISAMI BHP, PPOŻ, SANITARNYMI I PRZEPISAMI STATYCZNE. 


NOTE:

1. DIMENSIONING OF THE STRUCTURAL ELEMENTS SHOULD BE MADE ACCORDING TO THE STRUCTURAL DESIGN. DO NOT SCALE DIMENSIONS IN THE DRAWINGS.
2. CHECK ALL DIMENSIONS AT THE SITE DURING ALL EXECUTION STAGES.
3. ARCHITECTURAL DRAWINGS SHOW PRINCIPLES OF THE SOLUTIONS, THE EXPECTED VISUAL EFFECTS, STANDARD ELEMENTS, LOCATION AND DIMENSIONS OF BUILDING ELEMENTS, STRUCTURAL ELEMENTS AND FINISHES. APPLICATION OF SYSTEM SOLUTIONS IS PREFERRED. ANY ASSURED SYSTEMIC AND INDIVIDUAL SOLUTIONS OF ALL ELEMENTS SHOULD BE SUBMITTED TO ARCHITECTS FOR ACCEPTANCE IN THE FORM OF DRAWINGS, CONSISTENT WITH MANUFACTURER'S GUIDELINES AND RECOMMENDATIONS, SELECTION OF ALL THE USED MATERIALS, AGENTS, ELEMENTS, COLOURS, TEXTURES AND FINISHES HAS TO BE PRESENTED AND OBTAIN ACCEPTANCE OF THE ARCHITECT.
4. ALL CONSTRUCTION, STRUCTURAL AND FINISHING ELEMENTS MUST BE MOUNTED AND MADE ACCORDING TO THE LOCAL LAW, STANDARDS, CONSTRUCTION PRACTICE, FULL FLL STATIC REQUIREMENTS, FIRE SECURITY AND HEALTH AND SAFETY REGULATIONS. ALL EDGES, JOINTS, FINISHES, FIXINGS, FIXTURES AND FITTINGS MUST BE FINISHED, FIXED AND ORNATED. THE ELEMENTS CANNOT HAVE ANY SHARP EDGES.
5. ARCHITECTURAL DESIGN SHOULD BE ANALYZED WITH CONSTRUCTION AND INSTALLATION DESIGNS: STRUCTURAL, HVAC, WATER AND SEWAGE INSTALLATIONS, ELECTRICITY INSTALLATION, HEAT NODE, HEATING AND VENTILATION, GOOTMANN, VISUAL, ALARM, TELEPHONE AND OTHER INSTALLATION, WATER FIRE SUPPRESSION SYSTEM. ANY INCOMPARITIES AND AMBIGUITIES BETWEEN THE INDIVIDUAL DESIGNS SHOULD BE REPORTED TO THE DESIGNERS.
6. ANY DOUBTS, COLLISIONS, AMBIGUITIES SHOULD BE REPORTED TO THE ARCHITECT, INVESTOR SUPERVISOR AND DESIGNERS BEFORE THE BEGINNING OF THE WORKS.
7. MAKE INSPECTION OPENINGS IN THE PLACES REQUIRED BY THE INSTALLATION DESIGNERS. THE DOORS AND FRAMES OF THE INSPECTION OPENINGS IN THE TOILET WALLS SHOULD BE MADE OF BRUSHED STAINLESS STEEL. THE FRAMES OF THE INSPECTION OPENINGS IN GYPSUM BOARD CEILING IN FINISHED SAME AS FOR THE WHOLE CEILING SURFACE.
8. ALL FIRE PROTECTION MEASURES REQUIRE AGREEMENT AND ACCEPTANCE OF THE FIRE PROTECTION EXPERT.
9. MAKE STONE AND CERAMIC FLOORS WITH PERIPHERAL AND ANTI-DEFORMATION CONNECTIONS ACCORDING TO THE TECHNOLOGY.
10. PREPARE ALL THE WALLS FOR PAINTING AT THEIR FULL HEIGHT.

ZALECENIA DLA WYKONAWCÓW:

1. PROFILE KONSTRUKCYJNE ŚCIENNE MUSZĄ BYĆ WYKONANE Z BLACHY O GRUBOŚCI 0,55 MM ALBO 0,55 MM (TYLKO FIRMY KNAUF, NIDA GIPS, METROL, RIGIPS - INNYCH FIRM NIE WOLNO STOSOWAĆ).
2. PROFILE SUFITOWE MUSZĄ BYĆ WYKONANE Z BLACHY O GRUBOŚCI 0,55 MM ALBO 0,55 MM (TYLKO FIRMY KNAUF, NIDA GIPS, METROL, RIGIPS - INNYCH FIRM NIE WOLNO STOSOWAĆ).
3. ŚCIANY OBŁODNIE (PRZEDŚCIANKI) MAJĄ BYĆ WYKONANE Z PROFILI KONSTRUKCYJNYCH CW100 MM, GRUBOŚCI BLACHY 0,5 MM (TYLKO FIRMY KNAUF, NIDA GIPS [LAFARGE], METROL, RIGIPS - INNYCH FIRM NIE WOLNO STOSOWAĆ)
4. ŚCIANY WOLNOSTOJĄCE MUSZĄ BYĆ WYKONANE Z PROFILI CH100 MM GRUBOŚCI BLACHY 0,55 (TYLKO FIRMY KNAUF, NIDA GIPS [LAFARGE], METROL, RIGIPS INNYCH FIRM NIE WOLNO STOSOWAĆ).

PRESCRIPTIONS FOR CONTRACTORS:

1. WALL CONSTRUCTION SECTIONS ARE TO BE MADE OF SHEET METAL AT LEAST 0.55 MM THICK (PRODUCED BY KNAUF, NIDA GIPS, METROL, RIGIPS ONLY - PRODUCTS BY OTHER COMPANIES ARE FORBIDDEN TO BE USED)
2. CEILING SECTIONS ARE TO BE MADE OF SHEET METAL AT LEAST 0.55 MM THICK (PRODUCED BY KNAUF, NIDA GIPS, METROL, RIGIPS ONLY - PRODUCTS BY OTHER COMPANIES ARE FORBIDDEN TO BE USED)
3. CURTAIN WALLS (PRE-WALL) ARE TO BE MADE OF CW100 CONSTRUCTION PROFILES MM, GRUBOŚCI BLACHY 0,5 MM (TYLKO FIRMY KNAUF, NIDA GIPS [LAFARGE], METROL, RIGIPS - INNYCH FIRM NIE WOLNO STOSOWAĆ)
4. FREESTANDING WALLS ARE TO BE MADE OF CH100 MM SECTIONS MADE OF 0.55 MM THICK SHEET METAL (PRODUCED BY KNAUF, NIDA GIPS [LAFARGE], RIGIPS ONLY - PRODUCTS BY OTHER COMPANIES ARE FORBIDDEN TO BE USED)
5. SUPPORTING STRUCTURES OF SUSPENDED CEILINGS MADE OF PLASTER-CARDBOARD BOARDS ARE TO BE MADE ON NOWUDES PRODUCED BY KNAUF, NIDA GIPS [LAFARGE], METROL, RIGIPS ONLY - PRODUCTS BY OTHER COMPANIES ARE FORBIDDEN TO BE USED
6. THE SPACING OF NOWUDES FOR INSTALLING PLASTER - CARDBOARD CEILING SUPPORTING STRUCTURES IS TO BE MAX. 60 X 60 CM
7. ONLY SEMI-ELASTIC OR ELASTIC FLOORING ADHESIVES ARE TO BE USED (PRODUCED BY REPUTABLE MANUFACTURERS SUCH AS OPTIMOC, MAPEI, SOPRO)
8. PLASTER-CARDBOARD BOARDS HAVE TO BE MANUFACTURED BY REPUTABLE COMPANIES SUCH AS (NIDA GIPS [LAFARGE], RIGIPS). IT ALSO APPLIES TO BVA, BIGSS BOARDS (KRONOPOL AND OTHERS).
9. IT IS OBLIGATORY TO USE REINFORCED LOWER NOWUS HANGERS .

DETALE	
LPP_SYMBOL	TITLE

NR	DATE:	DESCRIPTION:	ISSUED BY:
REVISION SCHEDULE			

sinsay

ZLECINY INWESTOR / GENERAL INVESTOR:
LPP S.A.
ul. Łąkowa 39/44,
80-769 Gdańsk, Poland

NAZWA PROJEKTU / NAZWA PROJEKTANTA WG ASORDI
Projekt wnętrza sklepu SINSAY w Retail Parku w Bielsku-Białej

KIEROWNIK UP / LOPP ARCHITECT:
Maciej Sarzyński
+ 970 466 468 Maciej.Sarzynski@lpp.com

Natalia Dzwajkowska
Natalia.Dzwajkowska@lpp.com
+48 510 288 423

FIRMA PROJEKTOWA / DESIGN STUDIO:
SCHWITZKE GÓRSKI
Schwitzke Górski Sp z o.o.
ul. Marcińska 15, 31-222 Kraków

KIEROWNIK PROJEKTU / LEADING ARCHITECT:
Arch. mgr. inż. Michał Górski
Uprawnienia budowlane w SPOIA 050/2007
Uprawnienia

ZESPÓŁ PROJEKTOWY / PROJECT TEAM:
Ada Wiślarek
+48 606 827 788
ada.wislarek@schwitzkegorski.pl

SPRAWDZIŁ / CHECKED BY:

ZWADA / CERTUFIKAT
ARCHITECTURE

ETAP / PHASE:
1. Final Design

TYTUŁ RYSUNKU / DRAWING NAME:
WITRYNA
WITRYNA

DOKUMENTACJA ROBOCZA / WORK IN PROGRESS
VISION-BAY

mgr inż. Andrzej Janicki
Upr. bud. do kierowania robotami budowlanymi bez ograniczeń w specjalności konstrukcyjno-budowlanej
Kraków, ul. Zwierzyniecka 1, tel. 606 [illegible]

SKALA / SCALE: 1:50
DATA / DATE: 07.08.2024
REWIZJA / REVISION:
NR RYSUNKU / DRAWING NO: FD_070

S18_I8_Z_A PODŚWIETLANE LITERY PRZESTRZENNE NA CZARNYM TLE
S18_I8_Z_A ILLUMINATED 3D LETTERS WITH BLACK BACKGROUND

WIDOK - WYMIAR KASETONU TŁA /
VIEW - DIMENSION OF THE BACKGROUND COFFER
1:25

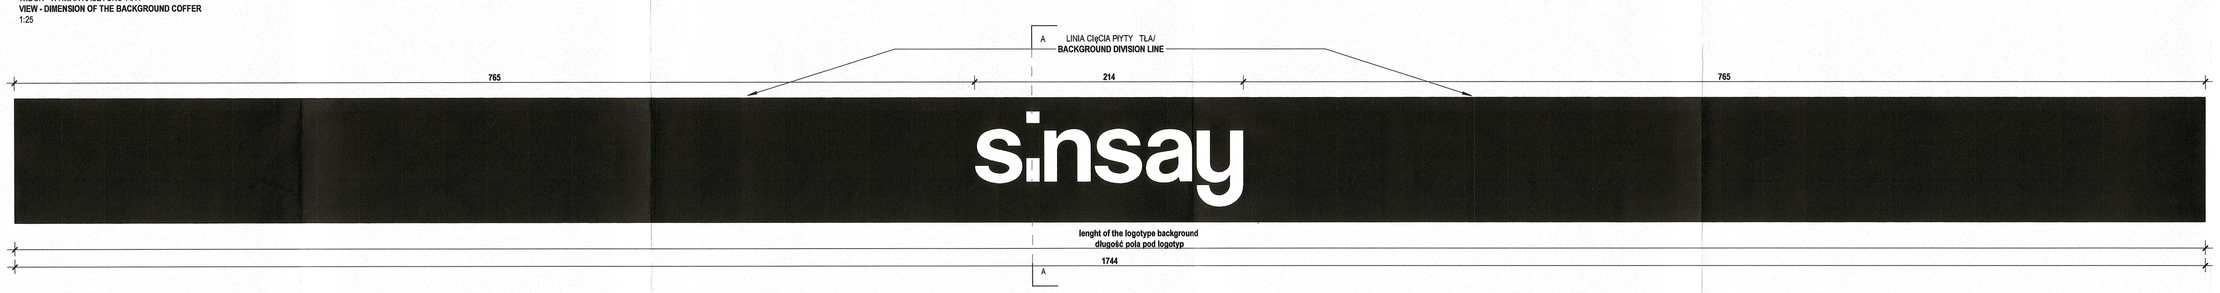

WIDOK/
VIEW
1:25

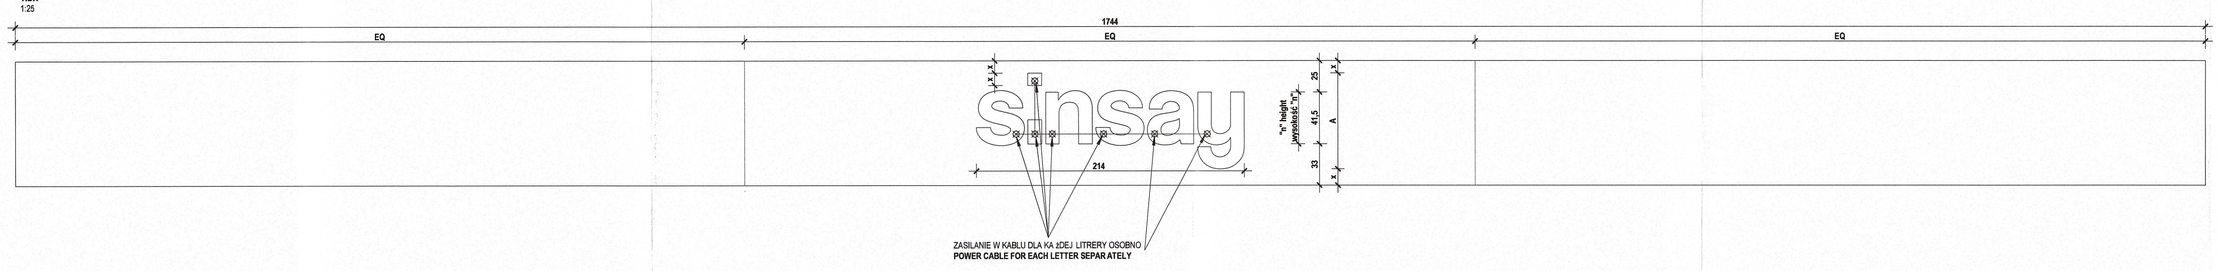

ZASILANIE W KABLU DLA KA JDEJ LITRERY OSOBNO
POWER CABLE FOR EACH LETTER SEPAR.ATELY

PRZEKRÓJ A-A/
SECTION A-A
1:25

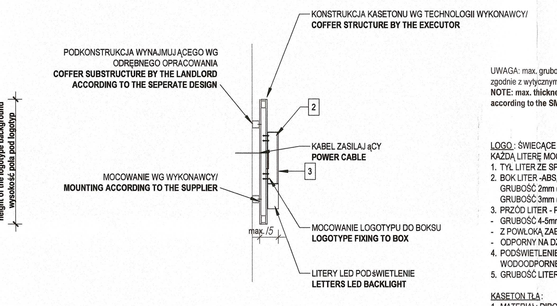

UWAGA: max. grubo ść tablicy reklamowej wraz z literami: 14 - 15 cm,
zgodnie z wytycznymi Centrum
NOTE: max. thickness of the logotype with letters: 14-15 cm,
according to the **SIN's requirements**

LOGO: ŚWIECĄCE LOGO "SINSAY" LED :
KAŻDA LITERĘ MOCOWAĆ BEZPOŚREDNIO I OSOBNO DO KASETONU TŁA
1. TYL LITER ZE SPIENIONEGO PCV, GRUBOŚĆ 10mm, KOLOR BIAŁY
2. BOK LITER -ABS, CZARNY RAL 9004
GRUBOŚĆ 2mm (LITERY DO WYSOKOŚCI 700mm),
GRUBOŚĆ 3mm (LITERY O WYS. POWYŻEJ 700mm)
3. PRZÓD LITER - POLIWĘGLAN OPAL
- GRUBOŚĆ 4-5mm
- Z POWŁOKĄ ZABEZPIECZAJĄCĄ PRZED DZIAŁANIEM PROMIENIOWANIA UV
- ODPORNY NA DZIAŁANIE WARUNKÓW ATMOSFERYCZNYCH
4. PODŚWIETLENIE LED NISKIEGO NAPIĘCIA BARWA BIAŁA NEUTRALNA 6500K WODOODPORNE
5. GRUBOŚĆ LITER 100-150 mm

KASETON TŁA:
1. MATERIAŁ: DIBOND, KOLOR CZARNY - RAL 9004
2. KONSTRUKCJA WEWNĘTRZNA KASETONU ALUMINIOWA SPAWANA (GRUBOŚĆ RAZEM Z DIBOND/EM 30-50mm)
3. KONSTRUKCJA MONTAŻOWA KASETONU STALOWA
4. X - MINIMALNY MARGINES = SZEROKOŚĆ KROPKI W LITERZE Y
5. CAŁY LOGOTYP MONTOWANY DO STALOWEJ PODKONSTRUKCJI OPRACOWANEJ W KOLORZE ELEWACJI.

WIELKOŚĆ NALEŻY DOSTOSOWAĆ DO PROJEKTU ZACHOWUJĄC PROPORCJE NAPISU, PODANE WYMIARY SĄ PRZYKŁADOWE
DIMENSIONS SHOULD BE ADJUSTED TO THE PROJECT, KEEPING THE PROPORTIONS OF THE SINSAY SIGN, SHOWN DIMENSIONS ARE EXAMPLES

LOGO: SHINING 3D LETTERS " SINSAY" LED;
EACH LETTER FASTENED DIRECTLY AND SEPERATELY TO THE BACKGROUND COFFER;
1. BACK OF LETTERS - FOAMED PCV; THICKNESS 10mm, COLOUR WHITE
2. SIDE OF LETTER - ABS, BLACK RAL 9004
THICKNESS 2mm - FOR LETTERS UP TO 700mm OF HEIGHT,
THICKNESS 3mm - FOR LETTERS ABOVE 700mm OF HEIGHT,
3. FACE LETTERS - POLYCARBONATE OPAL
- THICKNESS - 4-5mm
- PROTECTIVE COATING AGAINST UV RADIATION,
- RESISTANCE TO WEATHER CONDITIONS
4. LOW VOLTAGE LED BACKLIGHT, COLOR WHITE NEUTRAL 6500K WATERPROOF
5. DEPTH OF LETTERS 100-150 mm

BACKGROUND COFFER:
1. MATERIAL DIBOND THICKNESS 3mm
2. WELDED ALUMINIUM INTERNAL CONTRUCTION (THICKNESS DIBOND INCLUDED 30-50mm)
3. MOUNTED ON STEEL CONSTRUCTION
4. X - MINIMAL MARGIN = SIDE OF DOT IN Y LETTER
5. FULL LOGO MOUNTED TO THE STEEL SUBSTRUCTURE FROM THE STORE SIDE PAINTED IN ELEVATION COLOUR

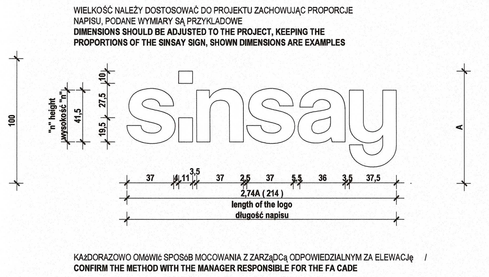

KAŻDORAZOWO OMAWIĆ SPOŚOB MOCOWANIA Z ZARZĄDCĄ OD POWIEDZIALNYM ZA ELEWACJĘ /
CONFIRM THE METHOD WITH THE MANAGER RESPONSIBLE FOR THE FA CADE