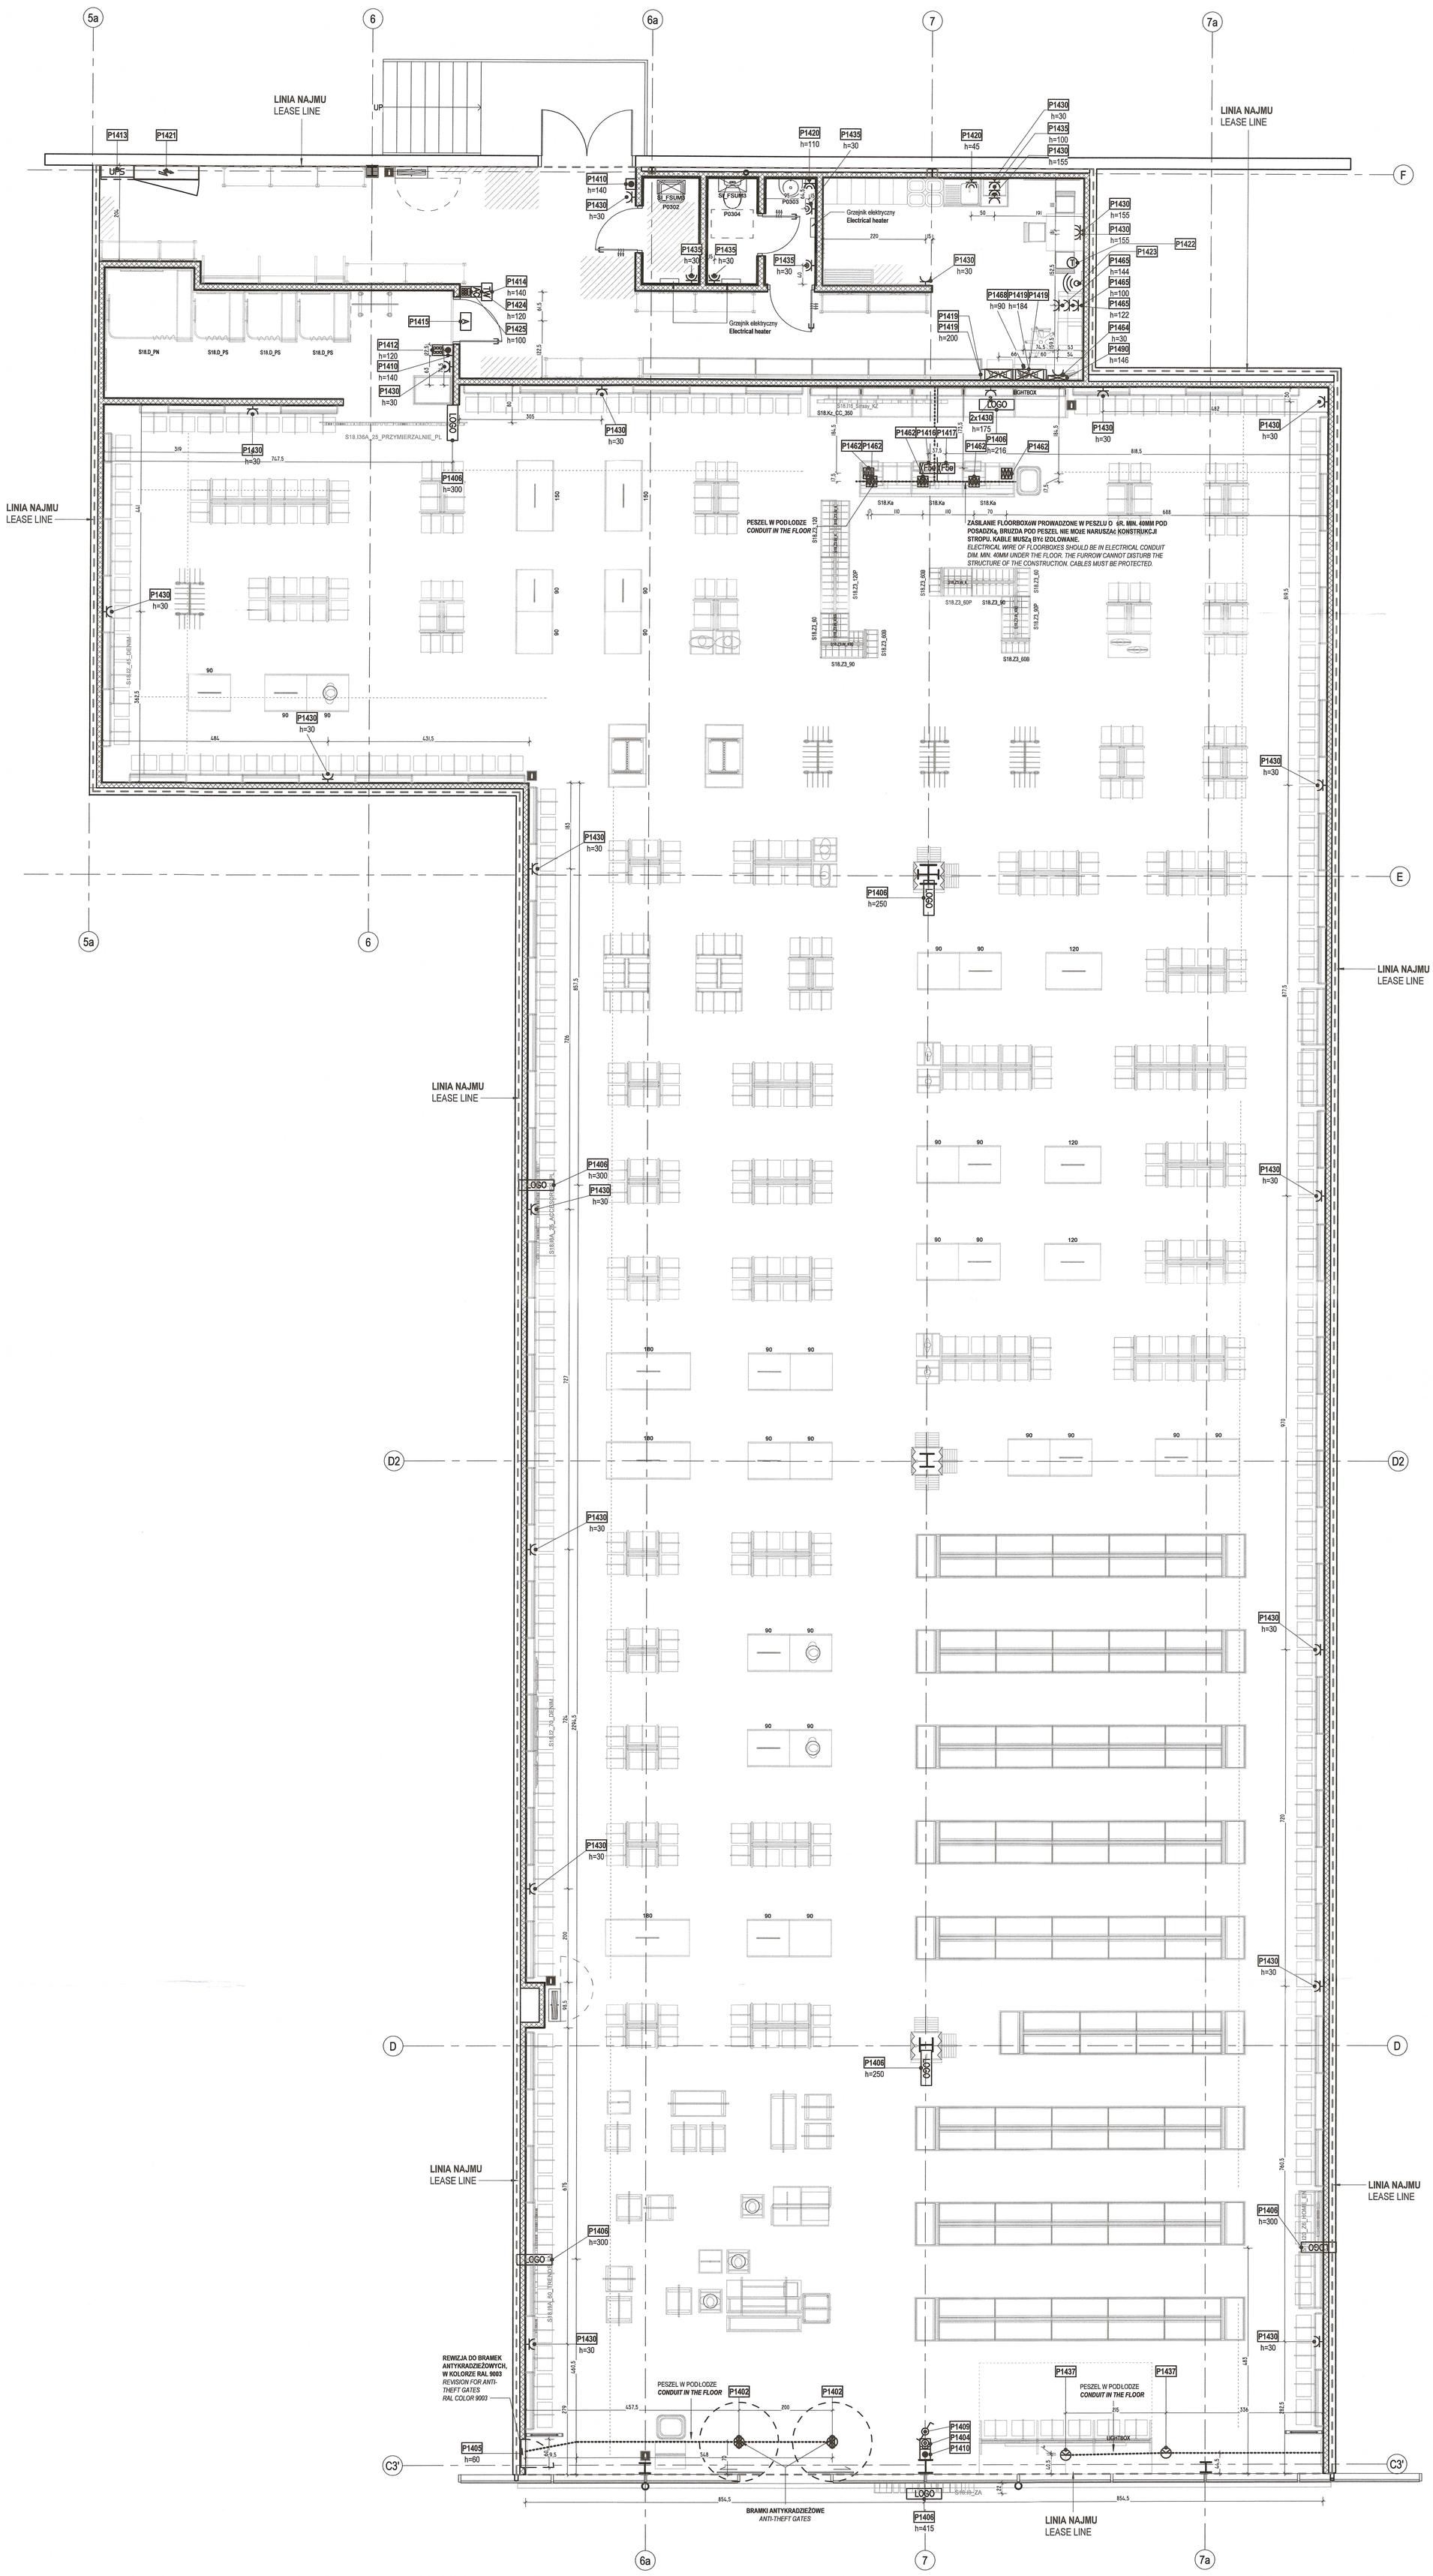
LINIA NAJMU
LEASE LINE
UP
UPS
P1413
P1421
P1410
h=140
P1430
h=30
P1420
h=110
P1435
h=30
P1420
h=45
P1430
h=155
P1422
P1423
P1465
h=144
h=100
h=122
P1464
P1490
h=146
P1468
P1419
h=90
h=184
h=200
P1414
h=140
P1424
h=120
P1425
h=100
P1415
P1412
h=120
P1406
h=300
h=250
h=415
P1462
P1416
P1417
2x1430
h=175
h=216
P1409
P1404
P1405
h=60
P1402
P1437
P1433
Grzejnik elektryczny
Electrical heater
SI_FSUMS
P0302
P0303
P0304
S18.D_PN
S18.D_PS
S18.I36A_25_PRZYMIERZALNIE_PL
S18.Ka
S18.Z3_60B
S18.Z3_90
S18.Z3_120P
S18.Z3_60P
S18.Z3_90P
S18.Z3_60P
S18.Z3_90
S18.Z3_60B
S18.Z3_90
S18.Z3_60B
S18.I36A_26_ACPC3_PRE_PL
S18.I36A_27_ACPC3_PRE_PL
