


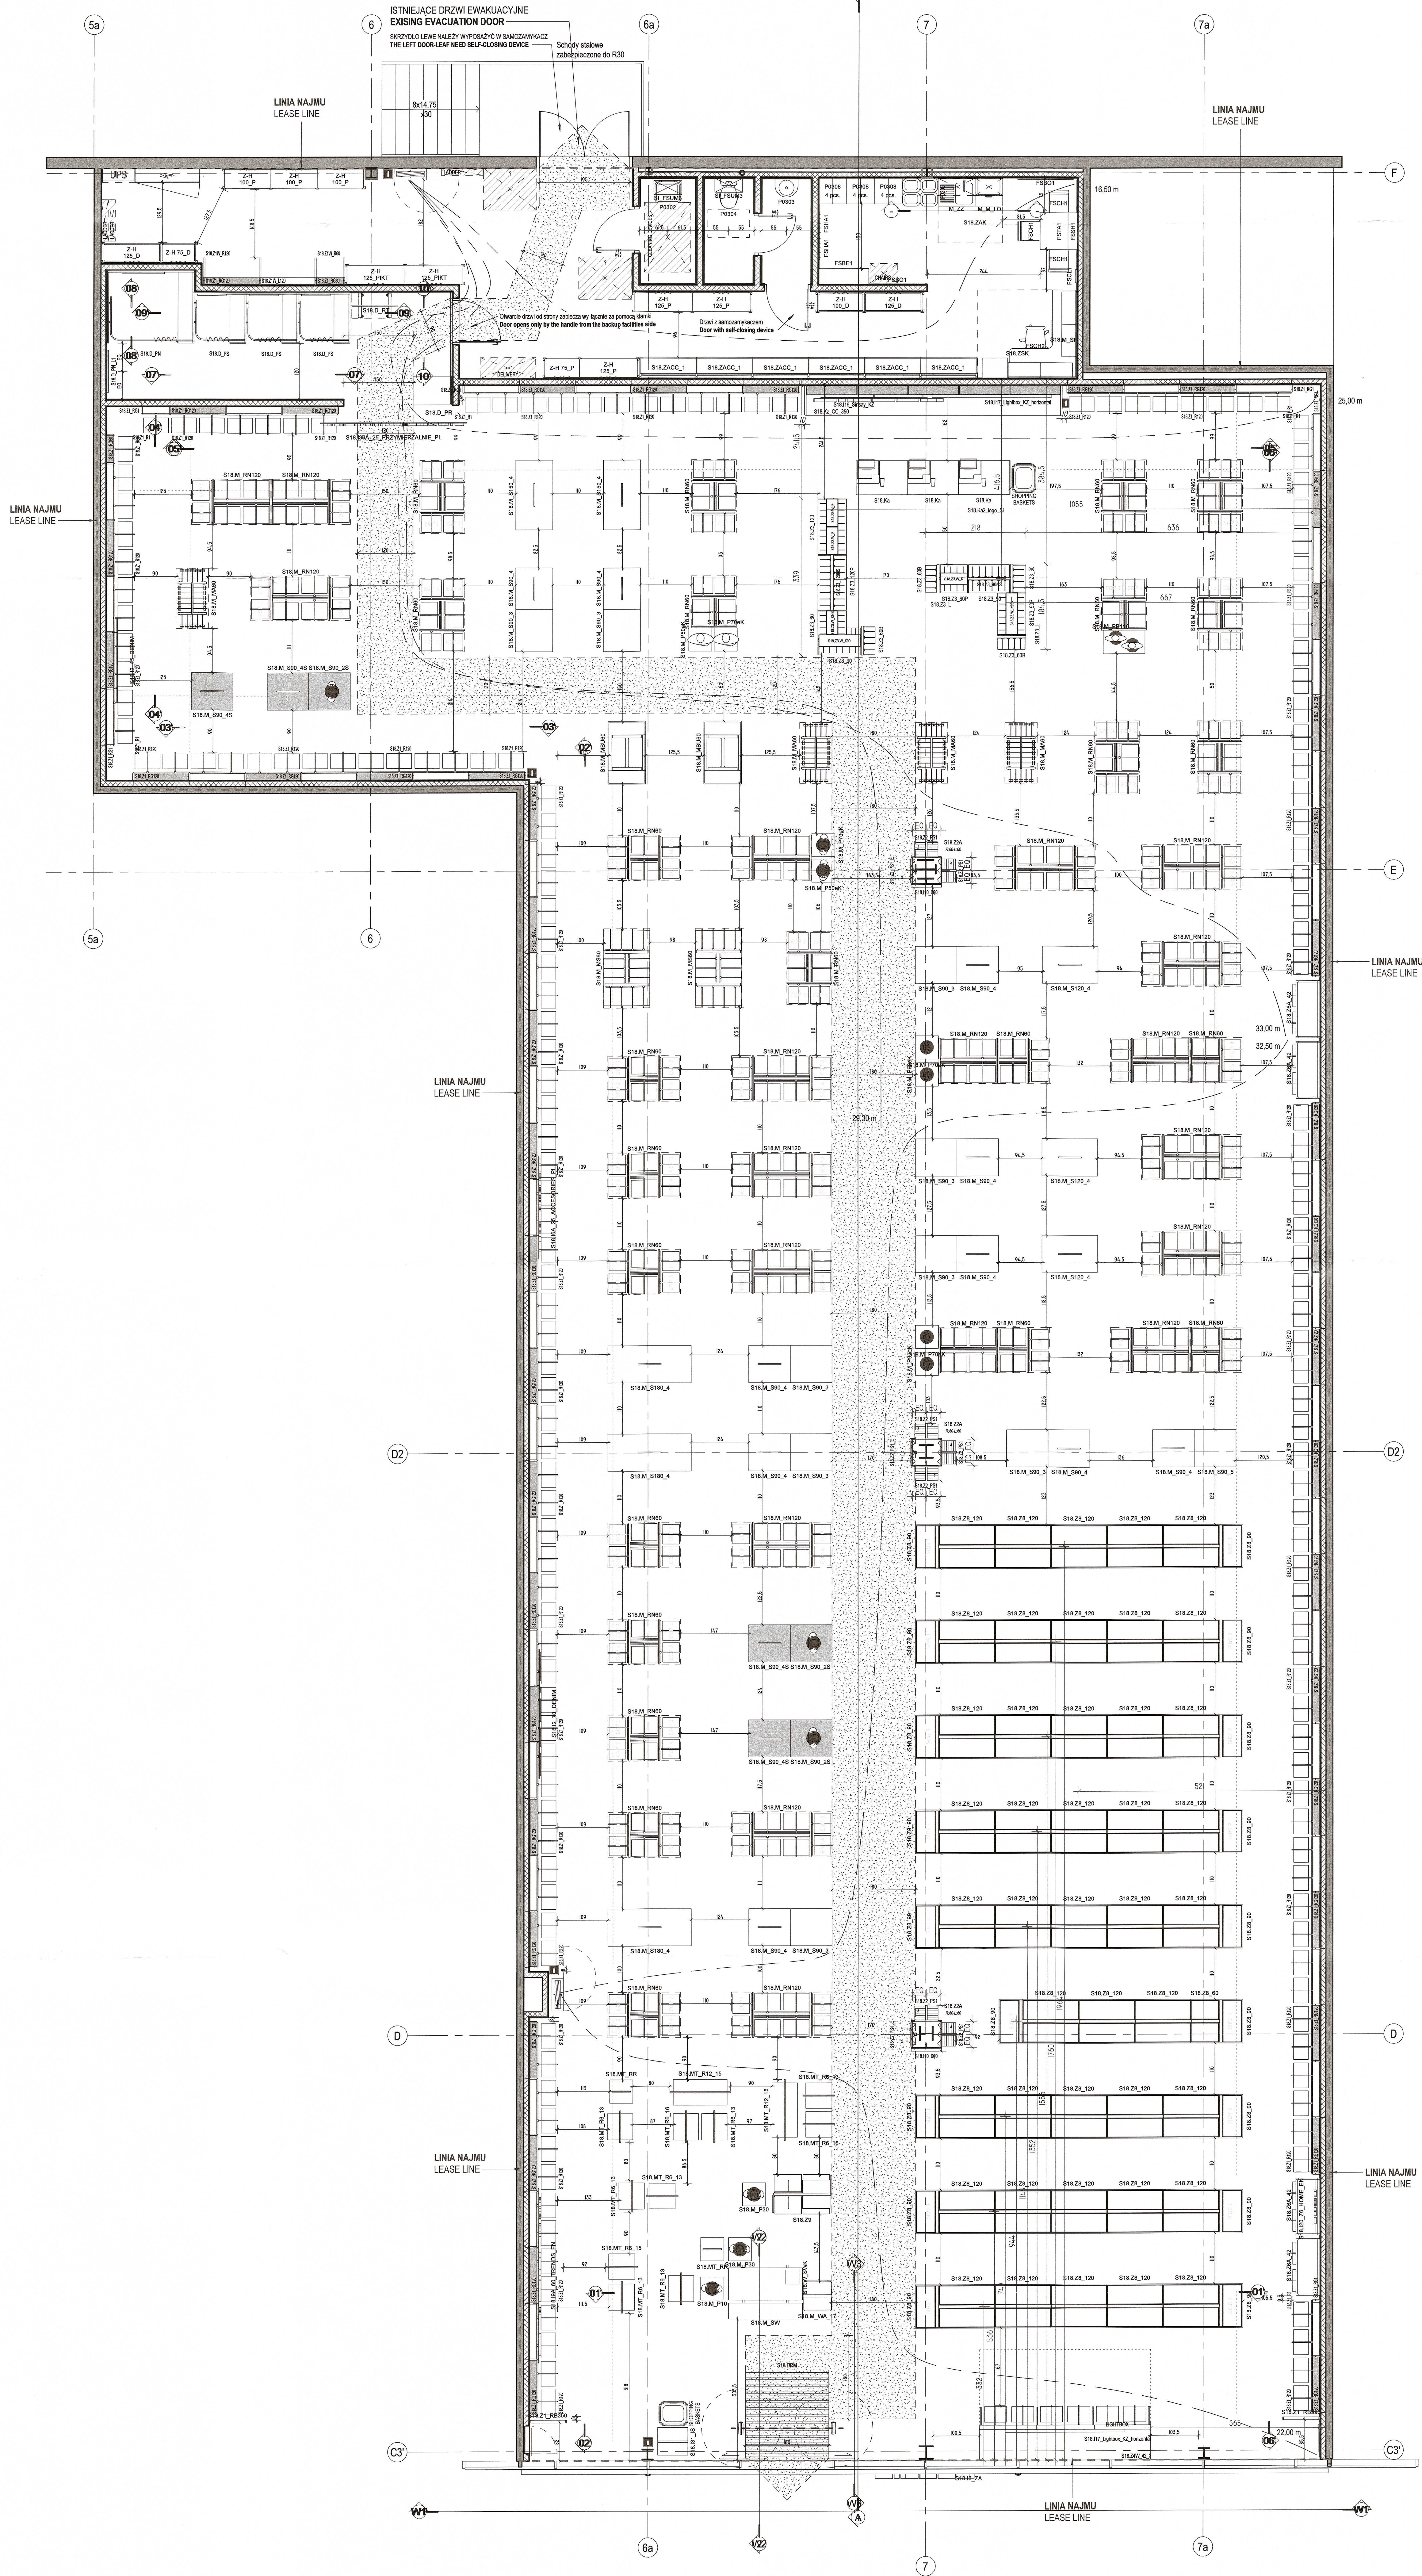

- [illegible]

ZESTAWIENIE POMIESZCZEŃ / ROOM SCHEDULE		
Nr. / No.	Nazwa pomieszczenia / Room name	Pow. / Area
1	Sala sprzedaży / Sales area	853,56 m ²
2	Zaplecze / Backup facilities	56,40 m ²
3	Pomieszczenie socjalne / Common area	12,82 m ²
4	Pomieszczenie sanitarne / sanitary room	4,84 m ²
Powierzchnia użytkowa / Usable area		927,62 m ²

[illegible][illegible]

RZECZPOSPOLNA DO SPRAW ZABEZPIECZEŃ
PRZECIWOPOŻAROWYCH
Instytut Techniczny
Kraśń, 2010
Zgodność projektu z wymaganiami ochrony przeciwpożarowej
bez uwag
s. 02. 2010