UWAGA:

1. ZASILANIE BRAMEK I KASY PROWADZONE W PESZLU O ŚR. MIN. 40MM POD POSADZKĄ, BRUZDA POD PESZEL NIE MOŻE NARUSZAĆ KONSTRUKCJI STROPU, KABLE MUSZĄ BYĆ IZOLOWANE. UKŁAD WYPUSTÓW KABLOWYCH I FLOORBOXÓW ZGODNIE Z RZUTEM ELEKTRYKI
2. KONIECZNE WYKONAĆ INWENTARYZACJĘ POWYKONAWCZĄ UMIESZCZONYCH W POSADZCE INSTALACJI ELEKTRYCZNYCH
3. W CELU UNIKNIĘCIA PRZESUNIĘCIA FUG I WYCINANIA CIENKICH PASKÓW, PŁYTKI POWINNY ZOSTAĆ UŁOŻONE W KOLEJNOŚCI POKAZANEJ NA RYSUNKU. PRZED PRZYKLEJENIEM PŁYTEK, ICH UŁOŻENIE POWINNO ZOSTAĆ SPRAWDZONE. W PRZYPADKU RÓŻNIC MIĘDZY PROJEKTEM A WYMIARAM W NATURZE, NALEŻY SKONTAKTOWAĆ SIĘ Z ARCHITEKTEM.
4. ABSOLUTNIE ZAKAZUJE SIĘ SAMOWOLNEGO - BEZ KONSULTACJI Z KOORDYNATOREM PRAC NAJEMCÓW I UZYSKANIA PISEMNEJ ZGODY - WYKONYWANIA WYKUĆ LUB BRUZD W POSADZCE I ŚCIANACH ORAZ OTWOROWANIA
5. ZASTOSOWANY KLEJ POSADZKOWY MUSI BYĆ TYLKO I WYŁĄCZNIE PÓŁELASTYCZNY LUB ELASTYCZNY (TYLKO RENOMOWANE FIRMY-JAK OPTIROC, MAPEI, SOPRO)
6. POŁĄCZENIE POSADZKI SALI SPRZEDAŻY I ZAPLECZA WYKONAĆ W TAKI SPOSÓB, ABY ZMIANA POSADZKI NIE BYŁA WIDOCZNA NA SALI SPRZEDAŻY / KĄTOWNIK STALOWY
7. BRAK LISTWY ZA PRZYMIERZALNAMI
8. NA CAŁEJ POWIERZCHNI POMIESZCZEŃ MOKRYCH WYKONAĆ IZOLACJĘ PRZECIWWILGOCIOWĄ POSADZKI

NOTE:

1. ELECTRICAL WIRE OF THE GATES AND CASH POINT SHOULD BE IN ELECTRICAL CONDUIT DIM. MIN. 40MM UNDER THE FLOOR. THE FURROW CANNOT DISTURB THE STRUCTURE OF THE CONSTRUCTION. CABLES MUST BE PROTECTED. POWER SUPPLY OUTLETS AND FLOORBOXES LAYOUT ACCORDING TO THE ELECTRICITY PLAN.
2. AFTER MOUNTING CABLES, YOU SHOULD DEFINITELY EXECUTE INVENTORY OF ELECTRIC INSTALLATIONS LOCATED IN THE FLOOR AND WALLS.
3. IN ORDER TO AVOID GROUTS DISPLACEMENT OR CUTTING THIN STRIPES, TILES SHOULD BE PUT IN THE ORDER SHOWN IN THE DRAWING. BEFORE GLUEING TILES, THE ARRANGEMENT SHOULD BE CHECKED. IN CASE OF DIFFERENCE BETWEEN THE DESIGN AND ON SITE MEASUREMENTS, PLEASE CONTACT THE DESIGNER.
4. IT IS ABSOLUTELY FORBIDDEN TO CUT, GROOVE OR PUNCH FLOORS AND WALLS, WITHOUT CONSULTATIONS WITH TENANTS' COORDINATOR.
5. FLOORING ADHESIVE MUST BE SEMI-FLEXIBLE OR FLEXIBLE (ONLY REPUTABLE COMPANIES AS OPTIROC, MAPEI, SOPRO).
6. THE CONNECTION OF THE FLOORING FROM THE RETAIL FLOOR SPACE AND FROM THE BACK ROOM SHOULD BE EXECUTED IN SUCH A MANNER THAT THE CHANGE OF THE FLOORING IS NOT VISIBLE IN THE RETAIL FLOOR SPACE/STEEL ANGLE BAR
7. NO SKIRTING BOARD BEHIND THE FITTING ROOM CABINS
8. WATERPROOFING IS APPLIED IN WET ROOM ON WHOLE SURFACES OF THE FLOOR

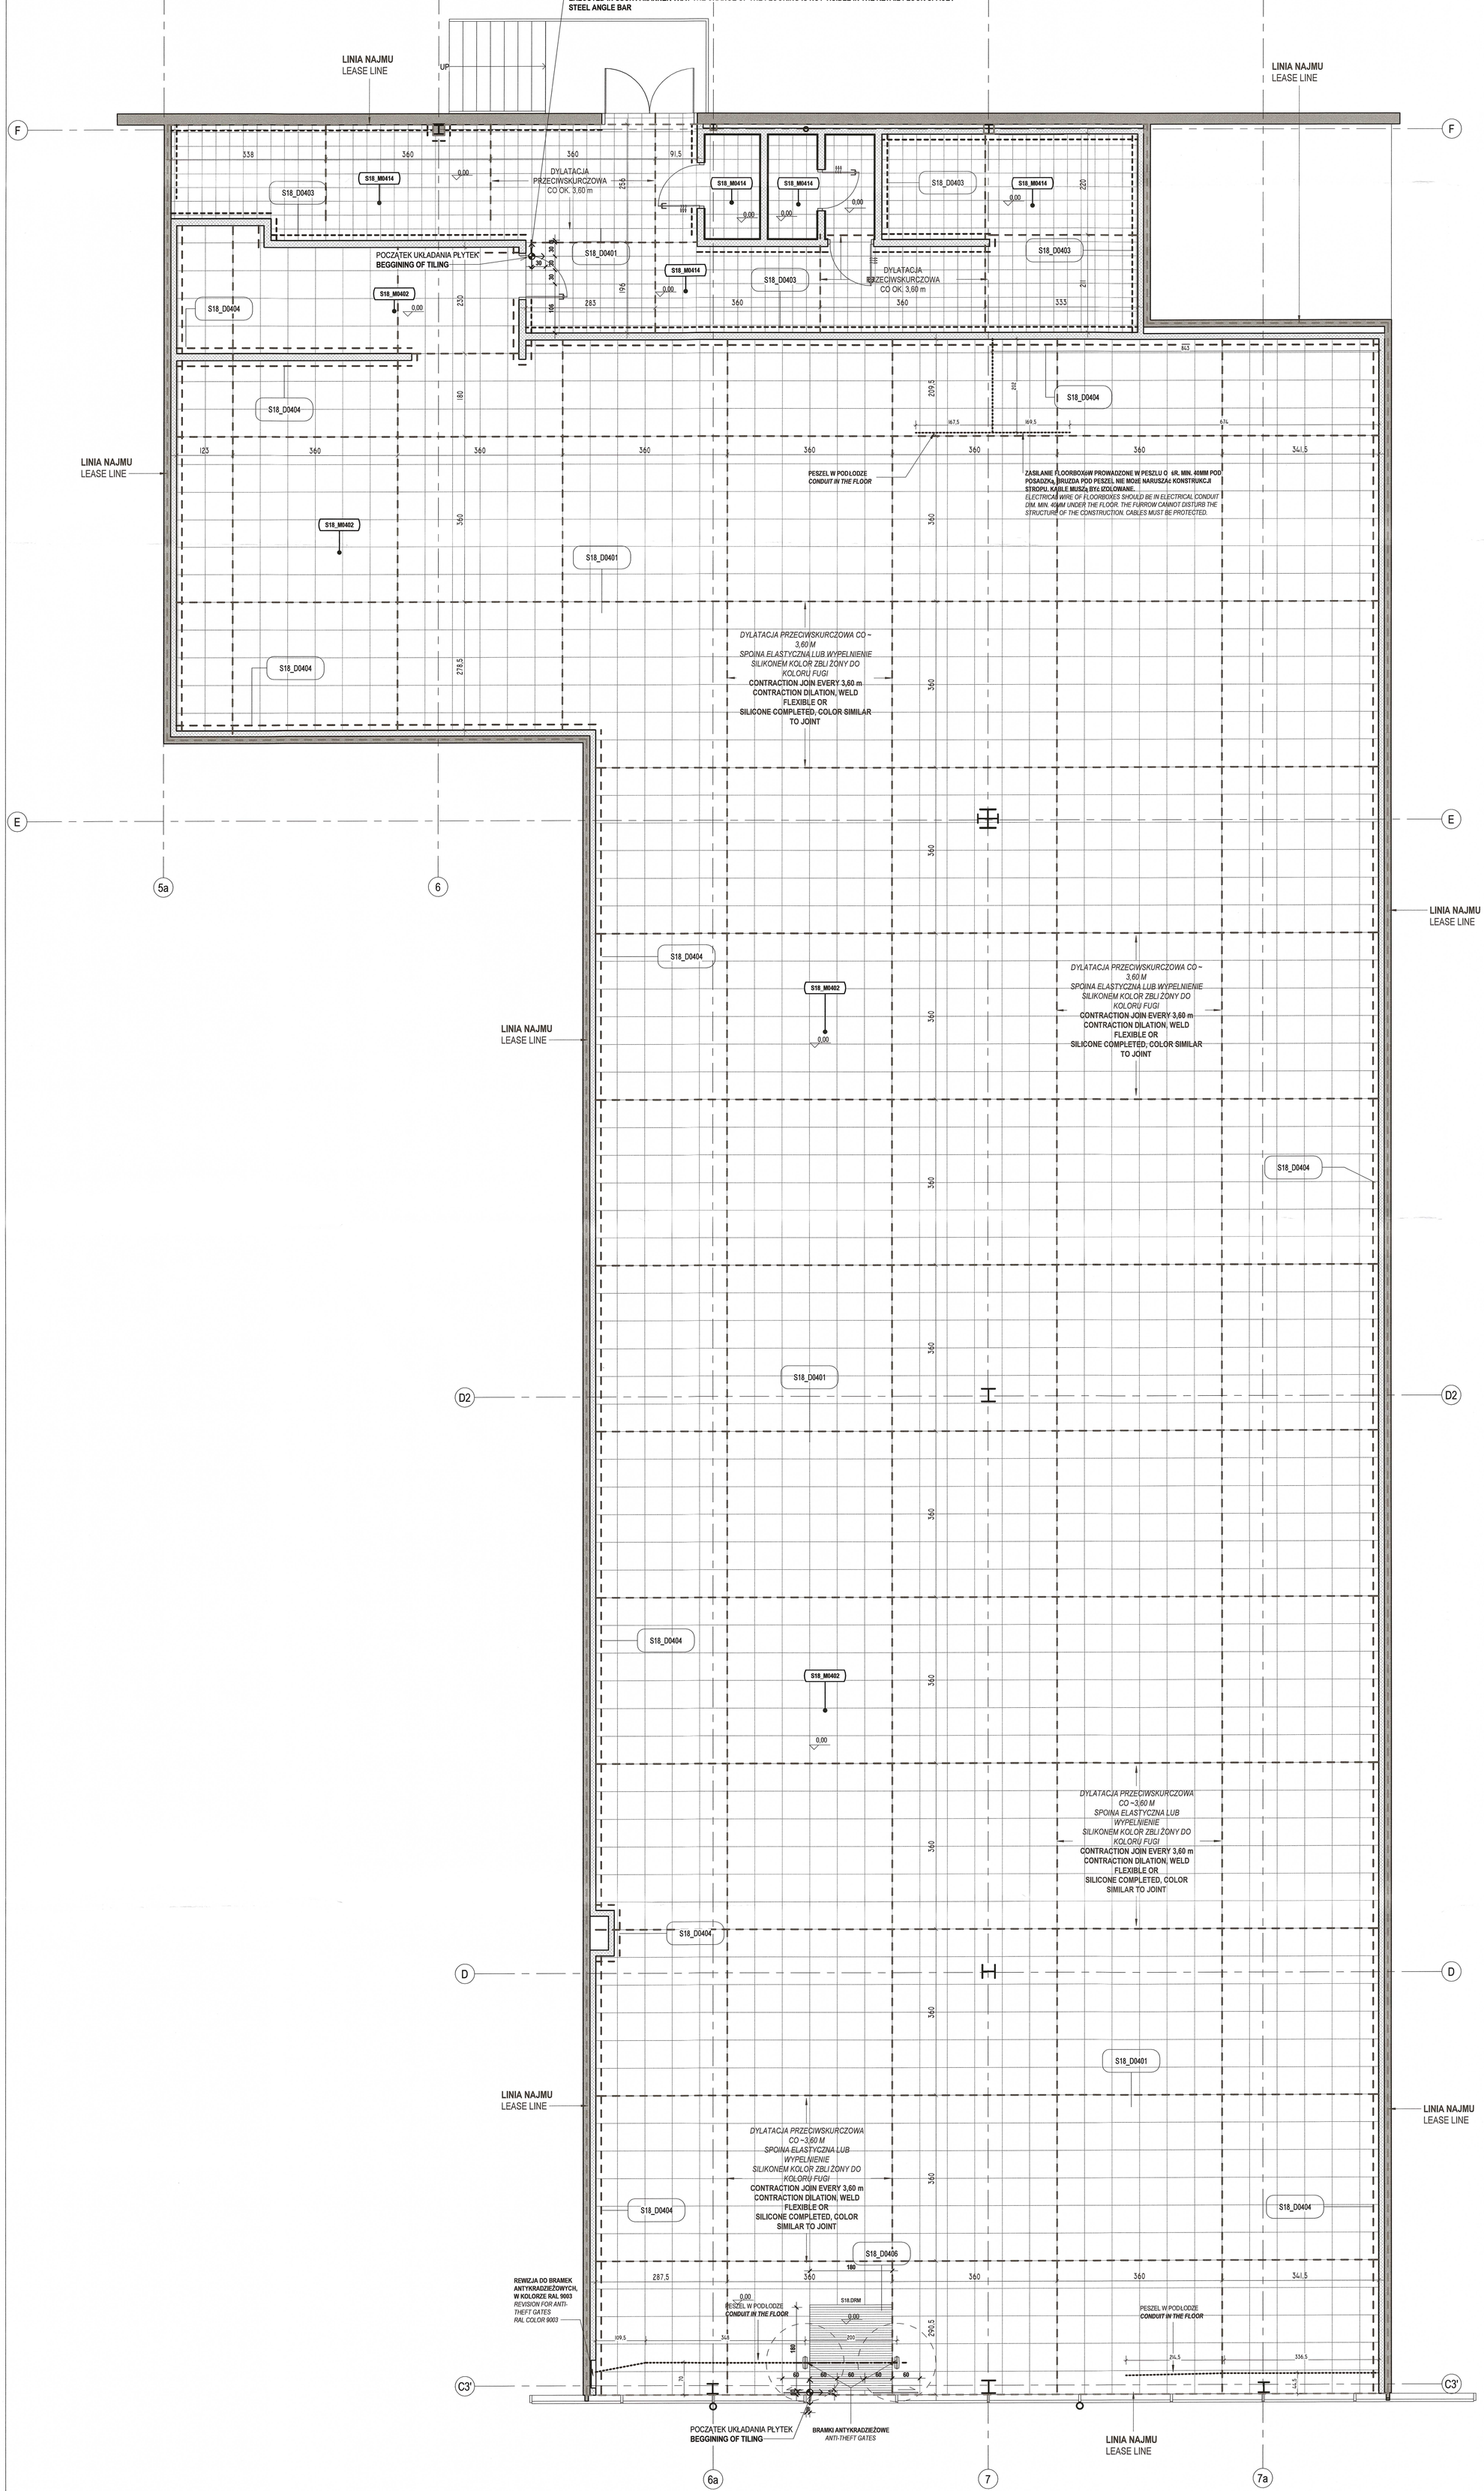

OZNACZENIA - POSADZKA
FLOOR SYMBOLS

- POCZĄTEK I KIERUNEK UKŁADANIA PŁYTEK/PANELI **START OF TILING**
- **S18_M0401**
- **S18_M0414**
- DYLATACJA PRZECIWSKURCZOWA CO 3,6M **EXPANSION JOINT EVERY 3,6M**
- DYLATACJA KONSTRUKCYJNA **STRUCTURAL EXPANSION JOINT**
- PESZLE POD POSADZKĄ ZGODNIE Z RZUTEM ELEKTRYKI **ELECTRICAL WIRES - DETAILS ON THE ELECTRIC PLAN**
- SALA SPRZEDAŻY / **SALE'S AREA** PŁYTKA S18_M0402, FUGA S18_M0418 **TILE S18_M0402, GROUT S18_M0418**
- ZAPLECZE / **BACKROOM AREA** PŁYTKA S18_M0414, FUGA S18_M0419 **TILE S18_M0414, GROUT S18_M0419**

OZNACZENIA - POSADZKA/ FLOOR SYMBOLS

S18_M0402	851,40 m²
S18_M0409	3,24 m²
S18_M0414	83,08 m²

PLINTH SCHEDULE/ ZESTAWIENIE COKOŁÓW

SYMBOL LPP/ LPP SYMBOL/ СИМВОЛ LPP	DŁUGOŚĆ W METRACH/ LENGTH IN METERS/ ДЛИНА В МЕТРАХ
S18_M0401	135,5
S18_M0414	55,2
Grand total: 40	190,7

DETALE

LPP_SYMBOL	TITLE
S18_D0401	PL: □□□Dylatacja przeciwskurczowa EN: □ Contraction joint
S18_D0403	PL: □□□Listwa przyścienna płytek - zaplecze EN: □ Tiled skirting
S18_D0404	PL: □□□Listwa przyścienna aluminium EN: □ Aluminium skirting board
S18_D0406	PL: □□□Wycieraczka_Retail Park EN: □ Doormat Retail Park

NR	DATE:	DESCRIPTION:	ISSUED BY:

REVISION SCHEDULE

sinsay

GŁÓWNY INWESTOR / GENERAL INVESTOR:
LPP S.A.
ul. Łąkowa 39/44,
80-769 Gdańsk, Poland

NAZWA PROJEKTU I ADRES / PROJECT NAME AND ADDRESS:
Projekt wnętrza sklepu SINSAY w Retail Parku w Bielsku-Białej

KOORDYNATOR LPP / LPP ARCHITECT:
Maciej Sierant, Maciej.Sierant@lpp.com, +571 448 486
Natalia Szwajkowska, Natalia.Szwajkowska@lpp.com, +48 519 369 403

FIRMA PROJEKTOWA / DESIGN STUDIO:
SCHWITZKE GÓRSKI
Schwitzke Górski Sp z o.o.
ul. Mehoffera 10, 31-322 Kraków

ARCHITEKT PROWADZĄCY / LEADING ARCHITECT:
mgr inż. arch. Michał Górski
uprawniony nr MPDA 050/2007

ZESPÓŁ PROJEKTOWY / PROJECT TEAM:
Ada Wolanik, +48 696 827 798, ada.wolanik@schwitzkegorski.pl

SPRAWDZAJĄCY / CHECKED BY:

BRANŻA / DISCIPLINE: ARCHITECTURE
ETAP / PHASE: 1. Final Design

TYTUŁ RYSUNKU / DRAWING NAME:
RZUT POSADZKI
RZUT POSADZKI

SKALA: SCALE:	DATA: DATE:	REWIZJA: REVISION:	NR RYSUNKU: DRAWING NO.:
1:50	07.08.2024		FD_040

DOKUMENTACJA POWYKONAWCZA
VISION-BAU

mgr inż. Andrzej Janicki
Upr. bud. do kierowania robotami budowlanymi bez ograniczeń w spec.: konstrukcyjno-budowlanej
AB.III.7342/39/2001 PIIB/01.1329000