S18_I8_Z_A PODŚWIETLANE LITERY PRZESTRZENNE NA CZARNYM TLE
S18_I8_Z_A ILLUMINATED 3D LETTERS WITH BLACK BACKGROUND

WIDOK - WYMIAR KASETONU TŁA /
VIEW - DIMENSION OF THE BACKGROUND COFFER
1:25

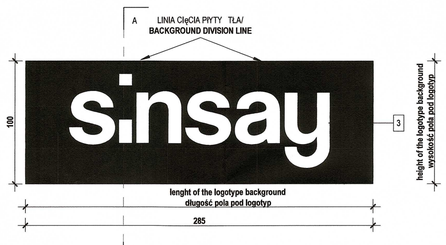

WIDOK/
VIEW
1:25

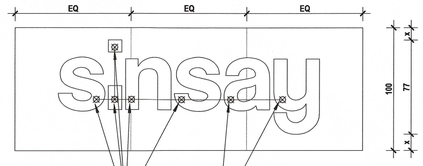

ZASILANIE W KABLU DLA KAŻDEJ LITRERY OSOBNO
POWER CABLE FOR EACH LETTER SEPARATELY

WIELKOŚĆ NALEŻY DOSTOSOWAĆ DO PROJECTU ZACHOWUJĄC PROPORCJE NAPISU. PODANE WYMIARY SĄ PRZYKŁADOWE
DIMENSIONS SHOULD BE ADJUSTED TO THE PROJECT, KEEPING THE PROPORTIONS OF THE SINSAY SIGN, SHOWN DIMENSIONS ARE EXAMPLES

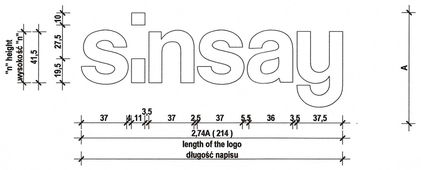

KAŻDORAZOWO OMÓWIĆ SPOSÓB MOCOWANIA Z ZARZĄDCĄ ODPOWIEDZIALNYM ZA ELEWACJĘ /
CONFIRM THE METHOD WITH THE MANAGER RESPONSIBLE FOR THE FAÇADE

PRZEKRÓJ A-A/
SECTION A-A
1:25

UWAGA: MAX. GRUBOŚĆ TABLICY REKLAMOWEJ 14-15 CM, ZGODNIE Z WYTYCZNYMI CENTRUM
NOTE: MAX. LOGOTYPE BOARD THICKNESS 14-15 CM, ACCORDING TO THE SHOPPING MALL REQUIREMENTS

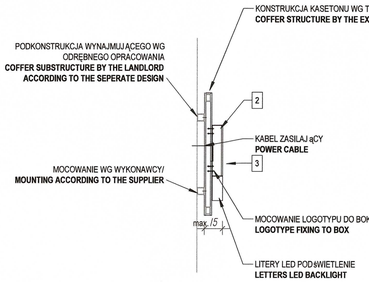

UWAGA: max. grubość tablicy reklamowej wraz z literami: 14 - 15 cm,
zgodnie z wytycznymi Centrum
NOTE: max. thickness of the logotype with letters: 14-15 cm,
according to the SM's requirements

LOGO : ŚWIECĄCE LOGO "SINSAY" LED ;
KAŻDĄ LITERĘ MOCOWAĆ BEZPOŚREDNIO I OSOBNO DO KASETONU TŁA
1. TYL LITER ZE SPIENIONEGO PCV, GRUBOŚĆ 10mm, KOLOR BIAŁY
2. BOK LITER -ABS, CZARNY RAL 9004
   GRUBOŚĆ 2mm (LITERY DO WYSOKOŚCI 700mm),
   GRUBOŚĆ 3mm (LITERY O WYS. POWYŻEJ 700mm)
3. PRZÓD LITER - POLIWĘGLAN OPAL
- GRUBOŚĆ 4-5mm
- Z POWŁOKĄ ZABEZPIECZAJĄCĄ PRZED DZIAŁANIEM PROMIENIOWANIA UV
- ODPORNY NA DZIAŁANIE WARUNKÓW ATMOSFERYCZNYCH
4. PODŚWIETLENIE LED NISKIEGO NAPIĘCIA BARWA BIAŁA NEUTRALNA 6500K WODOODPORNE
5. GRUBOŚĆ LITER 100-150 mm

KASETON TŁA :
1. MATERIAL: DIBOND, KOLOR CZARNY - RAL 9004
2. KONSTRUKCJA WEWNĘTRZNA KASETONU ALUMINIOWA SPAWANA (GRUBOŚĆ RAZEM Z DIBONDEM 30-50mm)
3. KONSTRUKCJA MONTAŻOWA KASETONU STALOWA
4. X - MINIMALNY MARGINES = SZEROKOŚĆ KROPKI W LITERZE 'I'
5. CAŁY LOGOTYP MONTOWANY DO STALOWEJ PODKONSTRUKCJI CENTRUM W KOLORZE ELEWACJI.

LOGO: SHINING 3D LETTERS " SINSAY" LED;
EACH LETTER FASTENED DIRECTLY AND SEPERATELY TO THE BACKGROUND COFFER:
1. BACK OF LETTERS - FOAMED PCV; THICKNESS 10mm, COLOUR WHITE
2. SIDE OF LETTER - ABS, BLACK RAL 9004
THICKNESS 2mm - FOR LETTERS UP TO 700mm OF HEIGHT,
THICKNESS 3mm - FOR LETTERS ABOVE 700mm OF HEIGHT,
3. FACE LETTERS - POLYCARBONATE OPAL
- THICKNESS - 4-5mm
- PROTECTIVE COATING AGAINST UV RADIATION,
- RESISTANCE TO WEATHER CONDITIONS
4. LOW VOLTAGE LED BACKLIGHT, COLOR WHITE NEUTRAL 6500K WATERPROOF
5. DEPTH OF LETTERS 100-150 mm

BACKGROUND COFFER:
1. MATERIAL DIBOND THICKNESS 3mm
2. WELDED ALUMINIUM INTERNAL CONTRUCTION
(THICKNESS DIBOND INCLUDED 30-50mm)
3. MOUNTED ON STEEL CONSTRUCTION
4. X - MINIMAL MARGIN = SIDE OF DOT IN 'I' LETTER
5. FULL LOGO MOUNTED TO THE STEEL SUBSTRUCTURE FROM THE STORE SIDE
PAINTED IN ELEVATION COLOUR

LOKALIZACJA LOGOTYPU SINSAY 100x285 cm
LOCATION OF THE SINSAY LOGOTYPE 100x285 cm

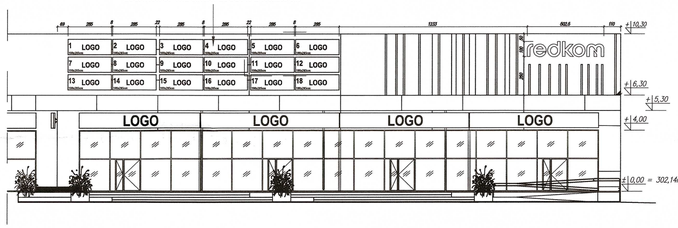

SCHEMAT BUDYNKU

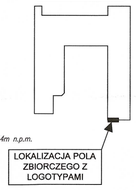

LOKALIZACJA POLA ZBIORCZEGO Z LOGOTYPAMI

UWAGA:
1. WYMIAROWANIE ELEMENTÓW KONSTRUKCYJNYCH PRZYJĄĆ WEDŁUG PROJEKTU KONSTRUKCJI. NIE SKALOWAĆ WYMIARÓW Z RYSUNKÓW, WSZYSTKIE WYMIARY NA WSZYSTKICH ETAPACH WYKONAWSTWA SPRAWDZAĆ W NATURZE.
2. RYSUNKI ARCHITEKTONICZNE POKAZUJĄ ZASADY ROZWIĄZAŃ, OCZEKIWANE EFEKTY WIZUALNE, STANDARDY, POZIOMY, LOKALIZACJĘ I GABARYTY ELEMENTÓW BUDOWLANYCH, KONSTRUKCYJNYCH I WYKOŃCZENIOWYCH. PREFEROWANE JEST ZASTOSOWANIE ROZWIĄZAŃ SYSTEMOWYCH. PRZED PRZYSTĄPIENIEM DO REALIZACJI, WSZELKIE PRZYJĘTE ROZWIĄZANIA SYSTEMOWE I INDYWIDUALNE WSZYSTKICH ELEMENTÓW NALEŻY PRZEDSTAWIĆ ARCHITEKTOM DO AKCEPTACJI W FORMIE RYSUNKÓW, ZGODNYCH Z WYTYCZNYMI ZALECIANMI PRODUCENTÓW. DOBÓR WSZELKICH STOSOWANYCH MATERIAŁÓW, ŚRODKÓW, ELEMENTÓW, WSZYSTKICH STOSOWANYCH KOLORÓW, FAKTURY MATERIAŁÓW WYKOŃCZENIOWYCH ITP. MUSI ZOSTAĆ ZAPRZEZENTOWANY I UZYSKAĆ AKCEPTACJE ARCHITEKTA.
4. WSZYSTKIE ELEMENTY BUDOWLANE, KONSTRUKCYJNE I WYKOŃCZENIOWE MUSZĄ BYĆ MONTOWANE I WYKONYWANE ZGODNIE Z ZAPISAMI LOKALNEGO PRAWA, LOKALNYCH NORM, PRAKTYKI BUDOWLANEJ, SPELNIAĆ WYMAGANIA STATYCZNE, WYMAGANIA OCHRONY P-POŻ I PRZEPISY BHP. WSZELKIE KRAWĘDZIE, POŁĄCZENIA, ETC. MUSZĄ BYĆ WYKONANE W SPOSÓB BEZPIECZNY, KRAWĘDZIE FREZOWANE I SZLIFOWANE, ELEMENTY NE MOGĄ MIEĆ OSTRYCH BRZEŻÓW, KANTÓW.
5. PROJEKT ARCHITEKTONICZNY NALEŻY ROZPATRYWAĆ Z PROJEKTAMI BRANŻOWYMI: KONSTRUKCYJNYM, INSTALACJĄ SANITARNYCH, INSTALACJĄ WODNO-KANALIZACYJNYCH, INSTALACJĄ ELEKTRYCZNYCH, INSTALACJĄ WĘZŁA CIEPLNEGO, OGRZEWANIA I PETLI WODNEJ, INSTALACJĄ WENTYLACJI MECHANICZNEJ, INSTALACJĄ ODDYMIANIA, WODNYCH INSTALACJI PRZECIWPOŻAROWYCH, WSZELKIE NIEZGODNOŚCI I NIEJASNOŚCI POMIĘDZY PROJEKTAMI BRANŻOWYMI NALEŻY ZGŁASZAĆ PROJEKTANTOM.
6. WSZYSTKIE WATPLIWOŚCI, KOLIZJE, NIEJASNOŚCI NALEŻY ZGŁASZAĆ INSPEKTOROWI NADZORU INWESTORSKIEGO I PROJEKTANTOM, PRZED PRZYSTĄPIENIEM DO ROBÓT WYKONAWCZYCH.
7. W MIEJSCACH WYMAGANYCH PRZEZ PROJEKTANTÓW INSTALACJĄ WYKONAĆ OTWORY REWIZYJNE, DRZWICZKI I RAMKI OTWORÓW REWIZYJNYCH W ŚCIANACH I DALETY WYKONAĆ Z STALI NIERDZEWNEJ SZCZOTKOWANEJ. W SUFICIE - TYPOWE W SYSTEMIE GK, WYKONCZONE JAK SURFT PŁYTĄ GK MALOWANA W KOLORZE SUFITU.
8. WSZELKIE ZABEZPIECZENIA PRZECIWPOŻAROWE WYMAGAJĄ UZGODNIENIA I UZYSKANIA AKCEPTACJI RZECZOZNAWCY D.S ZABEZPIECZEŃ POŻAROWYCH.
9. W POSADZKACH KAMIENNYCH I CERAMICZNYCH WYKONAĆ DYLATACJE OBWODOWE I PRZEDSWIURZOWE WG TECHNOLOGII I OBLICZENIA.
10. WSZYSTKIE ŚCIANY PRZYGOTOWAĆ POD MALOWANIE NA PEŁNĄ WYSOKOŚĆ.
11. PRZED WYKONANIEM ELEMENTÓW (NP. BALUSTRAD, PORĘCZY, OBUDÓW, ETC.) SPORZĄDZIĆ INWENTARYZACJĘ Z NATURY. MONTAŻ ROZPOCZĄĆ NA PODSTAWIE RYSUNKÓW WARSZTATOWYCH WYKONANYCH PRZEZ WYKONAWCĘ.
12. WSZYSTKIE BALUSTRADY MUSZĄ SPEŁNIAĆ WARUNEK OBCIĄŻENIA TŁUMEM.
13. WSZYSTKIE POŁĄCZENIA ŚCIAN GIPSOWO-KARTONOWYCH ZE STROPAMI, PODESTAMI, OBUDOWAMI BELEK WYKONAĆ JAKO ELASTYCZNE, UMOŻLIWIAJĄCE 40M UGIĘCIE.
14. WYMARY STOLARKI POTWIERDZIĆ WG POMIARÓW NA BUDOWNIE.
15. TYPY, WIELKOŚCI, MOCOWANIE I ROZMIESZCZENIE RODZIELNIC ELEKTRYCZNYCH ORAZ UPS WG DOKUMENTACJI INSTALACJI ELEKTRYCZNEJ.
16. W POMIESZCZENIACH MOKRYCH NALEŻY WYKONAĆ DZILACJĘ PRZECIWWILGOCIOWĄ PRZED WYKONANIEM POSADZKI Z PŁYTEK CERAMICZNYCH.
17. W NOWOPROJEKTOWANYCH ŚCIANACH G-K NALEŻY WYKONAĆ WZMOCNIENIA NA CAŁĄ WYSOKOŚĆ POD MONTAŻ KONSTRUKCJI ELEMENTÓW MEBLOWYCH WG WYMAGAŃ NA RYSUNKACH.
18. W RAZIE KONIECZNOŚCI LAMBREKIN NALEŻY WZMOCNIĆ PŁYTĄ OSB.
19. ZABRONIONE JEST OBCIĄŻANIE SCIAN GALERII - NALEŻY WYKONAĆ "PRZEDŚCIANKI".
20. ABSOLUTNIE ZAKAZUJE SIĘ SAMOWOLNEGO - BEZ KONSULTACJI Z KOORDYNATOREM PRAC NAJEMCÓW I UZYSKANIA PISEMNEJ ZGODY - WYKONYWANIA WYKUĆ LUB BRUZD W POSADZCE I ŚCIANACH ORAZ OTWOROWANIA.
21. ZAKAZUJE SIĘ WYKONYWANIA BRUZD, PRZEBIĘĆ LUB WYKUĆ W ŚCIANACH DZIAŁOWYCH ORAZ WYKORZYSTYWANIA JAKO ELEMENTÓW NOŚNYCH ŚCIAN DZIAŁOWYCH I ELEMACH JAKICH ZEWNĘTRZNYCH LUB LAMBREKINU (ELEWACJA PASAŻU WEWNĘTRZNEGO).
22. JEŚLI KONIECZNE JEST UMIESZCZENIE OTWORU REWIZYJNEGO W ŚCIANIE, NALEŻY SKONTAKTOWAĆ SIĘ Z ARCHITEKTAMI.
23. NALEŻY UMIESCIĆ OCHRONNĄ SIATKĘ PONAD PŁYTAMI GIPSOWO-KARTONOWYMI GALERII HANDLOWEJ MIĘDZY LOKALAMI AŻ DO POZIOMU ZADASZENIA.

NOTE:
1. **DIMENSIONING OF THE STRUCTURAL ELEMENTS SHOULD BE MADE ACCORDING TO THE STRUCTURAL DESIGN. DO NOT SCALE DIMENSIONS IN THE DRAWINGS.**
2. **CHECK ALL DIMENSIONS AT THE SITE DURING ALL EXECUTION STAGES.**
3. **ARCHITECTURAL DRAWINGS SHOW PRINCIPLES OF THE SOLUTIONS, THE EXPECTED VISUAL EFFECTS, STANDARDS, LEVELS, LOCATION AND DIMENSIONS OF THE CONSTRUCTION, STRUCTURAL ELEMENTS AND FINISHES. APPLICATION OF SYSTEM SOLUTIONS IS PREFERRED. ANY ASSUMED SYSTEMIC AND INDIVIDUAL SOLUTIONS OF ALL ELEMENTS SHOULD BE SUBMITTED TO ARCHITECTS FOR ACCEPTANCE IN THE FORM OF DRAWINGS, CONSISTENT WITH MANUFACTURER'S GUIDELINES AND RECOMMENDATIONS. SELECTION OF ALL THE USED MATERIALS, AGENTS, ELEMENTS, COLOURS, TEXTURES AND FINISHES HAS TO BE PRESENTED AND OBTAIN ACCEPTANCE OF THE ARCHITECT.**
4. **ALL CONSTRUCTION, STRUCTURAL AND FINISHING ELEMENTS MUST BE MOUNTED AND MADE ACCORDING TO THE LOCAL LAW, STANDARDS, CONSTRUCTION PRACTICE, FULFILL STATIC REQUIREMENTS, FIRE SECURITY AND HEALTH AND SAFETY REGULATIONS. ALL EDGES, JOINTS, ETC. HAVE TO BE MADE IN A SAFE WAY. THE EDGES SHOULD BE MILLED AND GRINDED, THE ELEMENTS CANNOT HAVE ANY SHARP EDGES.**
5. **ARCHITECTURAL DESIGN SHOULD BE ANALYZED WITH CONSTRUCTION AND INSTALLATION DESIGNS: STRUCTURAL, HVAC, WATER AND SEWAGE INSTALLATIONS, ELECTRIC INSTALLATION, HEAT NODE, HEATING AND WATER LOOP INSTALLATIONS, HEAT AND SMOKE EXHAUST SYSTEM INSTALLATION, WATER FIRE SUPPRESSION SYSTEM. ANY INCOMPARABILITIES AND AMBIGUITIES BETWEEN THE INDIVIDUAL DESIGNS SHOULD BE REPORTED TO THE DESIGNERS.**
6. **ANY DOUBTS, COLLISIONS, AMBIGUITIES SHOULD BE REPORTED TO THE INVESTOR'S SUPERVISION INSPECTOR AND DESIGNERS BEFORE THE BEGINNING OF THE WORKS.**
7. **MAKE INSPECTION OPENINGS IN THE PLACES REQUIRED BY THE INSTALLATION DESIGNERS. THE DOORS AND FRAMES OF THE INSPECTION OPENINGS IN THE TOILET WALLS SHOULD BE MADE OF BRUSHED STAINLESS STEEL. IN THE CEILING – TYPICAL ONES FOR PLASTERBOARD CEILING IN FINISHING SAME AS FOR THE WHOLE CEILING SURFACE.**
8. **ALL FIRE PROTECTION MEASURES REQUIRE AGREEMENT AND ACCEPTANCE OF THE FIRE PROTECTION EXPERT.**
9. **MAKE STONE AND CERAMIC FLOORS WITH PERIPHERAL AND ANTI-SHRINKAGE JOINTS ACCORDING TO THE PROPER TECHNOLOGY.**
10. **PREPARE ALL THE WALLS FOR PAINTING AT THEIR FULL HEIGHT.**
11. **TAKE MEASUREMENTS AT THE SITE PRIOR TO EXECUTION OF THE ELEMENTS (FOR EXAMPLE BALUSTRADES, RAILINGS, HOUSINGS, ETC.). START ASSEMBLY BASING ON THE EXECUTIVE DRAWINGS MADE BY THE SUPPLIER.**
12. **ALL BALUSTRADES MUST FULFILL THE CONDITIONS OF CROWD LOAD.**
13. **ALL JOINTS OF PLASTERBOARD WALL WITH THE CEILINGS, LANDINGS AND BEAM CASINGS SHOULD BE MADE AS FLEXIBLE, ALLOWING 4 CM DEFLECTION.**
14. **CORRECT THE WOODWORK DIMENSIONS ON THE SITE.**
15. **TYPES, SIZES, MOUNTING AND LOCATION OF ELECTRIC SWITCHGEARS AND UPS ACCORDING TO ELECTRIC INSTALLATION DOCUMENTATION.**
16. **IN "WET" ROOMS MAKE ANTI_MOISTURE INSULATION BEFORE ASSEMBLING THE CERAMIC TILES FLOORING.**
17. **IT IS NECESSARY TO MAKE REINFORCEMENTS FOR MOUNTING OF FURNITURE ELEMENTS FOR THE WHOLE HEIGHT OF THE WALLS ACCORDING TO DIMENSIONS GIVEN IN THE DRAWINGS.**
18. **REINFORCE THE LAMBREQUIN WITH STRUCTURAL BOARD IF NECESSARY.**
19. **IT IS FORBIDDEN TO TRANSFER THE LOADS TO THE WALLS OF THE SHOPPING CENTER – MAKE PREWALLS.**
20. **IT IS ABSOLUTELY FORBIDDEN TO WILFULLY – WITHOUT CONSULTATION WITH THE TENANTS' WORK COORDINATOR AND OBTAINING A WRITTEN CONSENT – CUT OPENINGS OR GROOVES IN THE LL'S FLOOR AND THE WALLS.**
21. **IT IS FORBIDEN TO MAKE GROOVES, CUT-THROUGS OR OPENINGS IN THE PARTITION WALLS AND TO USE PARTITION WALLS, FAÇADES OR LAMBREQUIN (INTERNAL PASSAGE FAÇADE) AS LOAD CARRYING ELEMENTS.**
22. **IN CASE AN INSPECTION OPENING IN ANY WALL NEEDS TO BE EXECUTED IT IS NECESSARY TO CONTACT THE DESIGNERS.**
23. **THE PROTECTIVE NETTING SHOULD BE PLACED ABOVE THE PLASTERBOARDS OF THE MALL'S WALLS BETWEEN THE PREMISES UP TO THE LEVEL OF ROOFING**

ZALECENIA DLA WYKONAWCÓW:
1. PROFILE KONSTRUKCYJNE ŚCIENNE MUSZĄ BYĆ WYKONANE Z BLACHY O GRUBOŚCI CO NAJMNIEJ 0,55 MM (TYLKO FIRMY KNAUF, NIDA GIPS, METPOL, RIGIPS RIGIPS - INNYCH FIRM NIE WOLNO STOSOWAĆ)
2. PROFILE KONSTRUCYJNE SUFITOWE CD60 MUSZĄ BYĆ WYKONANE Z BLACHY O GRUBOŚCI CO NAJMNIEJ 0,55 MM (TYLKO FIRMY KNAUF, NIDA GIPS, METPOL, RIGIPS - INNYCH FIRM NIE WOLNO STOSOWAĆ)
3. ŚCIANY OGŁOSNE (PRZEDŚCIANKI) MAJĄ BYĆ WYKONANE Z PROFILI KONSTRUKCYJNYCH CW100 MM, GRUBOŚĆ BLACHY 0,5 5 MM (TYLKO FIRMY KNAUF, NIDA GIPS (LAFARGE), METPOL, RIGIPS - INNYCH FIRM NIE WOLNO STOSOWAĆ).
4. ŚCIANY WOLNOSTOJĄCE MUSZĄ BYĆ WYKONANE Z PROFILI CW100 MM GRUBOŚĆ BLACHY 0,55 (TYLKO FIRMY KNAUF, NIDA GIPS (LAFARGE), METPOL, RIGIPS INNYCH FIRM NIE WOLNO STOSOWAĆ)
5. KONSTRUKCJA DO SUFITÓW PODWIESZANYCH Z PŁYT KARTONOWO-GIPSOWYCH MUSI BYĆ WYKONANA TYLKO I WYŁĄCZNIE NA NONIUSZACH (TYLKO FIRMY KNAUF, NIDA GIPS (LAFARGE), METPOL, RIGIPS - INNYCH FIRM NIE WOLNO STOSOWAĆ).
6. ROZSTAW NONIUSZY DO MOCOWANIA KONSTRUKCJI POD SUFIT G-K MUSI BYĆ MAX. CO 60 X 60 CM
7. KLEJ POSADZKOWY MUSI BYĆ ZASTOSOWANY TYLKO I WYŁĄCZNIE PÓŁELASTYCZNY LUB ELASTYCZNY (TYLKO RENOMOWANE FIRMY JAK OPTIROC, MAPEI, SOPRO).
8. PŁYTY GIPSOWO - KARTONOWE MAJĄ BYĆ RENOMOWANYCH FIRM JAK (NIDA GIPS (LAFARGE), RIGIPS); DOTYCZY TO ROWNIEŻ PŁYT S18_MI002 (KRONOPOL I BINE)
9. NALEŻY UŻYWAĆ TYLKO I WYŁĄCZNIE WZMOCNIONYCH DOLNYCH WIESZAKÓW NONIUSZOWYCH

PRESCRIPTIONS FOR CONTRACTORS:
1. **WALL CONSTRUCTION SECTIONS ARE TO BE MADE OF SHEET METAL AT LEAST 0.55 MM THICK (PRODUCED BY KNAUF, NIDA GIPS, METPOL, RIGIPS RIGIPS - INNYCH FIRM NIE WOLNO STOSOWAĆ)**
2. **CD60 CEILING CONSTRUCTION SECTIONS ARE TO BE MADE OF SHEET METAL AT LEAST 0.55 MM THICK (PRODUCED BY KNAUF, NIDA GIPS, METPOL, RIGIPS ONLY - PRODUCTS BY OTHER COMPANIES ARE FORBIDDEN TO BE USED)**
3. **CURTAIN WALLS (PRE-WALLS) ARE TO BE MADE OF CW100 CONSTRUCTION SECTIONS MADE OF 0.55 MM THICK SHEET METAL (PRODUCED BY KNAUF, NIDA GIPS (LAFARGE), METPOL, RIGIPS ONLY - PRODUCTS BY OTHER COMPANIES ARE FORBIDDEN TO BE USED)**
4. **FREESTANDING WALLS ARE TO BE CONSTRUCTED OF CW100 SECTIONS MADE OF 0.55 MM THICK SHEET METAL (PRODUCED BY KNAUF, NIDA GIPS (LAFARGE), METPOL, RIGIPS ONLY - PRODUCTS BY OTHER COMPANIES ARE FORBIDDEN TO BE USED)**
5. **SUPPORTING STRUCTURES OF SUSPENDED CEILINGS MADE OF PLASTER-CARDBOARD BOARDS ARE TO BE MADE ON NONIUSES (PRODUCED BY KNAUF, NIDA GIPS (LAFARGE), METPOL, RIGIPS ONLY - PRODUCTS BY OTHER COMPANIES ARE FORBIDDEN TO BE USED).**
6. **THE SPACING OF NONIUSES FOR INSTALLING PLASTER - CARDBOARD CEILING SUPPORTING STRUCTURES IS TO BE MAX. 67 X 60 CM**
7. **ONLY SEMI-ELASTIC OR ELASTIC FLOORING ADHESIVES ARE TO BE USED (PRODUCED BY REPUTABLE MANUFACTURERS SUCH AS OPTIROC, MAPEI, SOPRO ONLY)**
8. **PLASTER-CARDBOARD BOARDS HAVE TO BE MANUFACTURED BY REPUTABLE COMPANIES SUCH AS (NIDA GIPS (LAFARGE), RIGIPS); IT ALSO APPLIES TO S18_MI002 BOARDS (KRONOPOL AND OTHERS).**
9. **IT IS OBLIGATORY TO USE REINFORCED LOWER NONIUS HANGERS .**

S18_I8_Z_B PODŚWIETLANE LITERY PRZESTRZENNE
S18_I8_Z_B ILLUMINATED 3D LETTERS

WIDOK /
VIEW - DIMENSION OF THE BACKGROUND COFFER
1:25

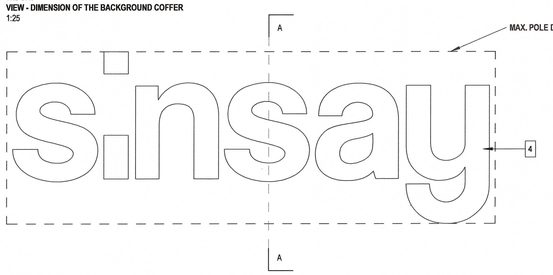

PRZEKRÓJ A-A/
SECTION A-A
1:25

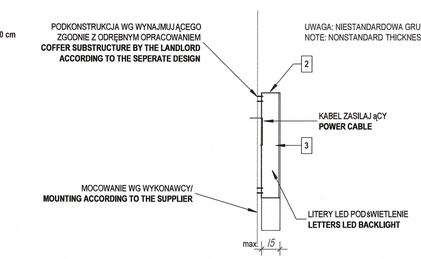

UWAGA: NIESTANDARDOWA GRUBOŚĆ LITER - 14-15 CM, ZGODNIE Z WYTYCZNYMI CH
NOTE: NONSTANDARD THICKNESS OF LETTERS - 14-15 CM, ACCORADING TO THE SOPPING MALL REQUIREMENTS

ŚWIECĄCE LITERY 3D "SINSAY" LED ;
KAŻDĄ LITERĘ MOCOWAĆ BEZPOŚREDNIO I OSOBNO DO PODKONSTRUKCJI
1. TYL LITER ZE SPIENIONEGO PCV, GRUBOŚĆ 10mm, KOLOR BIAŁY
2. BOK LITER - ABS, CZARNY RAL 9004
   GRUBOŚĆ 2mm (LITERY DO WYSOKOŚCI 700mm),
   GRUBOŚĆ 3mm (LITERY O WYS. POWYŻEJ 700mm)
3. PRZÓD LITER - POLIWĘGLAN OPAL LUB BLACK & WHITE PLEKSI
   (W ZALEŻNOŚCI OD USTALEŃ UMOWNYCH I KOLORU ELEWACJI);
- GRUBOŚĆ 4-5mm
- Z POWŁOKĄ ZABEZPIECZAJĄCĄ PRZED DZIAŁANIEM PROMIENIOWANIA UV
- ODPORNY NA DZIAŁANIE WARUNKÓW ATMOSFERYCZNYCH
4. PODŚWIETLENIE LED NISKIEGO NAPIĘCIA BARWA BIAŁA NEUTRALNA 6500K WODOODPORNE
5. GRUBOŚĆ LITER 100-150 mm
6. LOGOTYP MONTOWANY DO PODKONSTRUKCJI CENTRUM MALOWANEJ W KOLORZE ELEWACJI

SHINING 3D LETTERS " SINSAY" LED;
EACH LETTER FASTENED DIRECTLY AND SEPERATELY TO THE SUBCONSTRUCTION:
1. BACK OF LETTERS - FOAMED PCV; THICKNESS 10mm, COLOUR WHITE
2. SIDE OF LETTER - ABS, BLACK RAL 9004
THICKNESS 2mm - FOR LETTERS UP TO 700mm OF HEIGHT,
THICKNESS 3mm - FOR LETTERS ABOVE 700mm OF HEIGHT,
3. FACE LETTERS - POLYCARBONATE OPAL / BLACK&WHITE PLEXIGLASS;
(DEPENDING ON ARRANGEMENTS AND FACADE COLOUR);
- THICKNESS - 4-5mm
- PROTECTIVE COATING AGAINST UV RADIATION,
- RESISTANCE TO WEATHER CONDITIONS
4. LOW VOLTAGE LED BACKLIGHT, COLOR WHITE NEUTRAL 6500K WATERPROOF
5. DEPTH OF LETTERS 100-150 mm
6. LOGO MOUNTED TO THE STEEL SUBSTRUCTURE FROM THE STORE SIDE
PAINTED IN ELEVATION COLOUR

WIDOK/
VIEW
1:25

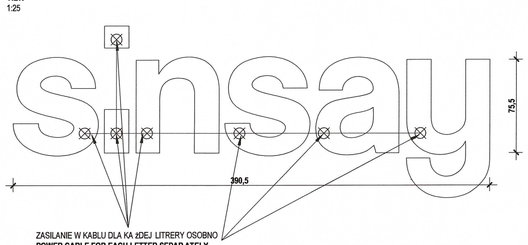

ZASILANIE W KABLU DLA KAŻDEJ LITRERY OSOBNO
POWER CABLE FOR EACH LETTER SEPARATELY

WIELKOŚĆ NALEŻY DOSTOSOWAĆ DO PROJEKTU ZACHOWUJĄC PROPORCJE NAPISU, PODANE WYMIARY SĄ PRZYKŁADOWE
DIMENSIONS SHOULD BE ADJUSTED TO THE PROJECT, KEEPING THE PROPORTIONS OF THE SINSAY SIGN, SHOWN DIMENSIONS ARE EXAMPLES

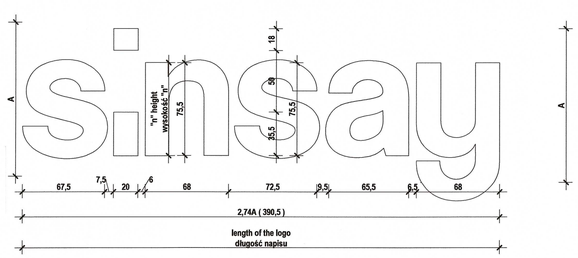

KAŻDORAZOWO OMÓWIĆ SPOSÓB MOCOWANIA Z ZARZĄDCĄ ODPOWIEDZIALNYM ZA ELEWACJĘ /
CONFIRM THE METHOD WITH THE MANAGER RESPONSIBLE FOR THE FAÇADE.

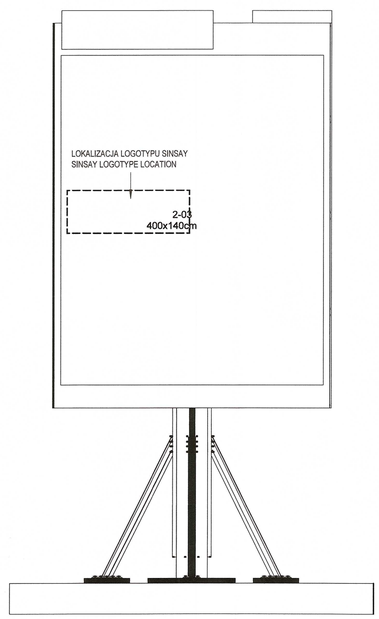

LOGOTYP "SINSAY" NALEŻY UMIEŚCIĆ NA STRONIE NR 2 PYLONU, ZGODNIE Z WYTYCZNYMI CENTRUM
INSTALL THE "SINSAY" LOGOTYPE TO THE SIDE NUMBER 2 OF THE PYLON, ACCORDING TO THE SM'S REQUIREMENTS

DOKUMENT POWYKONAWCZY VISION-BAU

mgr inż. Andrzej Janicki
Upr. bud. do kierowania robotami budowlanymi bez ograniczeń w spec.: konstrukcyjno-budowlanej
AB.III.7342/382/2003, uprawnienia ważne bezterminowo

NR	DATE:	DESCRIPTION:	ISSUED BY:

REVISION SCHEDULE

s.nsay

GŁÓWNY INWESTOR, GENERAL INVESTOR:
LPP S.A.
ul. Łąkowa 39/44,
80-769 Gdańsk, Poland

NAZWA PROJEKTU I ADRES: /PROJECT NAME AND ADDRESS:
Projekt wnętrza sklepu SINSAY w Retail Parku w Bielsku-Białej

KOORDYNATOR LPP / LPP ARCHITECT:
Maciej Sieraat, Natalia Szwajkowska
Maciej.Sieraat@lpp.com, Natalia.Szwajkowska@lpp.com
+ 571 448 498, +48 510 359 403

FIRMA PROJEKTOWA / DESIGN STUDIO:
SCHWITZKE GÓRSKI
Schwitzke Górski Sp z o.o.
ul. Mehoffera 10, 31-322 Kraków

ARCHITEKT PROWADZĄCY: /LEADING ARCHITECT:
mgr inż. arch. Michał Górski
uprawnienia nr MPOIA 050/2007

ZESPÓŁ PROJEKTOWY / PROJECT TEAM:
Ada Wolanik, ada.wolanik@schwitzkegorski.pl
+48 696 827 798

SPRAWDZAJĄCY / CHECKED BY:

BRANŻA / DISCIPLINE: ARCHITECTURE
ETAP / PHASE: 1. Final Design

TYTUŁ RYSUNKU / DRAWING NAME:
EXTERNAL ADVERTISEMENT
REKLAMA ZEWNĘTRZNA

SKALA: SCALE:	DATA: DATE:	REWIZJA: REVISION:	NR RYSUNKU: DRAWING NO.:
1:50	07.08.2024		FD_100