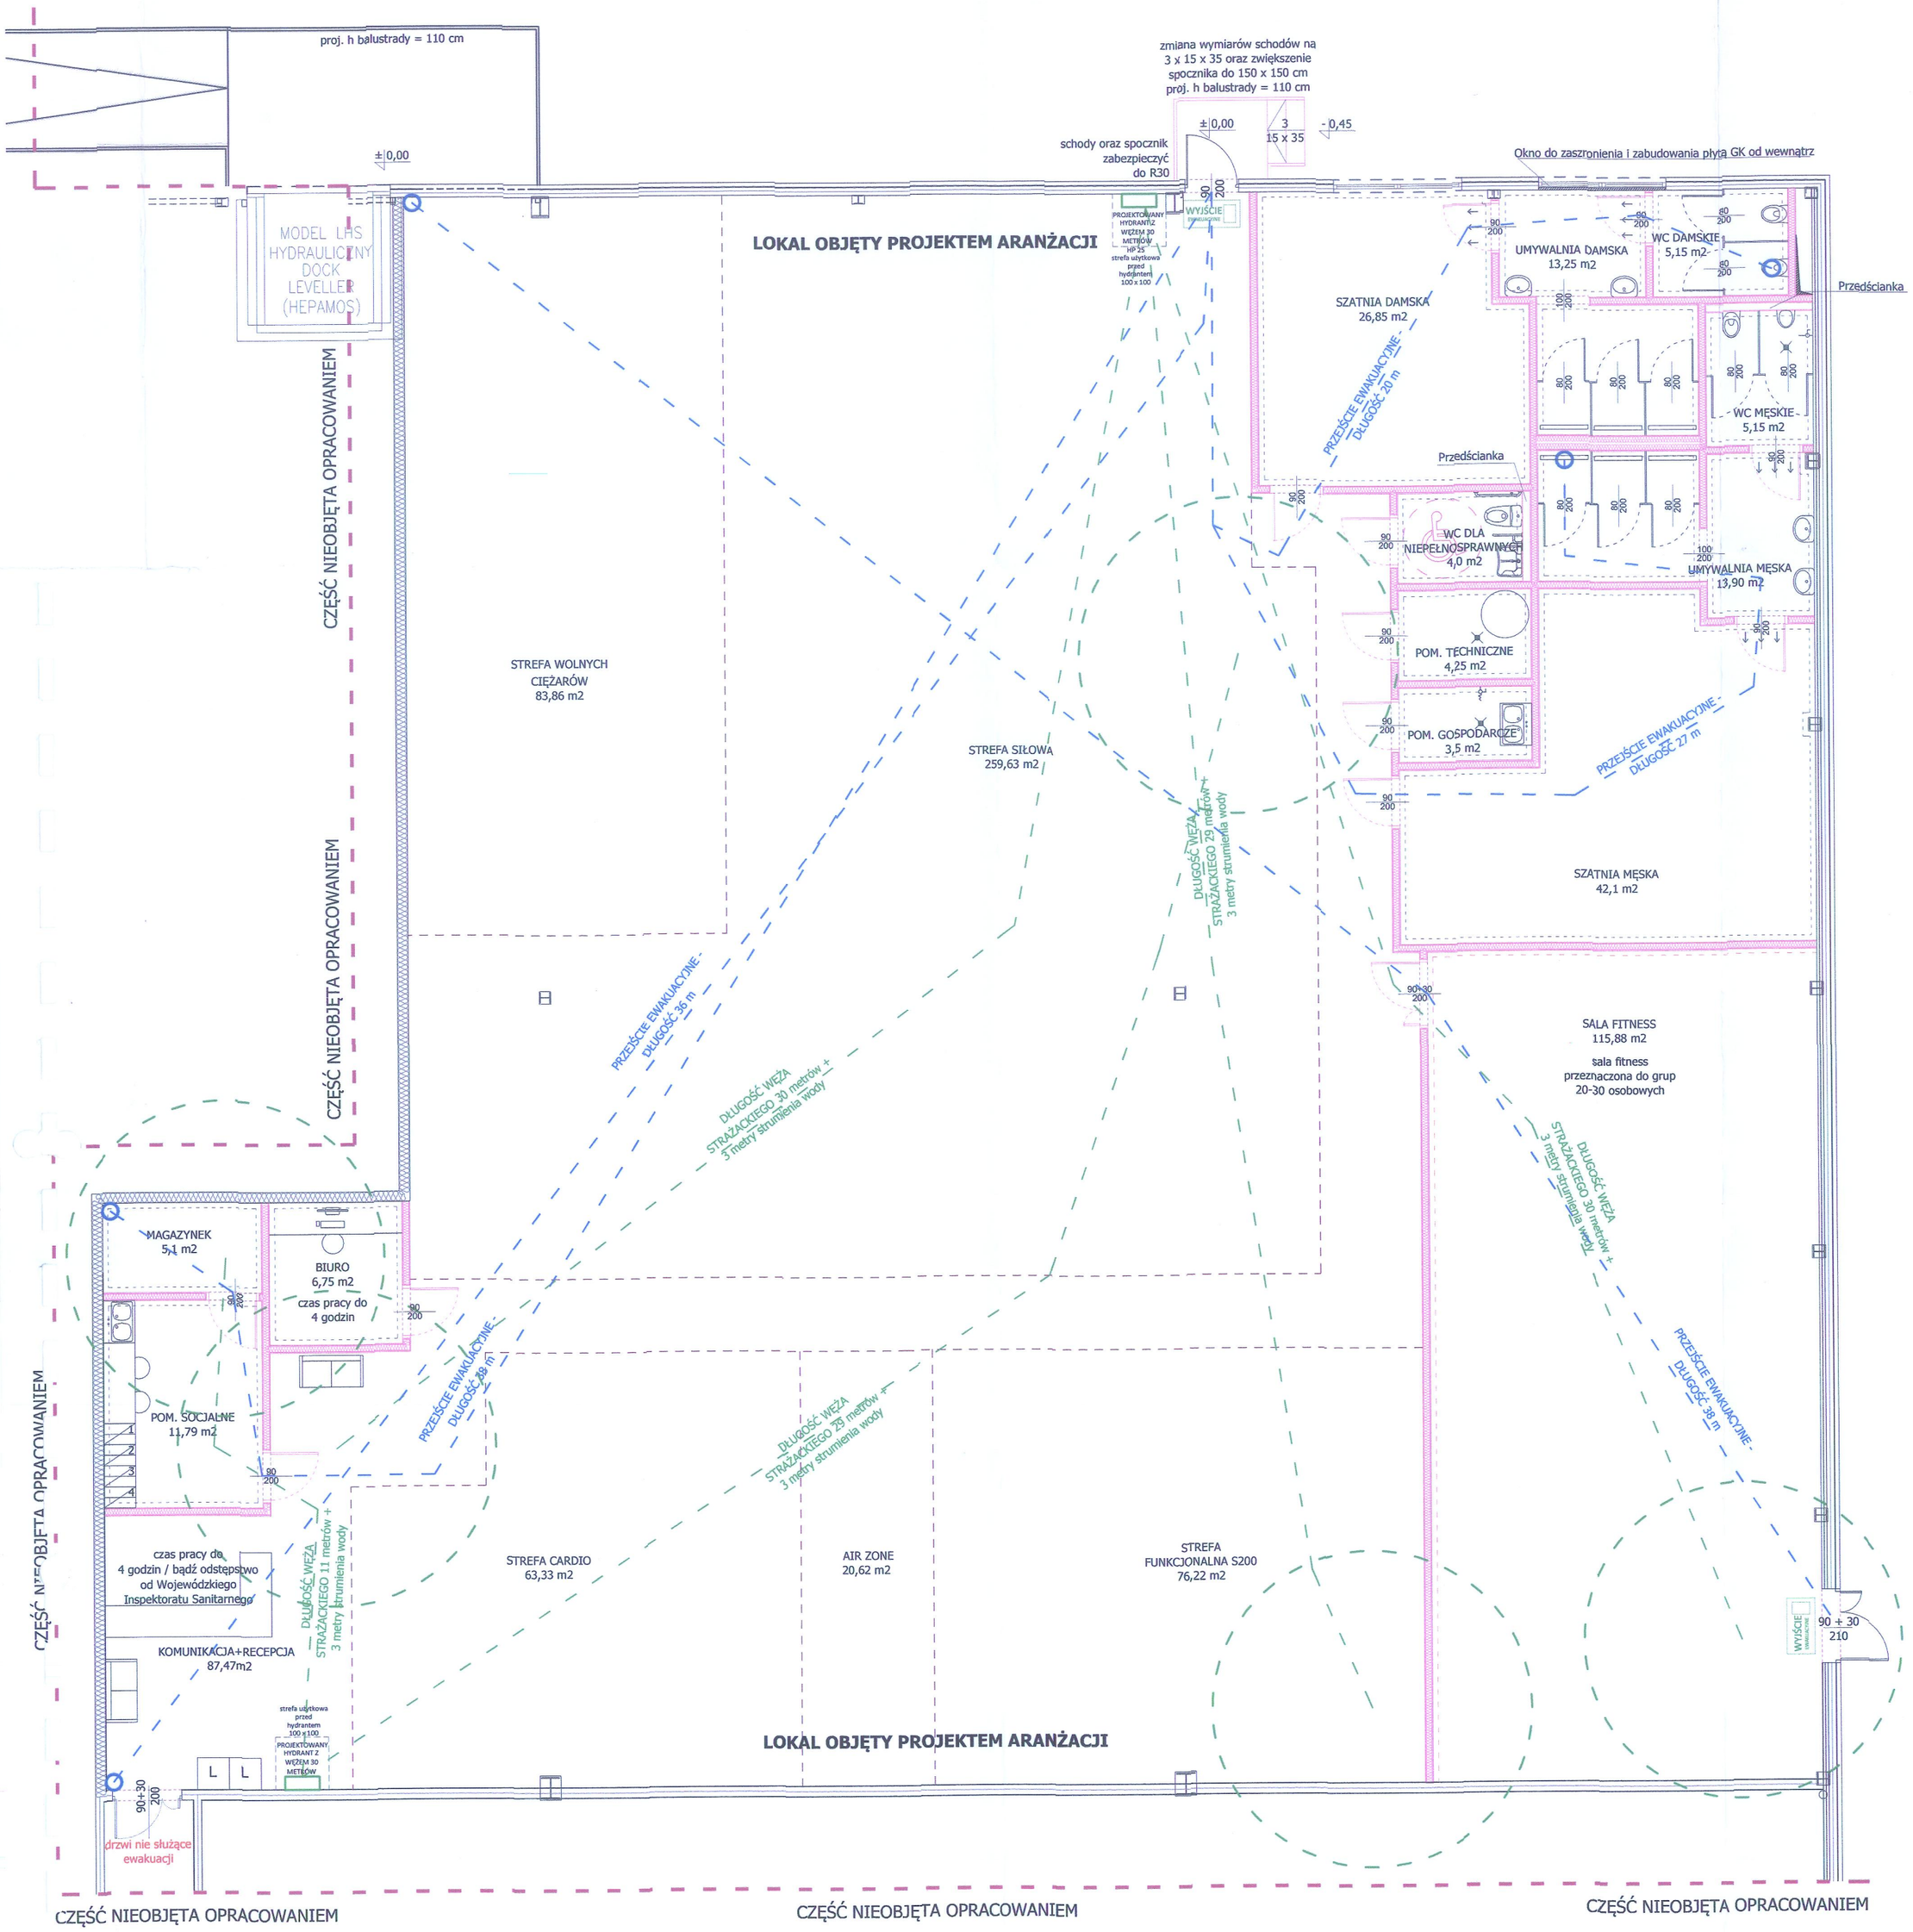

LICZBA PORZĄDKOWA	NAZWA POMIESZCZENIA	POWIERZCHNIA	POSADZKA
0.01	KOMUNIKACJA + RECEPCJA	87,47 m2	PCV FORBO SARLON COMPACT
0.02	POMIESZCZENIE SOCJALNE	11,79 m2	PCV FORBO SARLON COMPACT
0.03	MAGAZYNEK	5,1 m2	PCV FORBO SARLON COMPACT
0.04	BIURO	6,75 m2	PCV FORBO SARLON COMPACT
0.05	STREFA CARDIO	63,33 m2	WYKŁADZINA DYWANOWA
0.06	STREFA FUNKCJONALNA 1/2 S200	76,22 m2	PUZZLE 20 MM, SZARE Z NADRUKIEM
0.07	STREFA AIRZONE	20,62 m2	SZTUCZNA TRAWA
0.08	SALA FITNESS	115,88 m2	PCV FORBO SARLON TRAFFIC OAK
0.09	SZATNIA MĘSKA	42,1 m2	PCV FORBO SARLON TECH
0.10	POM. GOSPODARCZE	3,5 m2	PCV FORBO ELEPHANT 181092
0.11	POM. TECHNICZNE	4,25 m2	PCV FORBO SARLON TECH
0.12	WC DLA NIEPEŁNOSPRAWNYCH	4,0 m2	PCV FORBO ELEPHANT 181092
0.13	UMYWALNIA MĘSKA	13,90 m2	PCV FORBO ELEPHANT 181092
0.14	WC MĘSKIE	5,15 m2	PCV FORBO ELEPHANT 181092
0.15	UMYWALNIA DAMSKA	13,25 m2	PCV FORBO ELEPHANT 181092
0.16	WC DAMSKIE	5,15 m2	PCV FORBO ELEPHANT 181092
0.17	SZATNIA DAMSKA	26,85 m2	PCV FORBO SARLON TECH
0.18	STREFA SIŁOWA	259,63 m2	PUZZLE GR. 10 MM, CZARNE
0.19	STREFA WOLNYCH CIĘŻARÓW	83,87 m2	PUZZLE GR. 30 MM, CZARNE

LEGENDA

- ŚCIANY PROJEKTOWANE
- ŚCIANY ISTNIEJĄCE
- LINIE NADPROŻY/PODCIĄGÓW ŚCIAN PROJEKTOWANYCH
- WYPOSAŻENIE WNĘTRZ, TECHNOLOGIA
- SUFITY PODWIESZANE
- DŁUGOŚĆ WĘŻA STRAŻACKIEGO (30 + 3 STRUMIEŃ WODY)
- PRZEJŚCIA EWAKUACYJNE
- WYTYCZNE PPOŻ.
- ŚCIANA DO PEŁNEJ WYSOKOŚCI POMIESZCZENIA MOCOWANA DO POKRYCIA DACHU

DOKUMENTACJA POWYKONAWCZA

Uzgodniono pod względem wymagań higienicznych i zdrowotnych
bez zastrzeżeń / ~~z zastrzeżeniami~~
mgr inż. Alina Laskowska
rzeczoznawca do spraw sanitarno-higienicznych
nr uprawnienia 3-ROS/2008
w zakresie budownictwa ogólnego z obiektami ochrony zdrowia
zam. 45-852 Opole, ul. Domańskiego 115/8
tel. 605 357 924
Data 6.11.2024
Lp. 11/11/2024

UWAGA:

- PRZED PRACAMI BUDOWLANYMI NALEŻY SPRAWDZIĆ WYMIARY NA BUDOWIE
- RYSUNKI ORAZ CZĘŚĆ OPISOWA SĄ ELEMENTAMI PROJEKTU WZAJEMNIE SIĘ UZUPEŁNIAJĄCYMI. INFORMACJE ZAWARTE NA RYSUNKACH, A NIE UJĘTE W CZĘŚCI OPISOWEJ LUB NIE POKAZANE NA RYSUNKACH, A UJĘTE W CZĘŚCI OPISOWEJ NALEŻY TRAKTOWAĆ JAKBY BYŁY ZAWARTE W OBU.
- POWIERZCHNIE OBLICZANE ZGODNIE Z: PN-ISO 9836:1997
- WYMIARY DRZWI PODANO W ŚWIETLE PRZEJŚCIA
- WSZYSTKIE RYSUNKI ARCHITEKTURY ORAZ RYSUNKI WSZYSTKICH BRANŻ NALEŻY ROZPATRYWAĆ WSPÓLNIE

GRUPA PROJEKTOWA
SN ARCHITEKCI
ul. Strzelców Bytomskich 7/3, 46-020 OPOLE pracownia@snarchitekci.pl
OPRACOWANIE:
Michał Szkudlarski Biuro Architektoniczne "MS"
ul. Armii Krajowej 1a/8 45-071 Opole NIP:7542881466 tel. 695 019 028
wentario pracownia architektury Andrzej Nowak
ul. Pułaskiego 18/3 45-048 Opole NIP : 7543074940 tel. 694 427 314

TEMAT:
Projekt techniczny aranżacja lokalu nr 0.09a w budynku handlowym zlokalizowanym w Bielsku Białej przy ulicy Warszawskiej 180

LOKALIZACJA:
jednostka ewidencyjna: ul. Warszawska 180, 43-300, Bielsko-Biała, działka ewidencyjna nr: 47/22

INWESTOR:
REDKOM PARK BIELSKO SP. z o.o.
05-500 Stara Iwiczna, ul. Słoneczna 116A

RYSUNEK:
RZUT TECHNOLOGII SKALA 1 : 100

PROJEKTANT [ARCH.]:	mgr inż. arch. Michał Szkudlarski nr upr. 03/OPOKK/2015	
SPRAWDZAJĄCA [ARCH.]:	mgr inż. arch. Katarzyna Szlapa Mikitczak nr upr. 03/OPOKK/2015	
OPRACOWANIE [ARCH.]:	mgr inż. arch. Andrzej Nowak	
Branża: ARCHITEKTURA	Data zakończenia: SIERPIEŃ 2024	Nr rys. RYS SN_XF/1