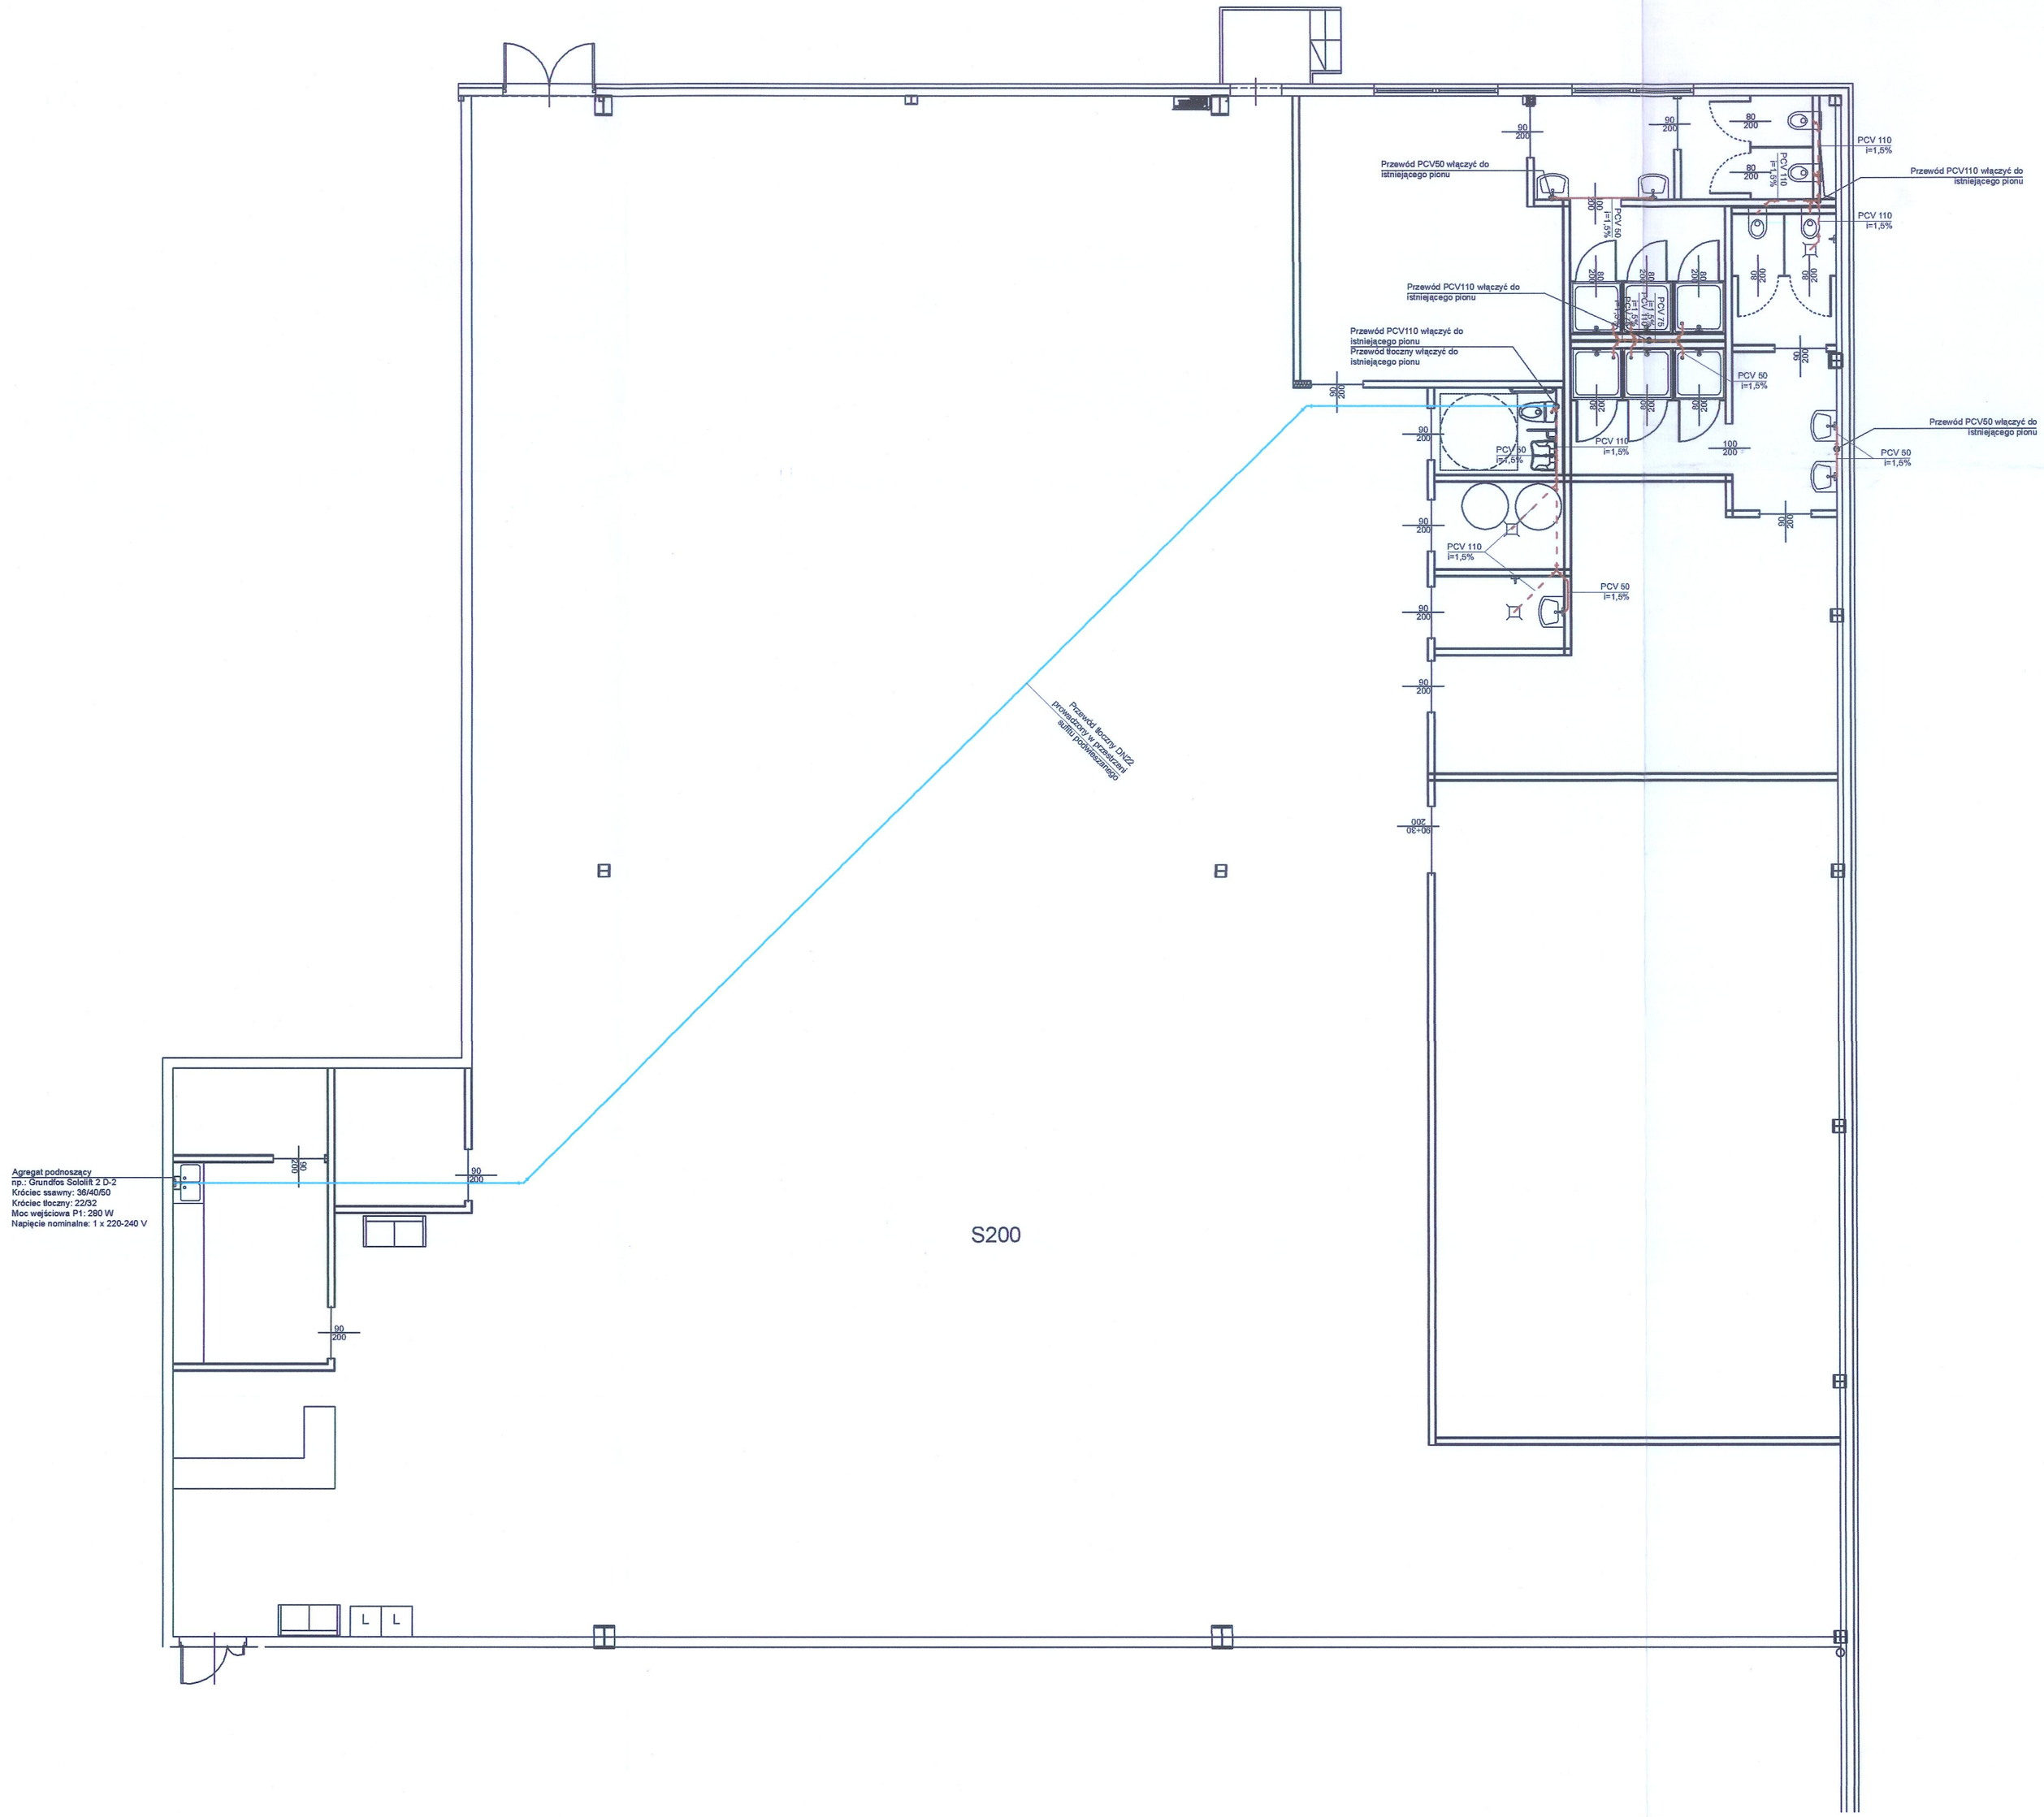

LEGENDA

- Przewód kanalizacji sanitarnej PCV prowadzony w posadzce i bruzdach ściennych
- Przewód kanalizacji sanitarnej PCV prowadzonej pod posadzką
- Przewód kanalizacji tłoczny prowadzony w przestrzeni sufitu podwieszanego

K1	Pion kanalizacji sanitarnej dn 110
W	Pion wody ciepłej zimnej i cyrkulacyjnej
16 x 2,0	Średnica przewodu Pex/ALU/Pex

1. Wszystkie piony kanalizacji sanitarnej należy wyprowadzić ponad dach i zakończyć wywiewką kanalizacyjną.
2. Wszystkie piony kanalizacyjne należy wyprowadzić w rewizje PCV zamontowane 0,5 m nad poziomem posadzki.
3. Na poziomym przewodzie odpływowym, przed wyjściem z budynku należy zastosować "wyczystkę" kanalizacyjną.

UWAGA:

- PRZED PRACAMI BUDOWLANYMI NALEŻY SPRAWDZIĆ WYMIARY NA BUDOWIE
- RYSUNKI ORAZ CZĘŚĆ OPISOWA SĄ ELEMENTAMI PROJEKTU WZAJEMNIE SIĘ UZUPEŁNIAJĄCYMI. INFORMACJE ZAWARTE NA RYSUNKACH, A NIE UJĘTE W CZĘŚCI OPISOWEJ LUB NIE POKAZANE NA RYSUNKACH, A UJĘTE W CZĘŚCI OPISOWEJ NALEŻY TRAKTOWAĆ JAKBY BYŁY ZAWARTE W OBU.
- POWIERZCHNIE OBLICZANE ZGODNIE Z: PN-ISO 9836:1997
- WYMIARY DRZWI PODANO W ŚWIETLE PRZEJŚCIA
- WSZYSTKIE RYSUNKI ARCHITEKTURY ORAZ RYSUNKI WSZYSTKICH BRANŻ NALEŻY ROZPATRYWAĆ WSPÓLNIE

DOKUMENTACJA POWYKONAWCZA

GRUPA PROJEKTOWA
SN ARCHITEKCI
ul. Strzelców Bytomskich 7/3, 46-020 OPOLE pracownia@snarchitekci.pl

OPRACOWANIE:
Michał Szkudlarski Biuro Architektoniczne "MS"
ul. Armii Krajowej 1a/8 45-071 Opole NIP:7542881466 tel. 695 019 028
wentario pracownia architektury Andrzej Nowak
ul. Pułaskiego 18/3 45-048 Opole NIP : 7543074940 tel. 694 427 314

TEMAT:
Projekt techniczny aranżacji Lokalu nr 0.09a w budynku handlowym zlokalizowanym w Bielsku Białej przy ul. Warszawskiej 180

LOKALIZACJA:
jednostka ewidencyjna: ul. Warszawska 180, 43-300, Bielsko-Biała,
działka ewidencyjna nr: 47/22

INWESTOR:
REDKOM PARK BIELSKO Sp. z o.o. ul. Słoneczna 116A
05-500 Stara Iwiczna NIP 1231527802

RYSUNEK:
INSTALACJA KANALIZACYJNA SKALA 1 : 100

PROJEKTANT [SAN.]:	mgr inż. Oskar Wolny nr upr. OPL/1068/PWOS/14	
SPRAWDZAJĄCY [SAN.]:	mgr inż. Mariusz Łyżwa nr upr. OPL/2427/PBS/24	
OPRACOWANIE [SAN.]:	Marcin Gajda	
Branża: SANITARNA	Data zakończenia: WRZESIEŃ 2024	Nr rys. S2