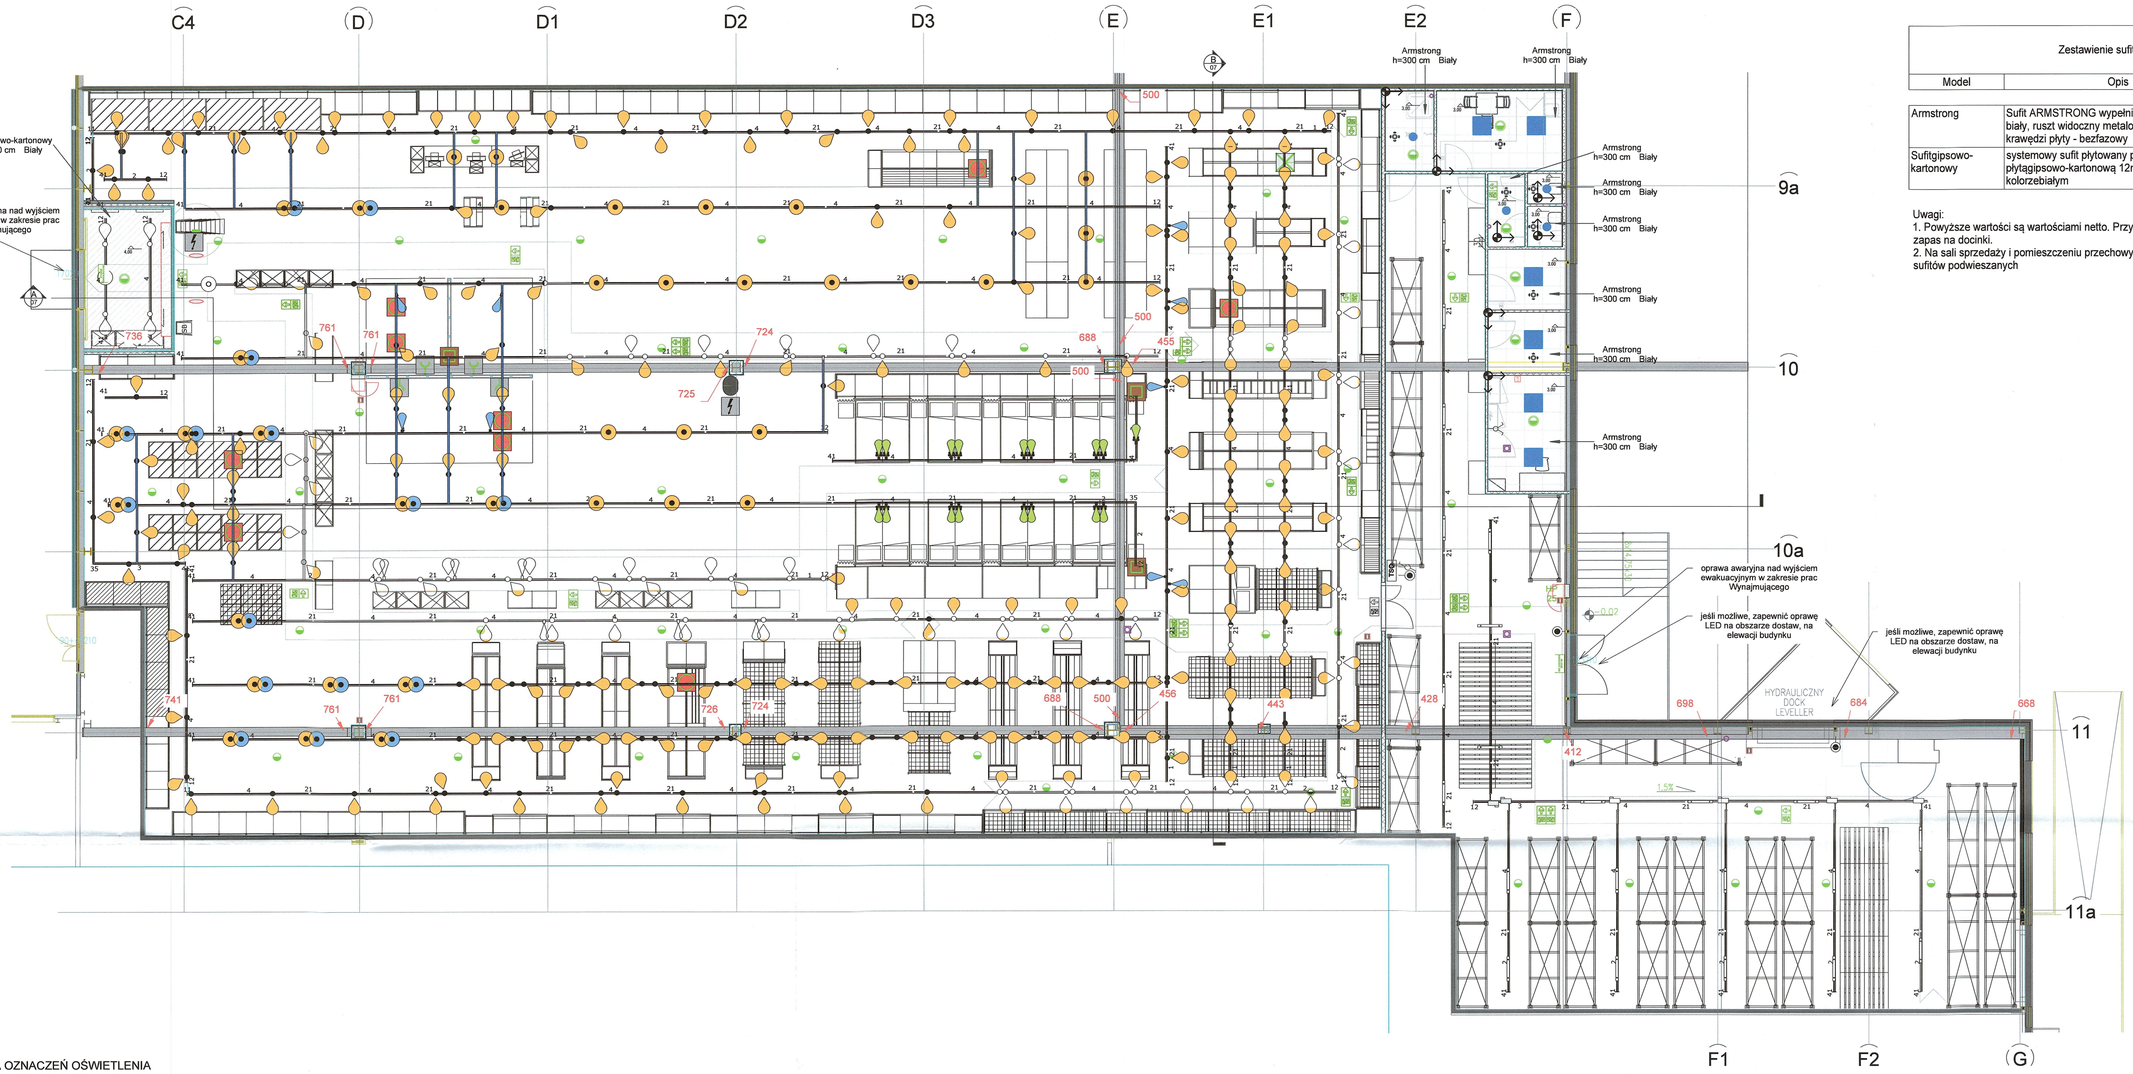

Zestawienie sufitów		
Model	Opis	Powierzchnia
Armstrong	Sufit ARMSTRONG wypełnienia 60x60,sawanna biały, ruszt widoczny metalowy białyh=3,0m; Typ krawędzi płyty - bezfazowy	41.57 m²
Sufitgipsowo-kartonowy	systemowy sufit płytowany pojedynczą płytagipsowo-kartonową 12mm malowany w kolorzebiałym	13.92 m²

Uwagi:
1. Powyższe wartości są wartościami netto. Przy zamówieniu należy uwzględnić zapas na docinki.
2. Na sali sprzedaży i pomieszczeniu przechowywania towaru (zaplecze) brak sufitów podwieszanych

DOKUMENTACJA POWYKONAWCZA

Zatwierdzono pod wzgl. zgodności z przepisami BHP oraz wymaganiami ochrony przeciwpożarowej.
mgr inż. Joanna Szczudlik
Rzeczoznawca ds. BHP
Upr. 670/2023 grupa 0, 2.5, 2.6, 2.8, 3.0, 4.4
ul. Hallera 13/1, 05-270 Marki
L.p. 61/2024 data 30.09.2024

RZECZOZNAWCA DO SPRAW ZABEZPIECZEŃ PRZECIWPOŻAROWYCH
inż. Mariusz Biernat
upr. upr. 23/2013
Warszawa, dnia 11.10.2024
Zgodność projektu z wymaganiami ochrony przeciwpożarowej
Sprawdzam Stwierdzam Wnioskuję

LEGENDA OZNACZEŃ OŚWIETLENIA

lp	symbol na rzucie	ilość	
1			OPRAWA OŚWIETLENIOWA POMIESZCZENIA SKIADOWANIA TOWARóW ONLINE 800 4000K CRI + 80
1			OPRAWA OŚWIETLENIOWA TYPU PHILIPS WT120C L1500 1XLED60S/840 43W
1			OPRAWA OŚWIETLENIOWA (DOSTAWA INWESTORA - PLAFON Z CZUJNIKIEM 3000K 10W) MONTAŻ OPRAW W SUFICIE TYPU AMSTRONG/ SYMBOL POłóWKA JAKO KINKIET NA ścIANIE
1			OPRAWA OŚWIETLENIOWA (DOSTAWA INWESTORA - PANEL LED 600, 3000K 36W) MONTAŻ OPRAW W SUFICIE PODWIESZANYM TYPU AMSTRONG
1			SZYNOPRZEWÓD OŚWIETLENIOWY 3F (DOSTAWA INWESTORA - XTS 4100) MONTAŻ SZYNOPRZEWODÓW NA WYSOKOŚCI 3,5m - SALA SPRZEDAŻY
1			OPRAWA OŚWIETLENIOWA GA016 Standard 930 (DOST. INWESTORA - 1_FL 650mA) MONTAŻ OPRAW NA SZYNOPRZEWODZIE
1			OPRAWA OŚWIETLENIOWA GA016 Standard 930 turned off (DOST. INWEST. - 1_FL 650mA) MONTAŻ OPRAW NA SZYNOPRZEWODZIE
1			OPRAWA OŚWIETLENIOWA GA016 Standard 930 SP+Barndoors (DOSTAWA INWESTORA) MONTAŻ OPRAW NA SZYNOPRZEWODZIE (SPOT_A SP+ 300mA - low watt)
1			OPRAWA OŚWIETLENIOWA GA016 Standard 930 (DOSTAWA INWESTORA) MONTAŻ OPRAW NA SZYNOPRZEWODZIE (SPOT_A SP 650mA)
1			OPRAWA OŚWIETLENIOWA GA016 Standard 930 turned off (DOSTAWA INWESTORA) MONTAŻ OPRAW NA SZYNOPRZEWODZIE (SPOT_A SP 650mA)

1		OPRAWA OŚWIETLENIA AWARYJNEGO TYPU ONTEC SM2 302 M - TM TECHNOLOGIE MONTAŻ OPRAW DO SUFITÓW PODWIESZANYCH
1		OPRAWA OŚWIETLENIA AWARYJNEGO TYPU ONTEC S M1 180 M - TM TECHNOLOGIE MONTAŻ OPRAW NA WYSOKOŚCI 3,5m SALA SPRZEDAŻY; 4m ZAPLECZE;
1		OPRAWA KIERUNKOWA JEDNOSTRONNA TYPU ONTEC S M1 180 M TM TECHNOLOGIE MONTAŻ OPRAWY NAD 15cm NAD DRZWIAMI EWAKUACYJNYMI
1		OPRAWA KIERUNKOWA DWUSTRONNA TYPU ONTEC S M1 180 M + flaga -TM TECHNOLOGIE MONTAŻ OPRAWY NA LINKACH STALOWYCH NA WYSOKOŚCI 3,0m(sala) 3,0m(zaplecze 1) OD POSADZKI
1		CZUJNIK RUCHU SUFITOWY 360 stopni, zasięg min 5m
1	TSO	TABLICA STEROWANIA OŚWIETLENIEM
1		ŁĄCZNIKI INSTALACYJNE: 1-BIEGUNOWY; PRZYCISK, SCHODOWY; 10A 250V IP44 PROD. LEGRAND CARIVA i/lub SIMON MONTAŻ NA WYSOKOŚCI 1,4mm OD POSADZKI
1		ŁĄCZNIKI INSTALACYJNE: ŚWIECZNIKOWY 10A 250V IP44-PROD. LEGRAND CARIVA i/lub SIMON MONTAŻ NA WYSOKOŚCI 1,4m OD POSADZKI

UWAGI:
- Przed rozpoczęciem prac należy sprawdzić wszystkie wymiary w naturze. W przypadku rozbieżności z projektem należy bezzwłocznie poinformować o tym koordynatora projektu.
- Brak sufitu na sali sprzedaży - strop niemalowany
- W pomieszczeniach socjalnych sufit podwieszony kasetonowy typu ARMSTRONG wypełnienia 60x60 kolor biały H=+3,0m
- Brak sufitu w pomieszczeniu przechowywania towaru (zaplecza) - strop niemalowany
- Oświetlenie i oświetlenie awaryjne na sali sprzedaży na poziomie +3,5m
- Oświetlenie ewakuacyjne na sali sprzedaży mocować na poziomie +3,0m
- Oświetlenie i oświetlenie awaryjne w pomieszczeniu składowania towaru na poziomie +4,0m (do potwierdzenia na budowie, może uda się wyżej, sprawdzić rzędne spodów dźwigarów)
- Oświetlenie ewakuacyjne w pomieszczeniu składowania towaru mocować na poziomie +3,0m
- W wiatrołapie sufit pełen, gipsowo-kartonowy na poziomie 400cm nad posadzką. Oświetlenie montować natynkowo.

- rodzaj, kierunek piktogramów oraz miejsce montażu opraw kierunkowych należy ustalić z nadzorem p. poż.
- należy zweryfikować możliwość montażu opraw kierunkowych (sufit lub ściana).
- oprawy kierunkowe mocować centralnie nad osią drogi ewakuacyjnej.
- wykonawca jest zobowiązany do zweryfikowania lokalizacji wszystkich urządzeń p.poż. oraz bhp (hydranty, gaśnice, wyłączniki pwp, apteczka itp.) z projektem oświetlenia awaryjnego, a w przypadku braku w którymś z punktów oprawy awaryjnej dającej natężenie oświetlenia awaryjnego 5lx, zamontować oprawę aw i zgłosić ten fakt inwestorowi.

LEGENDA PODSTAWOWA

	LINIA NAJMU
	ŚCIANY ISTNIEJACE
	ŚCIANY PROJEKTOWANE
	HYDRANT
	ROZDZIELNIA ELEKTRYCZNA

LEGENDA - OZNACZENIA SUFITÓW

	SUFIT PEINY G-K H=4,00M KOLOR RAL 7047
	SUFIT ARMSTRONG WYPEINIENIA 60X60, SAWANNA BIAY, RUSZT WIDOCZNY METALOWY BIAY H=3,0M; TYP KRAWęDZI PRYTY - BEZFAZOWY
	POCZĄTEK UKŁADANIA SUFITU - PEINY MODUŁ

KIEROWNIK ROBÓT
mgr inż. Marek Mirowski
upr. bud. POM/0368/OWOK/10

MASWERK DESIGN

PROJEKT TECHNICZNY SKLEPU JYSK (LOKAL NR U09) W PARKU HANDLOWYM COMPY PARK BIELSK ZLOKALIZOWANYM W BIELSKU- BIAŁEJ PRZY UL. WARSZAWSKIEJ 180
Bielsko- Biała 43-300

INWESTOR
JYSK sp. z o.o.
Meteorytowa 13 80-299 Gdańsk
PROJEKTANT
mgr inż.Adam Zabłocki upr.Wof-80/89
SPRAWDZAJĄCY
mgr inż.Paweł Łuszcz upr.Wa-158/00
WSPÓŁPRACA
mgr Mariusz Krawczyk
BRANŻA – ARCHITEKTURA

Rzut sufit+oświetlenie

NR R
SKALA 1:100
DATA WRZESIEŃ 2024

04