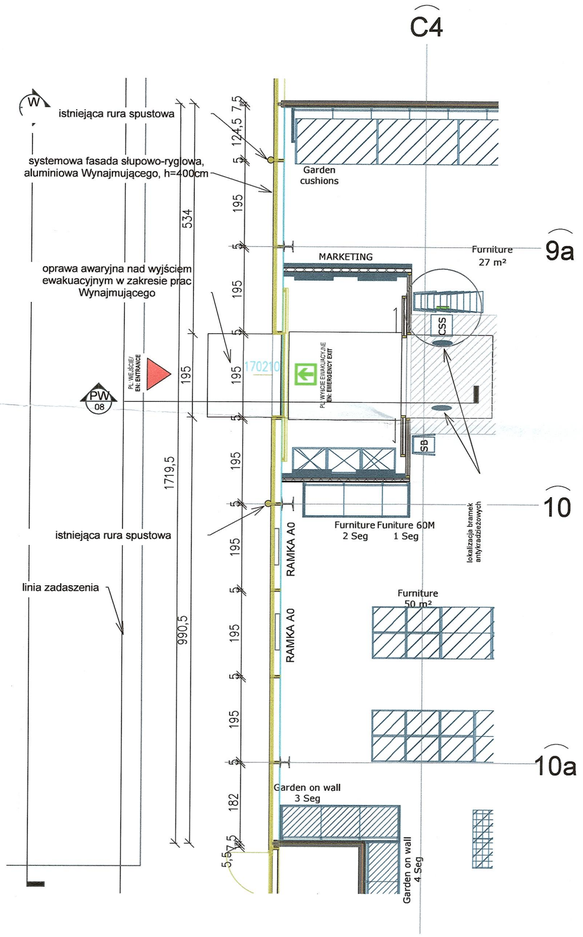

WYTYCZNE WYNAJMUJĄCEGO DO REKLAMY NAD WITRYNĄ
Wysokość tablicy reklamowej : **1,00 m**
Max. szerokość tablicy reklamowej : na całą długość witryny przynależnej NAJEMCY pomniejszone o **2,5 cm** z każdej strony (**5 cm** krótsze całościowo niż podane w załączniku) - pomiary
Max. grubość tablicy reklamowej : **14-15cm**
Jako rozwiązanie zamienne WYNAJMUJĄCY dopuszcza możliwość wykonania tablicy reklamowej nad witryną w postaci zamontowania do podkonstrukcji tła (materiał tła do uzgodnienia z WYNAJMUJĄCYM), do której mocowane będą litery przestrzenne o grubości **14-15 cm.** (REW03 korekta z dnia 11.01.2024)
Pomiędzy polami przeznaczonymi pod logotypy/loga, a witryną i daszkiem zostały zachowane marginesy: podłoże 15cm.

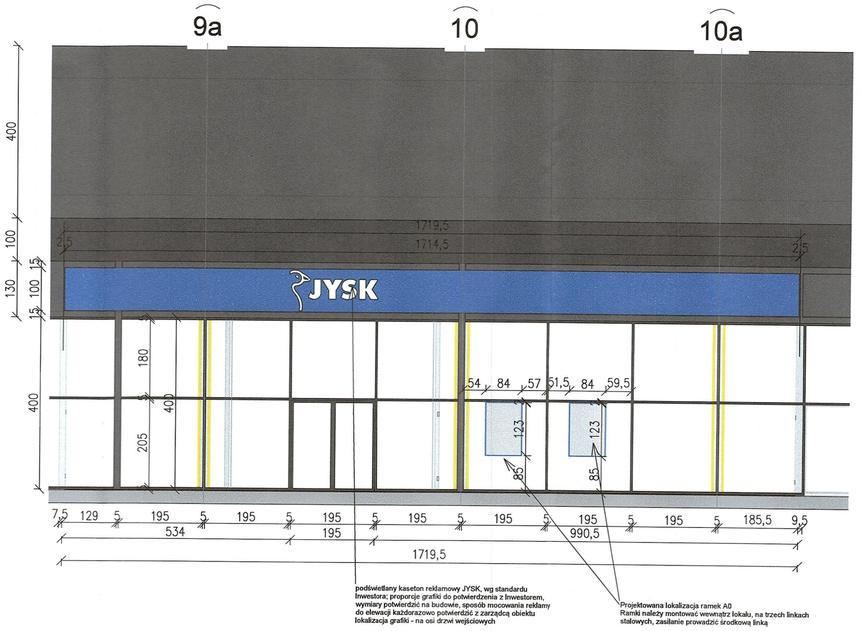

DOKUMENTACJA POWYKONAWCZA

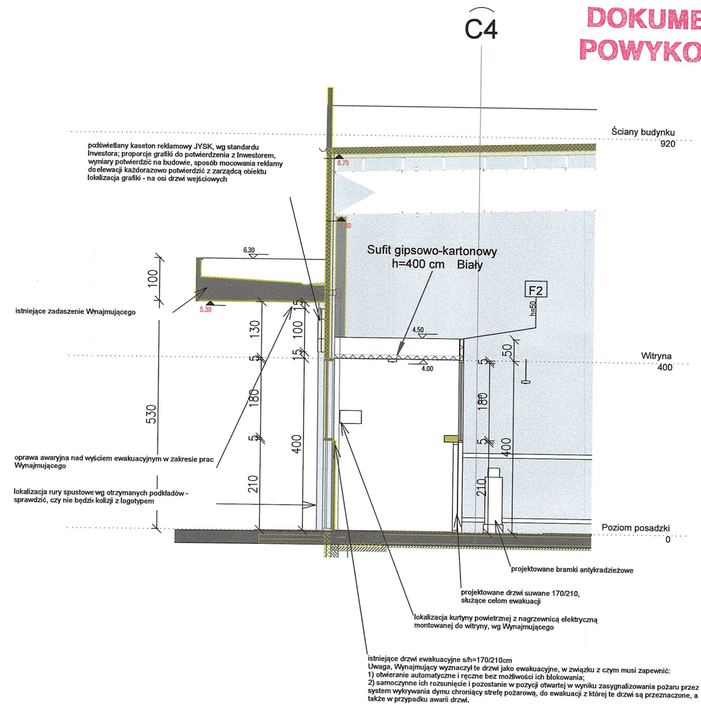

KIEROWNIK ROBÓT
mgr inż. Marek Mirowski
upr. bud. POM/0368/OWOK/10

MASWERK DESIGN

PROJEKT TECHNICZNY SKLEPU JYSK (LOKAL NR L08)
W PARKU HANDLOWYM COMFY PARK BIELIK
ZLOKALIZOWANYM W BIELSKU- BIAŁEJ
PRZY UL. WARSZAWSKIEJ 180
Bielsko- Biała 43-300

INWESTOR
JYSK sp. z o.o.
Meteorytowa 13 80-299 Gdańsk
PROJEKTANT
mgr inż.Adam Zabłocki upr.Wa-60/90
SPRAWDZAJĄCY
mgr inż.Paweł Łuszcz upr.Wa-158/00
WSPÓŁPRACA
mgr Mariusz Krawczyk
BRANŻA – ARCHITEKTURA

Witryna

NR R
SKALA 1:100
DATA WRZESIEŃ 2024

08