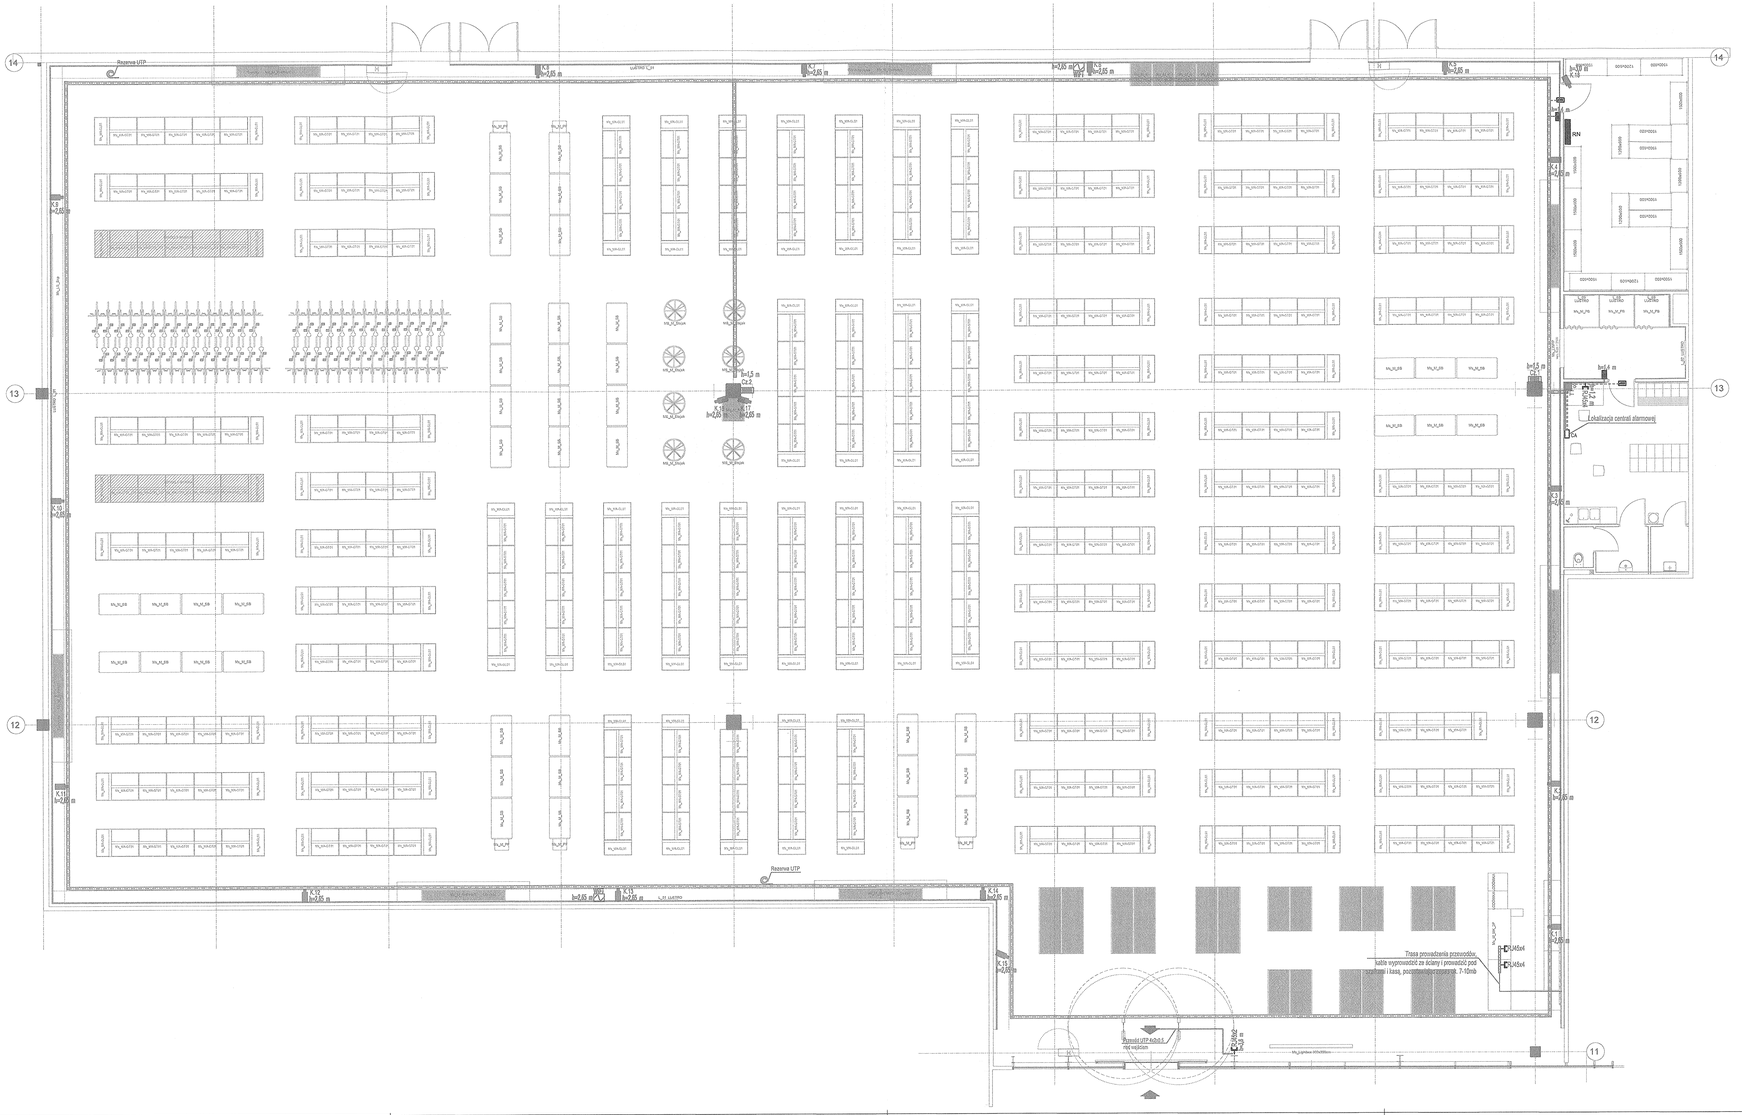

LEGENDA:

- RJ45x4 — Cztery gniazda komputerowe Mod Mosaic 22,5x45mm, Data Gate, firmy, 1xRJ45 kategoria 5E8/SL UTP, PowerCat 5e, Białe firmy Molex w ramce czterokrotnej
- WiFi — Wypust kabla UTP dla sieci WiFi, h=2,65m
- Wypust kabla UTP kamery monitorującej lokal mocowanej do ściany h=265m,
- Wypust kabla UTP dla czytnika can – h=1,5m wysokość montażu
- S — Sterownik Modbus II firmy Molex 580/650/525 (szer/wys/g), spód szafki h=2m
- RN — Rozdzielnia Najemcy – w zakresie projektu instalacji elektrycznych
- Koryto kablowe Boks szer:100mm
- Listwa kablowa KIO 85x50 Legrand
- Zamek szyfrowy PK-01, przewód UTP kat 5e
- Elektrozaczep montaż w drzwiach, przewód NZXH 2x1
- CA — Centrala alarmowa
- Przewód UTP 4x2x0,5 mm2
- Przewód NZXH 2x1

Uwaga:
1. Zejścia przewodów przechodzących na ścianie należy prowadzić w rurkach osłonowych.
2. Prowadzenie kabla do kamer oraz urządzeń IT należy prowadzić pod spoce wallem i wyprowadzić bezpośrednio do urządzeń.
3. Wysokość wypustu na kamerę i WiFi, h=2,65cm, wypust ma być z obkładziny meblowej w otworze o średnicy nie większej niż 20mm (nie na grafice, nie na tyczeniu mebla z grafiką).
4. Zakaz brudzowania ścian mięgzylokalowych.

Detal podłączenia KD — Sterowanie SSP

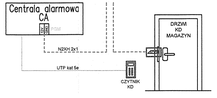

ZDZISŁAW MAZUREK
INŻYNIER ELEKTRYK
Upr. Nr: 54/BIELSKO
projektowania, nadzorowania, doznaniąć i projektowania sieci i instalacji elektrycznych

RZECZOZNAWCA DO SPRAW ZABEZPIECZEŃ PRZECIWPOŻAROWYCH
mgr inż. Paweł Krzyżkowski
Nr uprawnień 6/2/2-2004
Zgodność projektu z wymaganiami ochrony przeciwpożarowej
STWIERDZAM
bez uwag z uwagami

UWAGA:
WYKONAWCY I PODWYKONAWCY ZOBOWIĄZANI SĄ DO SPRAWDZENIA PROJEKTU A W SZCZEGÓLNOŚCI WYMIARÓW, PRZED PRZYSTĄPIENIEM DO PRAC BUDOWLANYCH
Wszystkie zastosowane materiały i urządzenia wbudowane muszą posiadać aktualne aprobaty i świadectwa dopuszczenia do stosowania.
Technologie i materiały użyte w projekcie są przykładowe. Dopuszcza się użycie innych materiałów i technologii o równoważnych lub wyższych parametrach technicznych po konsultacji z autorem projektu.

INWESTYCJA
Projekt aranżacji sklepu MARTES SPORT / lokal nr L10 / w Parku Handlowym b "REDKOM" zlokalizowanym w Bielsku- Białej przy ulicy Warszawskiej 180

INWESTOR
MARTES SPORT Sp. z o.o.
ul. Malowany Dworek 115, 43- 300 Bielsko- Biała

ARCHITEKT
PRACOWNIA PROJEKTOWA "ARCH – em" S.C.
43 - 300 Bielsko - Biała, ul. Żywiecka 132
tel./fax. +48/0331 4988040 ; e-mail: pracownia@archem.pl www. archi-em.pl

DOKUMENTACJA POWYKONAWCZA

ETAP OPRACOWANIA: POWYKONAWCZA

BRANŻA: TELETECHNICZNA

JEDNOSTKA PROJEKTOWA
ZESPÓŁ USŁUG PROJEKTOWYCH INŻYNIERIA SPÓŁKA ZOO
ul. Kościuszkowska 11/4, 30-100 Kraków, tel. 0606-402-344, email: biuro@gi.com.pl

FUNKCJA	IMIĘ I NAZWISKO	NR UPR.	PODPIS
PROJEKTOWAŁ	mgr inż. Janusz Szczypka	MAP/0327/PWOE/12	

TREŚĆ RYSUNKU: Instalacja teletechniczna

PODZIAŁKA: 1:100

DATA OPRACOWANIA: LIPIEC 2024

BRANŻA	NR RYSUNKU	REWIZJA
T	T–01	0