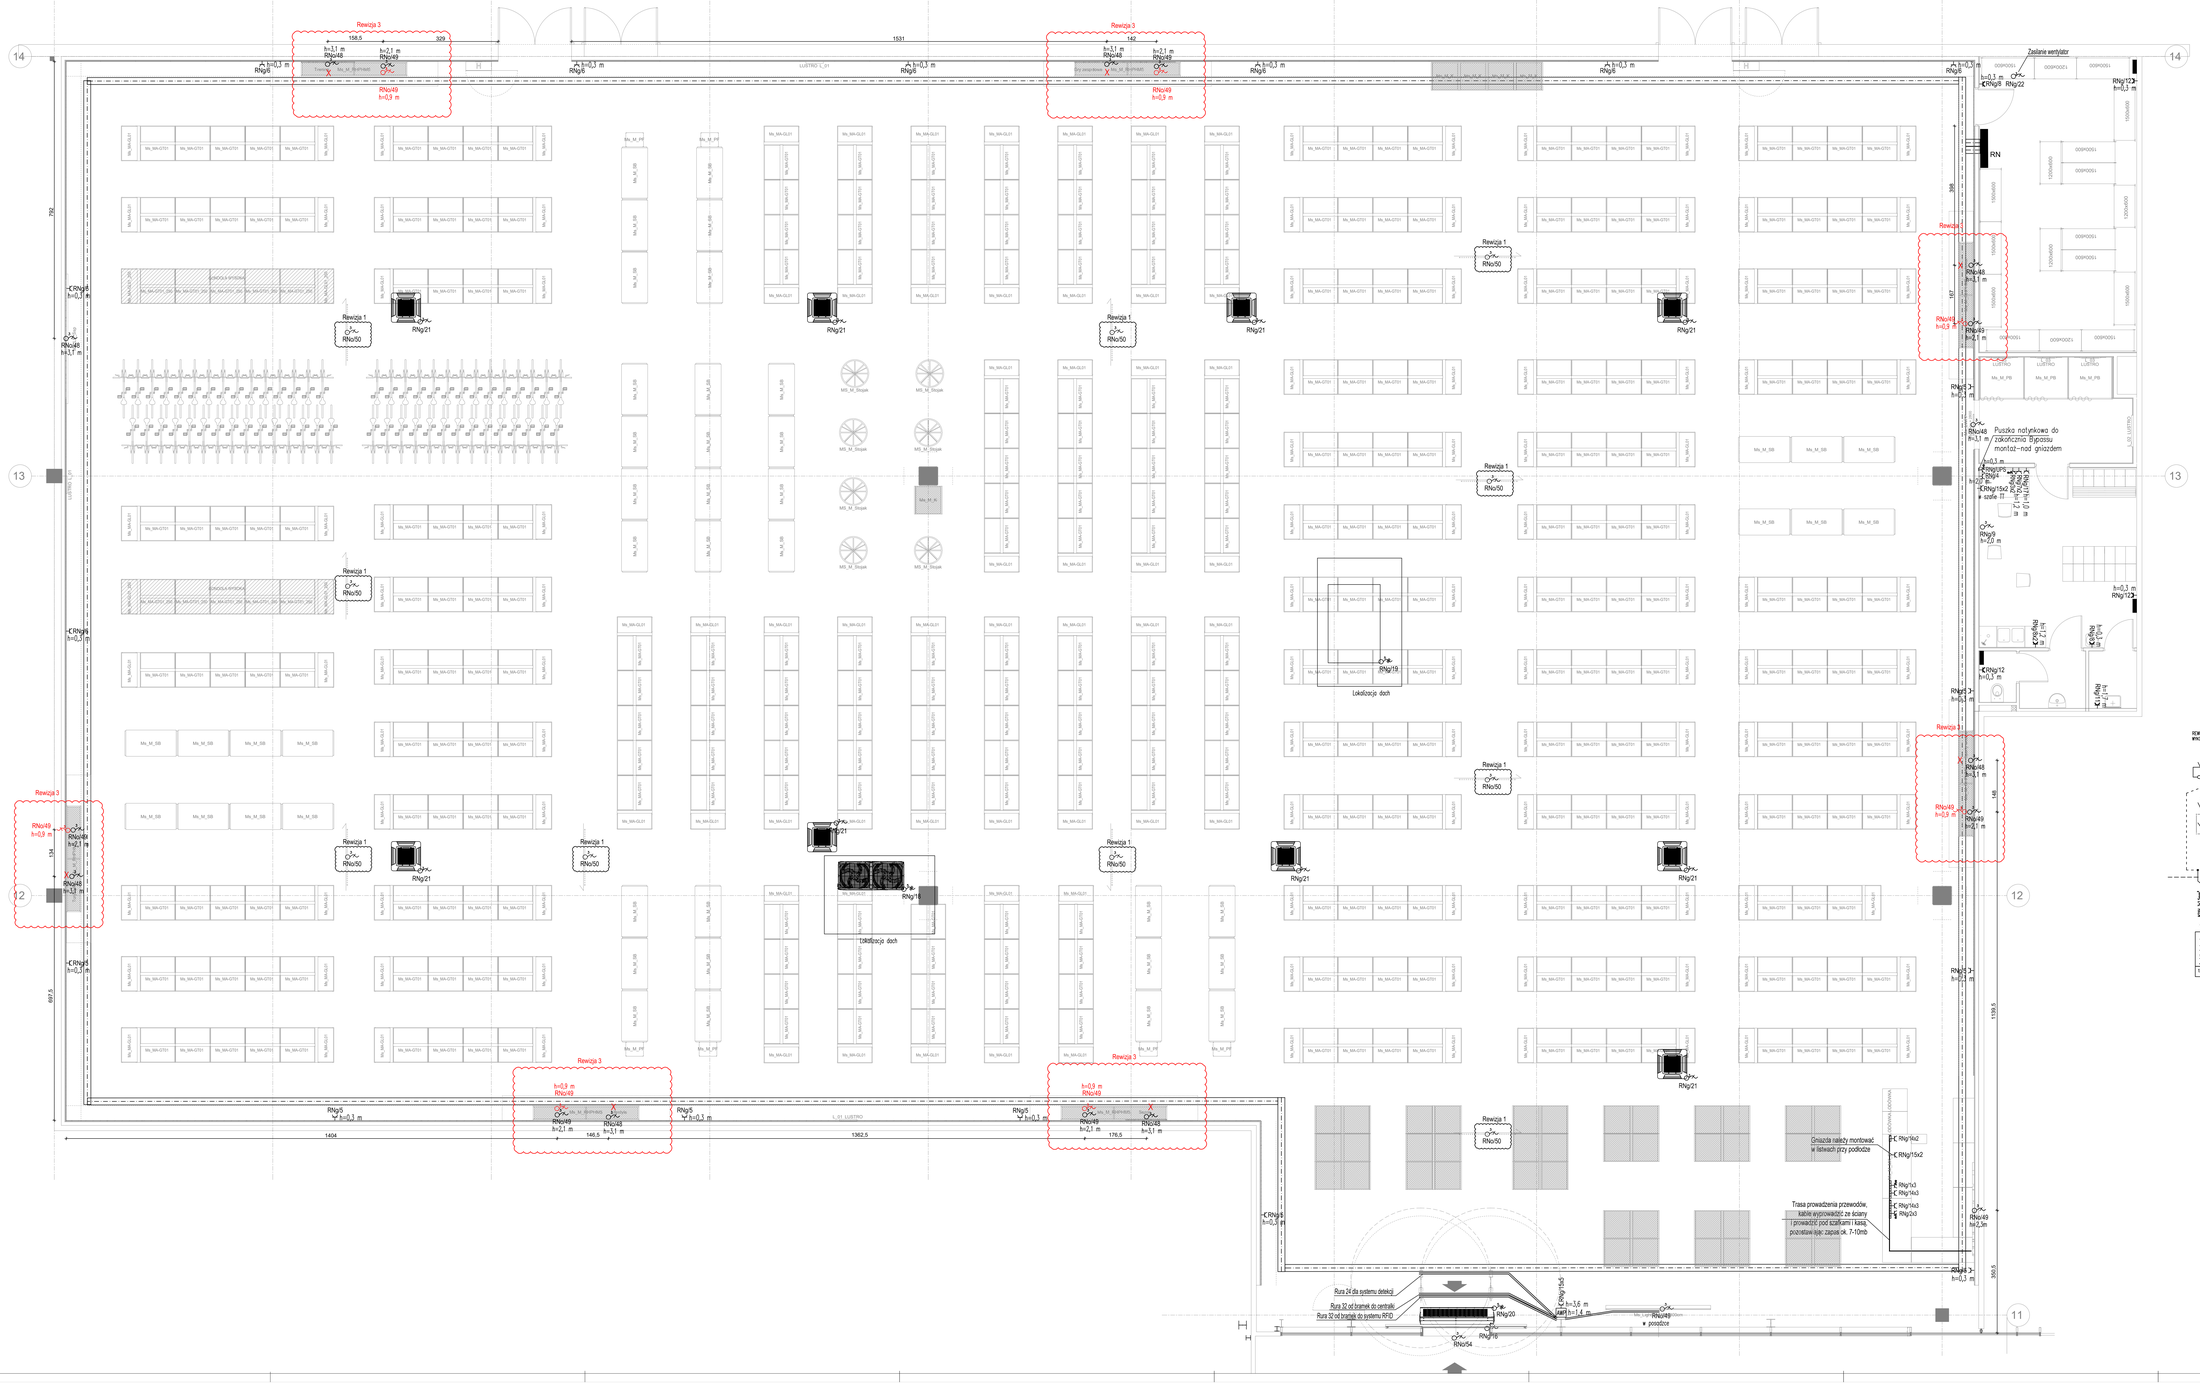

Legenda:

AWP	Awaryjny wyłącznik prądu dla lokalu handlowego
	Wypust kablowy 1-fazowy (3-żyłowy) do zasilania odbiornika instalowanego na stałe
	Wypust kablowy 3-fazowy (5-żyłowy) do zasilania odbiornika instalowanego na stałe
	Gniazdo 2-biegunowe ze stykiem ochronnym
	Gniazdo 2-biegunowe ze stykiem ochronnym komputerowe
	Gniazdo 2-biegunowe ze stykiem ochronnym z/1 bryzgoszczelne
RN	Rozdzielnia Najemcy
	Korytko kablowe o szerokości 200mm
	Rura giętka fi 40/32 ułożona w posadzce
	Rura giętka fi 32/24 ułożona w posadzce
	Listwa kablowa KIO 85x50 Legrand

ilość gniazd tutaj w ramce dwukrotnej, brak oznaczenia oznacza gniazdo pojedyncze

RNg/6x2
nr obwodu

Uwagi:
1. Instalacja kontroli dostępu w projekcie teletechniki
2. Prowadzenie instalacji w ścianach wydzielających lokal oraz wewnętrznych
3. Zasilanie pod wypusty wprowadzać w ścianach zewnętrznych miejscowych jak i wewnętrznych
4. Zakaz bruzdowania ścian międzylokalowych
5. Zastosować kable o klasie B2ca

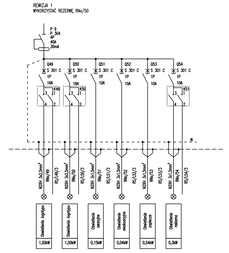

REWIZJA 3
WYKONANIE OKLEJKI LUSTROWEJ
REWIZJA 2
DODANIE ZASILANIA LUSTROWEGO
REWIZJA 1
DODANIE ZASILANIA INFORMATORÓW, WYKORZYSTAĆ REZERWĘ RNo/50

UWAGA:
WYKONAWCY I PODWYKONAWCY ZOBOWIĄZNI SĄ DO SPRAWDZENIA PROJEKTU
A W SZCZEGÓLNOŚCI WYMIARÓW, PRZED PRZYSTĄPIENIEM DO PRAC BUDOWLANYCH
Wszelkie rozbieżności stwierdzone na rysunkach projektowych należy zgłosić projektantowi
Technologie i materiały opisywane są obiektowo
Technologie i materiały użyte w projekcie są przykładowe. Dopuszcza się użycie materiałów i urządzeń o parametrach równoważnych lub wyższych parametrach technicznych po konsultacji z autorem projektu.

INWESTYCJA
Projekt aranżacji sklepu MARTES SPORT / lokal nr L.10 /
w Parku Handlowym ty "REDKOM" zlokalizowanym
w Bielsku- Białej przy ulicy Warszawskiej 180

INWESTOR
MARTES SPORT Sp. z o.o.
ul. Malowany Dworek 115, 43- 300 Bielsko- Biała

AUTOR(ZY)
PRACOWNIA PROJEKTOWA ARCH-ERT s.c.
43 - 300 Bielsko - Biała, ul Żywiecka 152
tel/fax. +48033 4988400 e-mail: pracownia @ arch-ert.pl www: arch-ert.pl

ETAP OPRACOWANIA	PROJEKT WYKONAWCZY
BRANŻA	ELEKTRYCZNA
JEDNOSTKA PROJEKTOWA	ZIEROŃ, CIBIŁZKI PROJEKTOWYCH INŻYNIERIA spółka z o.o. ul. Zbarskie 15/16, 43-300 Bielsko-Biała, tel. 338 451 154, email: biuro@bpi.com.pl

FUNKCJA	IMIĘ I NAZWISKO	NR UPR.	PODPIS
PROJEKTOWAŁ	mgr inż. Janusz Szczypka	WAP/0337/PWOE/12	

TYTUŁ RYSUNKU	INSTALACJA GNIAZD	PODZIAŁKA 1:50
DATA OPRACOWANIA	LIPIEC 2024	
BRANŻA E	NR RYSUNKU E-02	REWIZJA 3