DOKUMENTACJA POWYKONAWCZA

mgr inż. Monika Natalia Kopycińska
upr. budowlane do kierowania robotami
bez ograniczeń w specjalności instalacyjnej
w zakresie sieci, instalacji i urządzeń
cieplnych, wentylacyjnych, gazowych,
wodociągowych i kanalizacyjnych
nr ewid. MAZ/0886/WBS/21

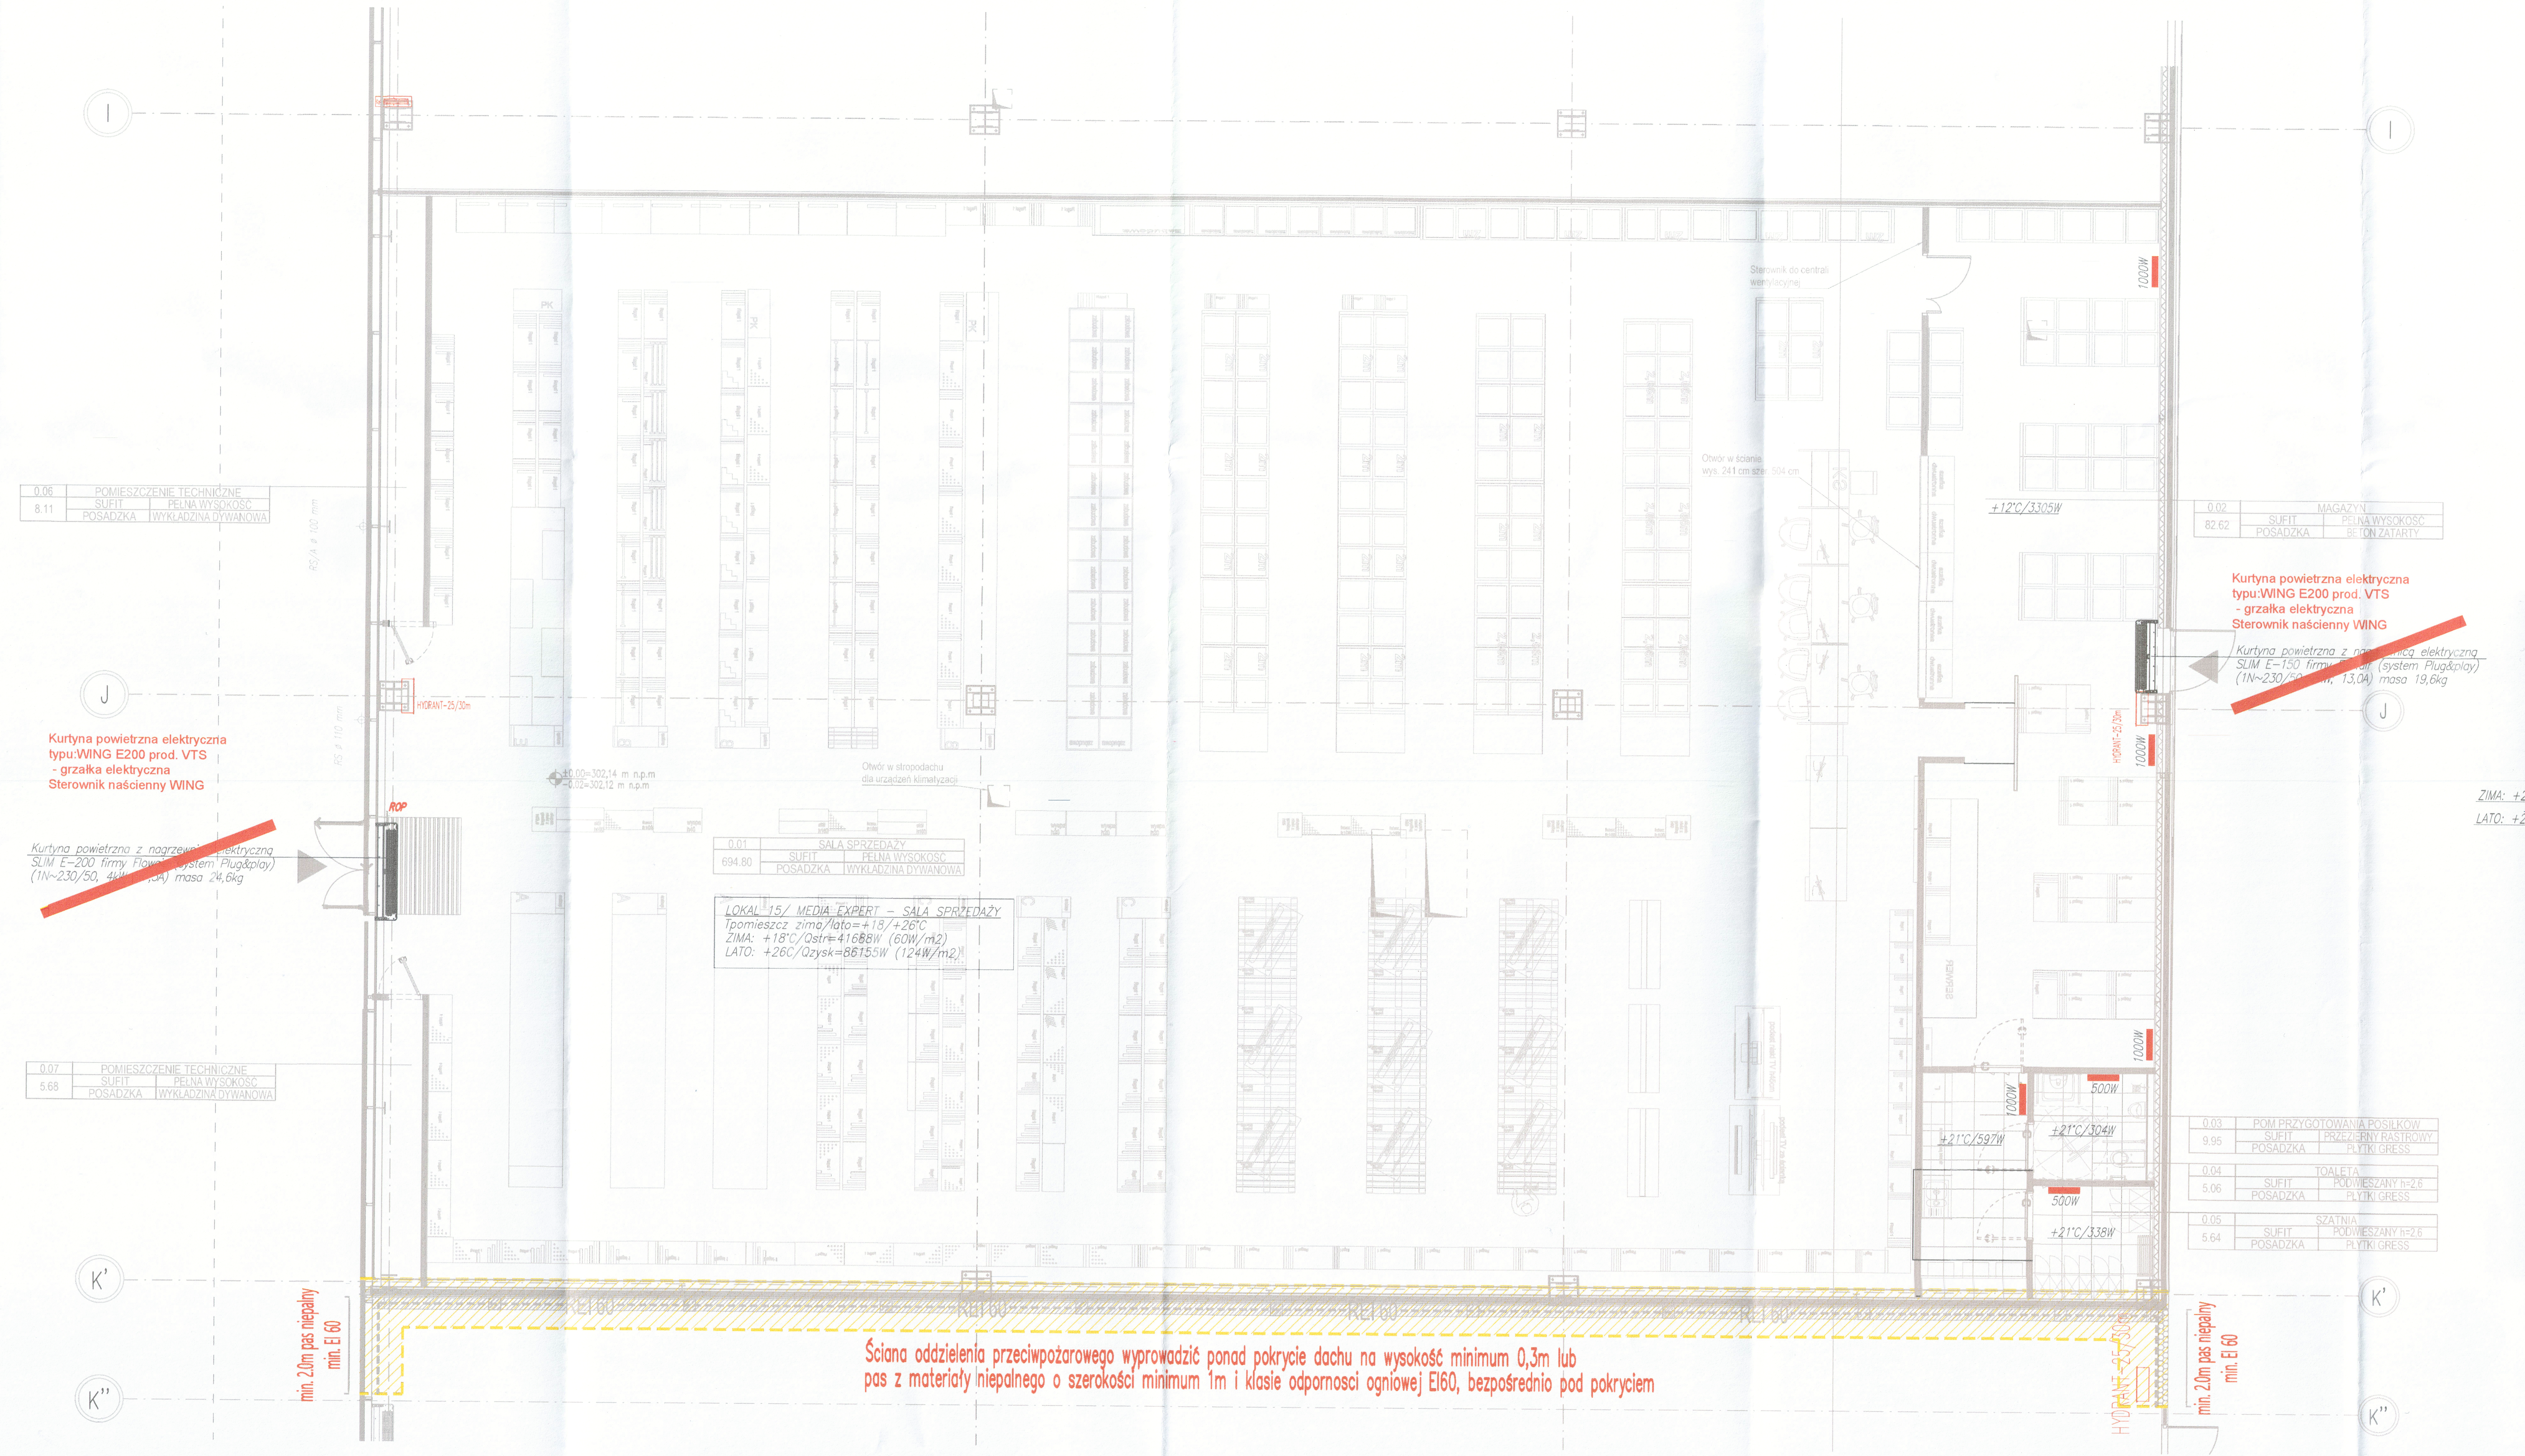
0.06 POMIESZCZENIE TECHNICZNE
SUFIT PEŁNA WYSOKOŚĆ
8.11 POSADZKA WYKŁADZINA DYWANOWA
0.07 POMIESZCZENIE TECHNICZNE
SUFIT PEŁNA WYSOKOŚĆ
5.68 POSADZKA WYKŁADZINA DYWANOWA
Kurtyna powietrzna elektryczna
typu:WING E200 prod. VTS
- grzałka elektryczna
Sterownik naścienny WING
~~Kurtyna powietrzna z nagrzewnicą elektryczną SLIM E-200 firmy Flowair (system Plug&play) (1N~230/50, 4kW, 13,0A) masa 24,6kg~~
ROP
HYDRANT-25/30m
RS/A ø 100 mm
RS ø 110 mm
±0,00=302,14 m n.p.m
-0,02=302,12 m n.p.m
Otwór w stropodachu dla urządzeń klimatyzacji
0.01 SALA SPRZEDAŻY
SUFIT PEŁNA WYSOKOŚĆ
694.80 POSADZKA WYKŁADZINA DYWANOWA
LOKAL 15/ MEDIA EXPERT – SALA SPRZEDAŻY
Tpomieszcz zima/lato=+18/+26°C
ZIMA: +18°C/Qstr=41688W (60W/m2)
LATO: +26C/Qzysk=86155W (124W/m2)
Otwór w ścianie wys. 241 cm szer. 504 cm
Sterownik do centrali wentylacyjnej
+12°C/3305W
1000W
1000W
1000W
1000W
500W
500W
+21°C/597W
+21°C/304W
+21°C/338W
SERWER
podest niski TV h45cm
podest TV ze ścianką
0.02 MAGAZYN
SUFIT PEŁNA WYSOKOŚĆ
82.62 POSADZKA BETON ZATARTY
0.03 POM PRZYGOTOWANIA POSIŁKÓW
SUFIT PRZEZIERNY RASTROWY
9.95 POSADZKA PŁYTKI GRESS
0.04 TOALETA
SUFIT PODWIESZANY h=2,6
5.06 POSADZKA PŁYTKI GRESS
0.05 SZATNIA
SUFIT PODWIESZANY h=2,6
5.64 POSADZKA PŁYTKI GRESS
Kurtyna powietrzna elektryczna
typu:WING E200 prod. VTS
- grzałka elektryczna
Sterownik naścienny WING
~~Kurtyna powietrzna z nagrzewnicą elektryczną SLIM E-150 firmy Flowair (system Plug&play) (1N~230/50, kW, 13,0A) masa 19,6kg~~
HYDRANT-25/30m
REI 60
Ściana oddzielenia przeciwpożarowego wyprowadzić ponad pokrycie dachu na wysokość minimum 0,3m lub
pas z materiały niepalnego o szerokości minimum 1m i klasie odporności ogniowej EI60, bezpośrednio pod pokryciem
min. 2,0m pas niepalny
min. EI 60
min. 2,0m pas niepalny
min. EI 60
I
J
K'
K''

LEGENDA:

🟥	KONWEKTOR ELEKTRYCZNY IP24 Z MOŻLIWOŚCIĄ NASTAWY OKREŚLONEJ TEMPERATURY, Z FUNKCJĄ OCHRONY PRZED ZAMARZANIEM (PODŁĄCZENIE 1/N/PE-230V) [redacted]
ZIMA: +21°C/338W	TEMP. WEWNĘTRZNA OBLICZENIOWA W OKRESIE ZIMOWYM/ZAPOTRZEBOWANIE NA CIEPŁO
LATO: +26°C/90324W	TEMP. WEWNĘTRZNA OBLICZENIOWA W OKRESIE LETNIM/ZYSKI CIEPŁA

UWAGA:
ELEMENTY WENTYLACJI NALEŻY POMALOWAĆ NA KOLOR RAL 7016.

KOPIOWANIE BEZ PISEMNEJ ZGODY AUTORA ZABRONIONE PRAWA AUTORSKIE ZASTRZEŻONE

PRACOWNIA PROJEKTOWANIA
I USŁUG INWESTYCYJNYCH ALFA
Spółka z o.o. Spółka komandytowa
59-220 LEGNICA, ul. ŁOKIETKA 18
+48 76 8525671 www.ppalfa.pl pracownia@ppalfa.pl

ALFA PRACOWNIA

OBIEKT:
ARANŻACJA LOKALU HANDLOWEGO NR 15
BIELSKO BIAŁA
UL. WARSZAWSKA 180

IMIĘ I NAZWISKO PROJEKTANTA	PODPIS
PROJEKTANT: mgr inż. Sylwia Domagała uprawnienia budowlane do projektowania bez ograniczeń w specjalności instalacyjnej w zakresie sieci, instalacji i urządzeń cieplnych, wentylacyjnych, gazowych, wodociągowych i kanalizacyjnych nr DOŚ/0132/PBS/16	
SPRAWDZAJĄCY: mgr inż. Agnieszka Szczepaniuk uprawnienia budowlane do projektowania bez ograniczeń w specjalności instalacyjnej w zakresie sieci, instalacji i urządzeń cieplnych, wentylacyjnych, gazowych, wodociągowych i kanalizacyjnych nr 65/DOŚ/04	

NAZWA RYSUNKU	BRANŻA
RZUT LOKALU NR 15 INSTALACJE OGRZEWANIA	SANITARNA

ID PROJEKTU	STADIUM	DATA	SKALA	NR RYS
V-23	PT	11.09.2024	1:75	15/S/2

NAZWA PLIKU: V-23 PT N 15 S 2 RZUT ME OGRZEWANIE-15 S 2

ID REWIZJI: -