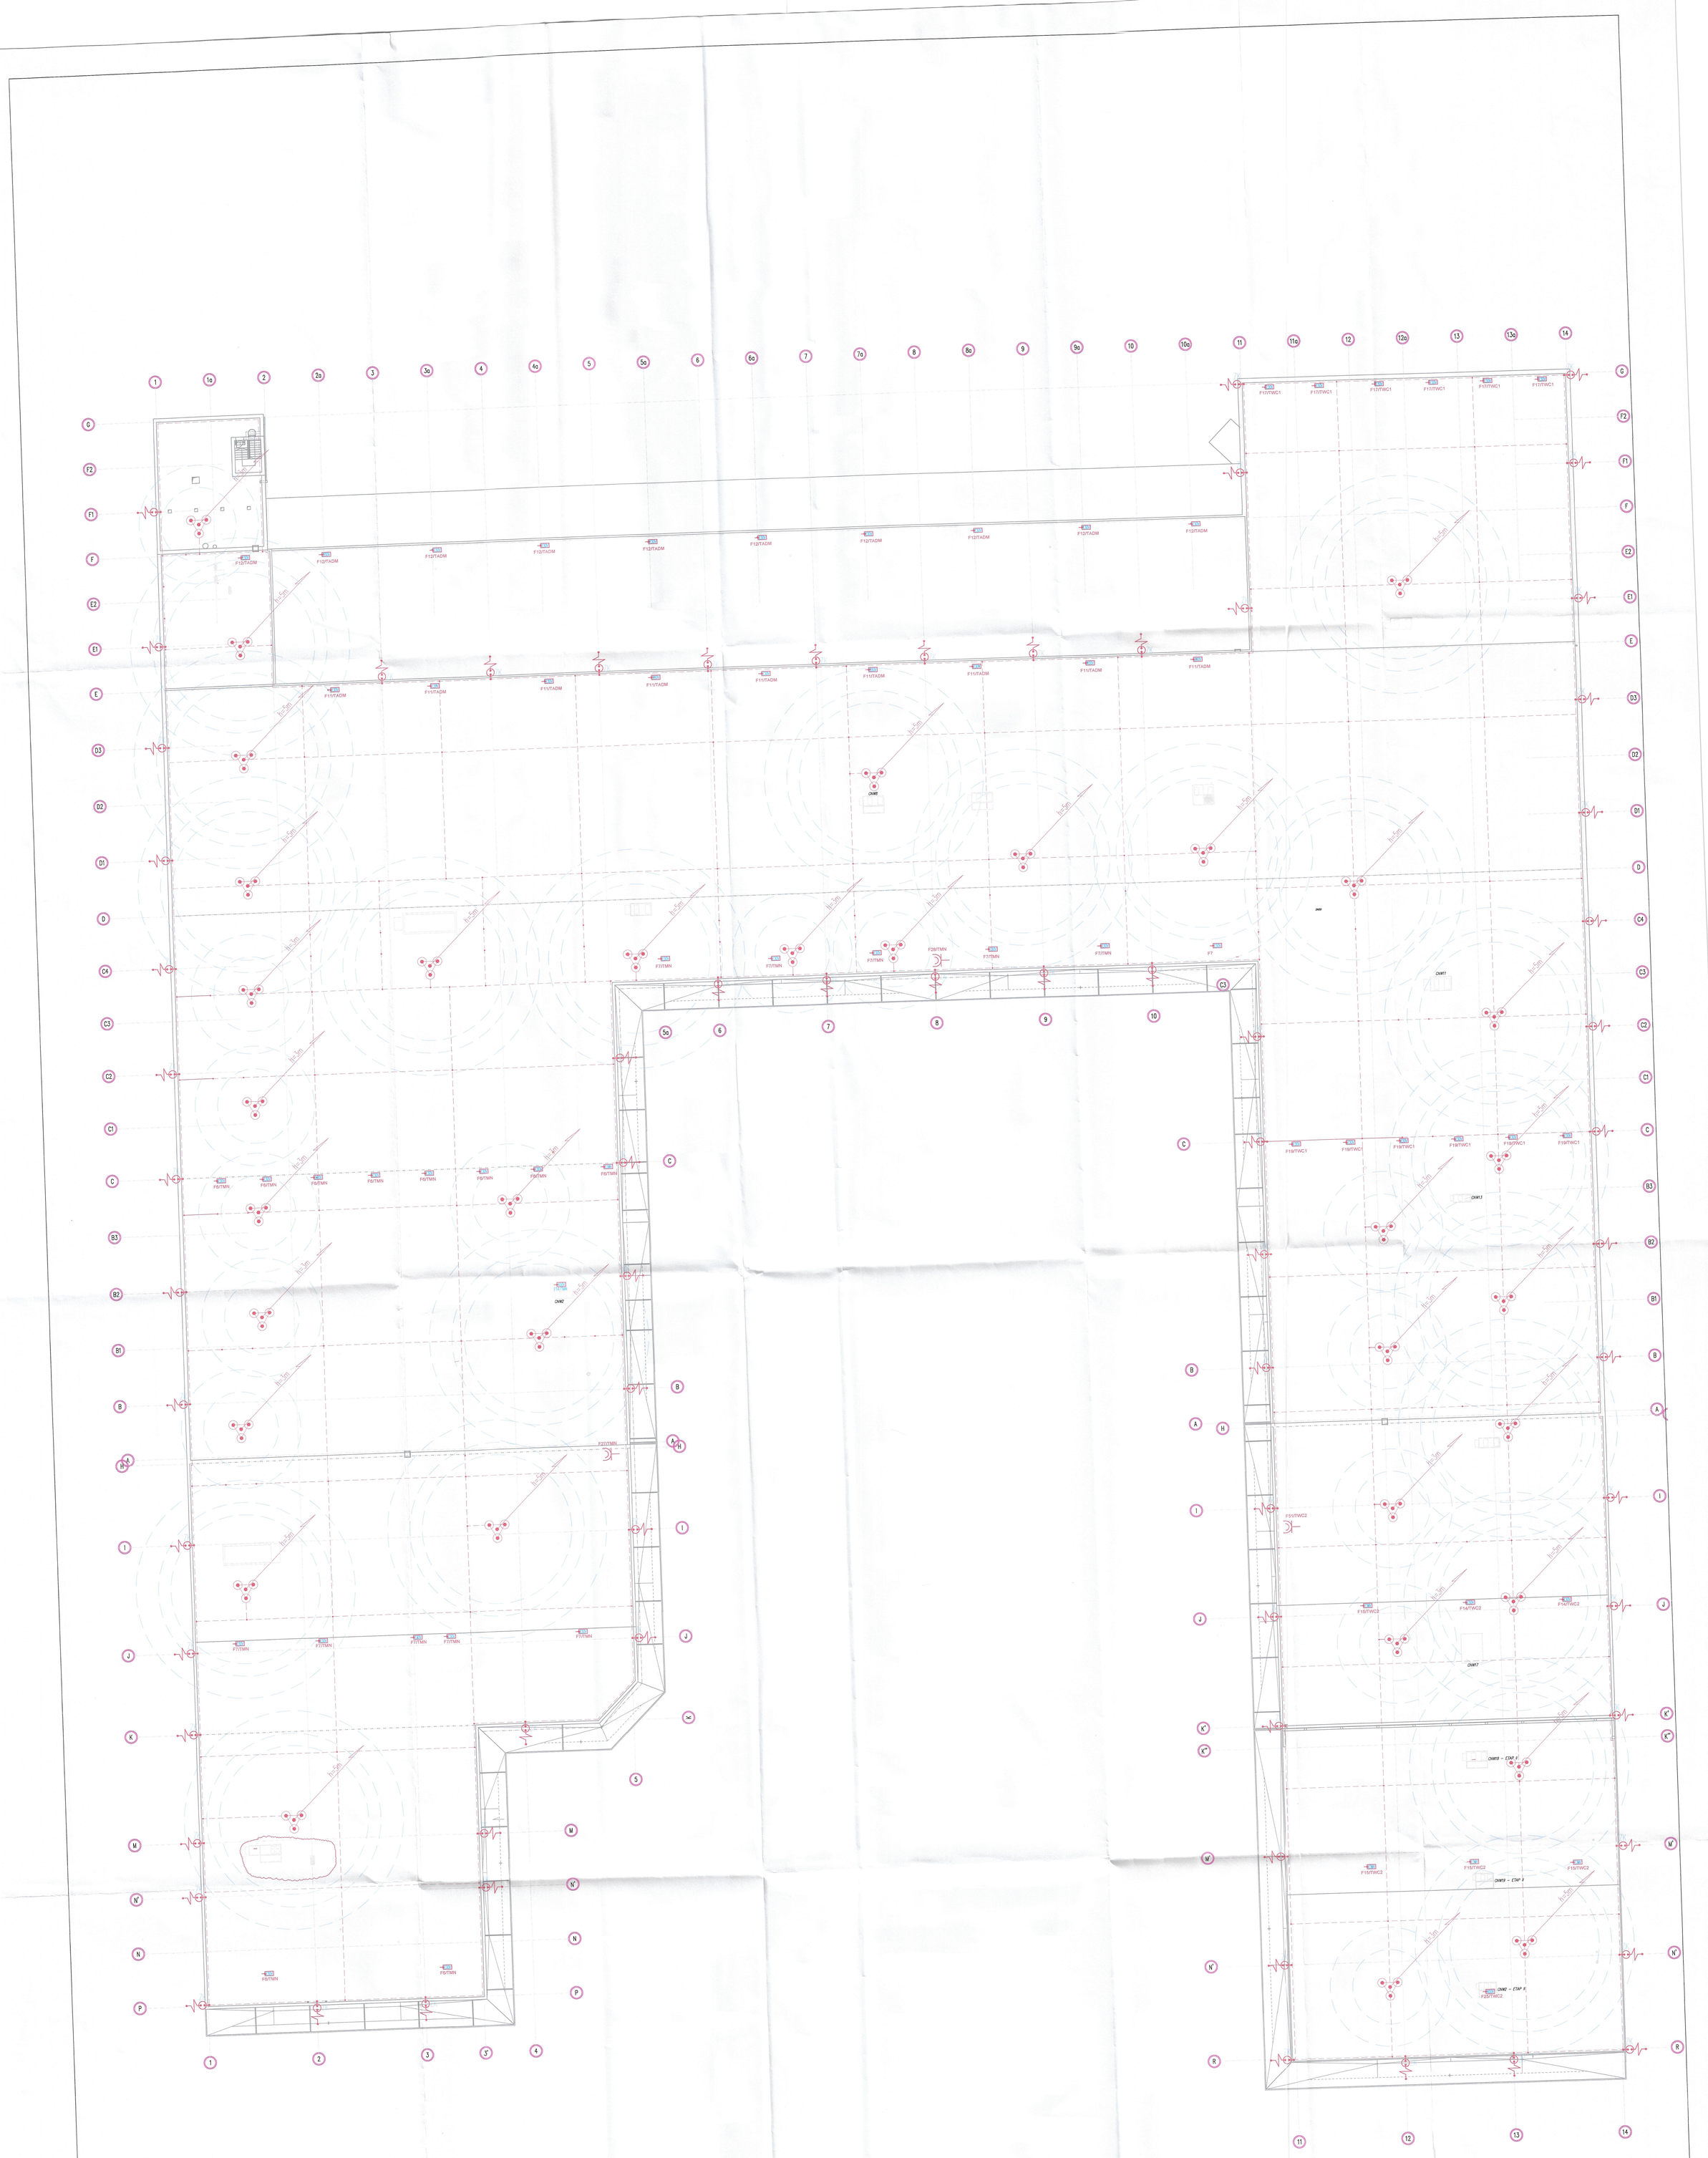

Do każdego z lokali w stanie deweloperskim zostały zapewnione podejścia instalacji sanitarnych, które umożliwia realizację zapleca socjalno-sanitarnego w ramach aranżacji projektów lokali przez docelowych najemców.

KOPIOWANIE BEZ PISEMNEJ ZGODY AUTORA ZABRONIONE. PRAWA AUTORSKIE ZASTRZEŻONE

PRACOWNIA PROJEKTOWANIA I USŁUG INWESTYCYJNYCH ALFA
Spółka z o.o. Spółka komandytowa
59-220 LEGNICA, ul. ŁOKIETKA 18
+48 76 8625671 www.pparifa.pl pracownia@pparifa.pl

OBIEKT: PRZEBUDOWA BUDYNKU HANDLOWEGO
BIELSKO BIAŁA
UL. WARSZAWSKA 180

IMIĘ I NAZWISKO:
PROJEKTANT:
mgr inż. Aleksander Pater
uprawnienia budowlane do projektowania bez ograniczeńw specjalności instalacyjnej nr 131/DOS/06
SPRAWDZAJĄCY:
mgr inż. Jarosław Przybysz
uprawnienia budowlane do projektowania bez ograniczeń w specjalności instalacyjnej nr 105/DOS/05

INVESTOR:
SPÓŁKA Z OGRANICZONĄ ODPOWIEDZIALNOŚCIĄ
SPÓŁKA KOMANDYTOWA
ul. Ustronna 3, 34-540 Wisła
REGON: 360370620, NIP: 5482690217
KRS: 0000712859

DOKUMENTACJA POWYKONAWCZA

TYTUŁ RYSUNKU:
RZUT DACHU
INSTALACJA ODGROMOWA

BRANŻA:
INSTALACJE ELEKTRYCZNE

NR	STADIUM	SKALA	NR RYS
V-23	P.W.	1:200	E5
ID ZMIAN	DATA	NAZWA PLIKU:	
D	26.06.2024	V-23_PW_N_E_RZUT DACHU - INSTALACJA ODGROMOWA-105_ind-D (002)	

OZNACZENIA:
- PRZEWÓD ODGROMOWY WYSOKOWIĘDZOWY
- ZWODY POZIOME DRUT Ø8mm
- ZWÓD PIONOWY (COLOWANY h=1m NA TRÓJNOGU)
- F.XX WYSIĘG (ZWPIS PRZEWODU) 400/230V DLA ZASILANIA ODBIORÓW TECHNOLOGICZNYCH BUDYNKU (JEDNOSTKA ZEWN. KLIMATYZACJA, WENTYLATOR, CENTRALA WENT.)