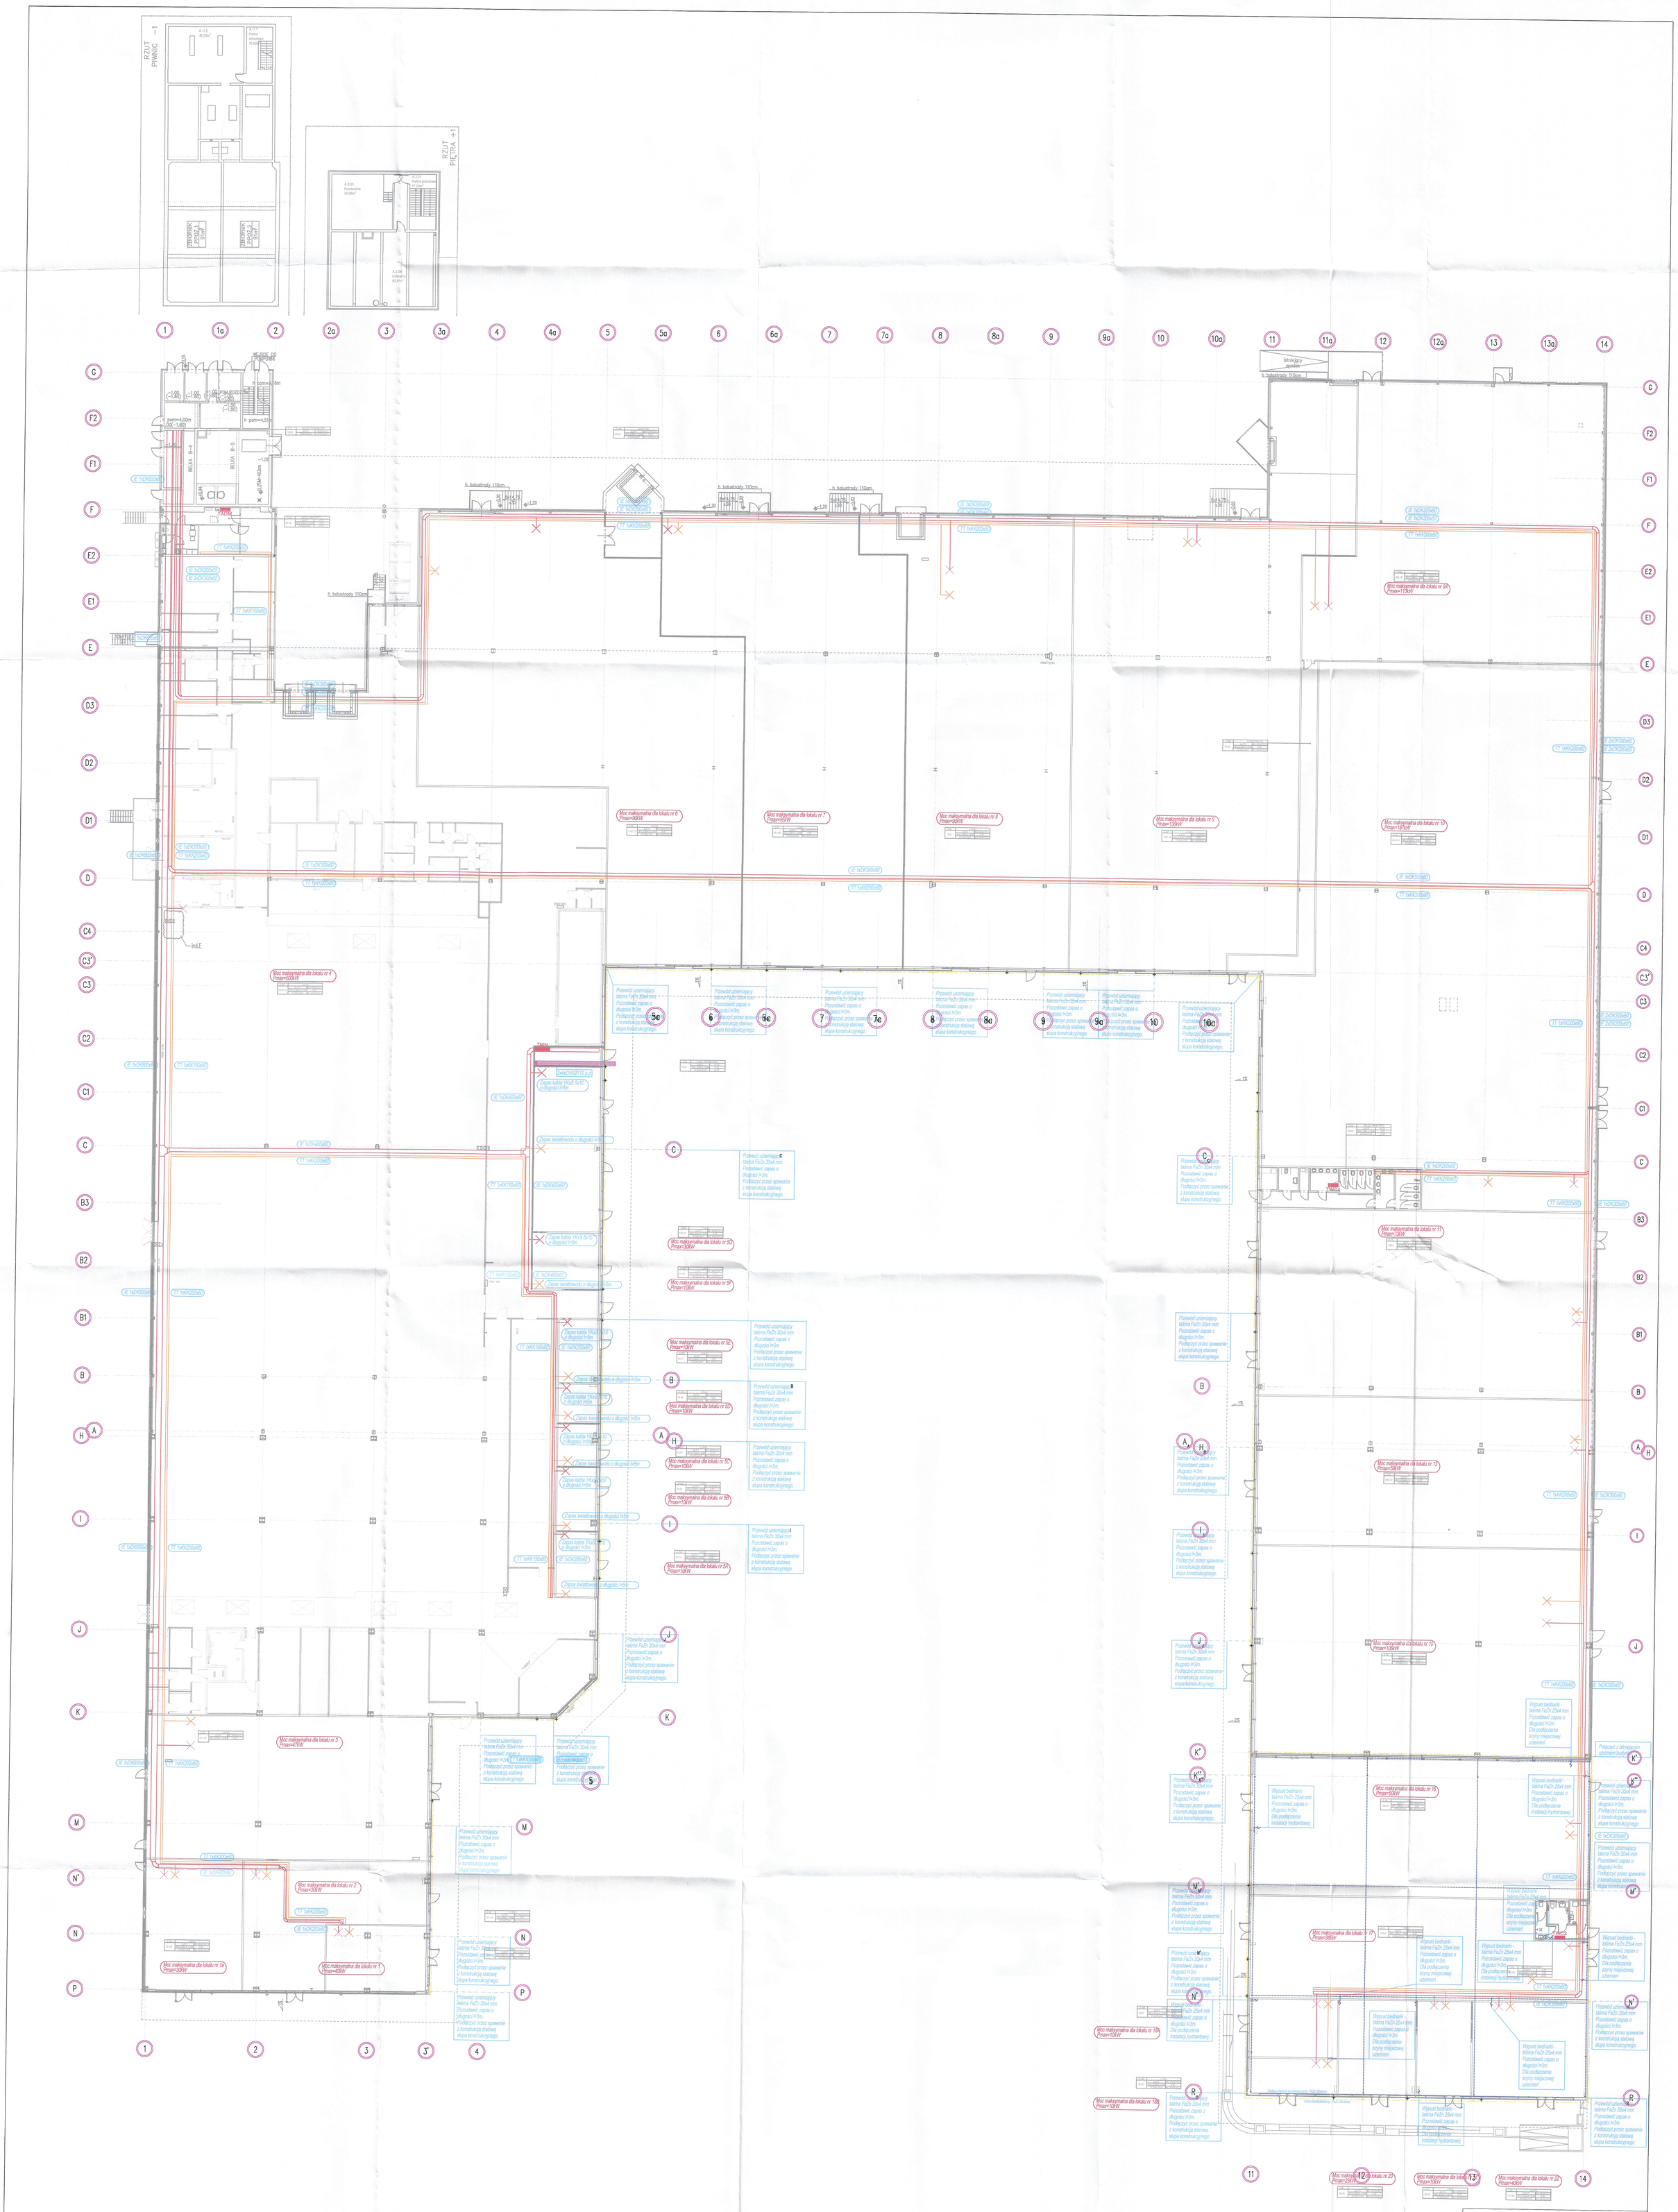

Do każdego z lokali w stanie deweloperskim zostały zapewnione podejścia instalacji sanitarnych, które umożliwia realizację zaplecza socjalno-sanitarnego w ramach aranżacji projektów lokali przez docelowych najemców.

KOPIOWANIE BEZ PISEMNEJ ZGODY AUTORA ZABRONIONE PRAWA AUTORSKIE ZASTRZEŻONE

ALFA PRACOWNIA

OBIEKT: PRZEBUDOWA BUDYNKU HANDLOWEGO
BIELSKO BIAŁA
UL. WARSZAWSKA 180

IMIĘ I NAZWISKO: PODPIS:
PROJEKTANT:
mgr inż. Aleksander Pater
uprawnienia budowlane do projektowania bez ograniczeń w specjalności instalacyjnej nr 131/DOŚ/06
SPRAWDZAJĄCY:
mgr inż. Jarosław Przybysz
uprawnienia budowlane do projektowania bez ograniczeń w specjalności instalacyjnej nr 105/DOŚ/05
TECHNIST INVEST SPÓŁKA Z OGRANICZONĄ ODPOWIEDZIALNOŚCIĄ SPÓŁKA KOMANDYTOWA
ul. Ustronska 4 43-450 Ustroń Wisła
REGON: 369230060 NIP: 5482690217
KRS: 0000718359

DOKUMENTACJA POWYKONAWCZA

TYTUŁ RYSUNKU:

RZUT PRZYZIEMIA TRASY KABLOWE

BRANŻA: INSTALACJE ELEKTRYCZNE

NR	STADIUM	SKALA	NR RYS
V-23	P.W.	1:200	E-2
ID ZMIAN	DATA	NAZWA PLIKU:	
F	30.07.2024	V-23_PW_N_E_RZUT PRZYZIEMIA TRASY KABLOWE-100_rev.F (002)	

IND.	DATA:	AUTOR:	OPIS ZMIAN:
E	10.07.2024	Krzysztof Panas	-KOREKTA '
E	10.07.2024	Krzysztof Panas	-DOSTOSOWANIE ZASILANIA LOKALI 1,1A,2 -KOREKTA ZASILANIA LOKALI 5, 16, 17, 20