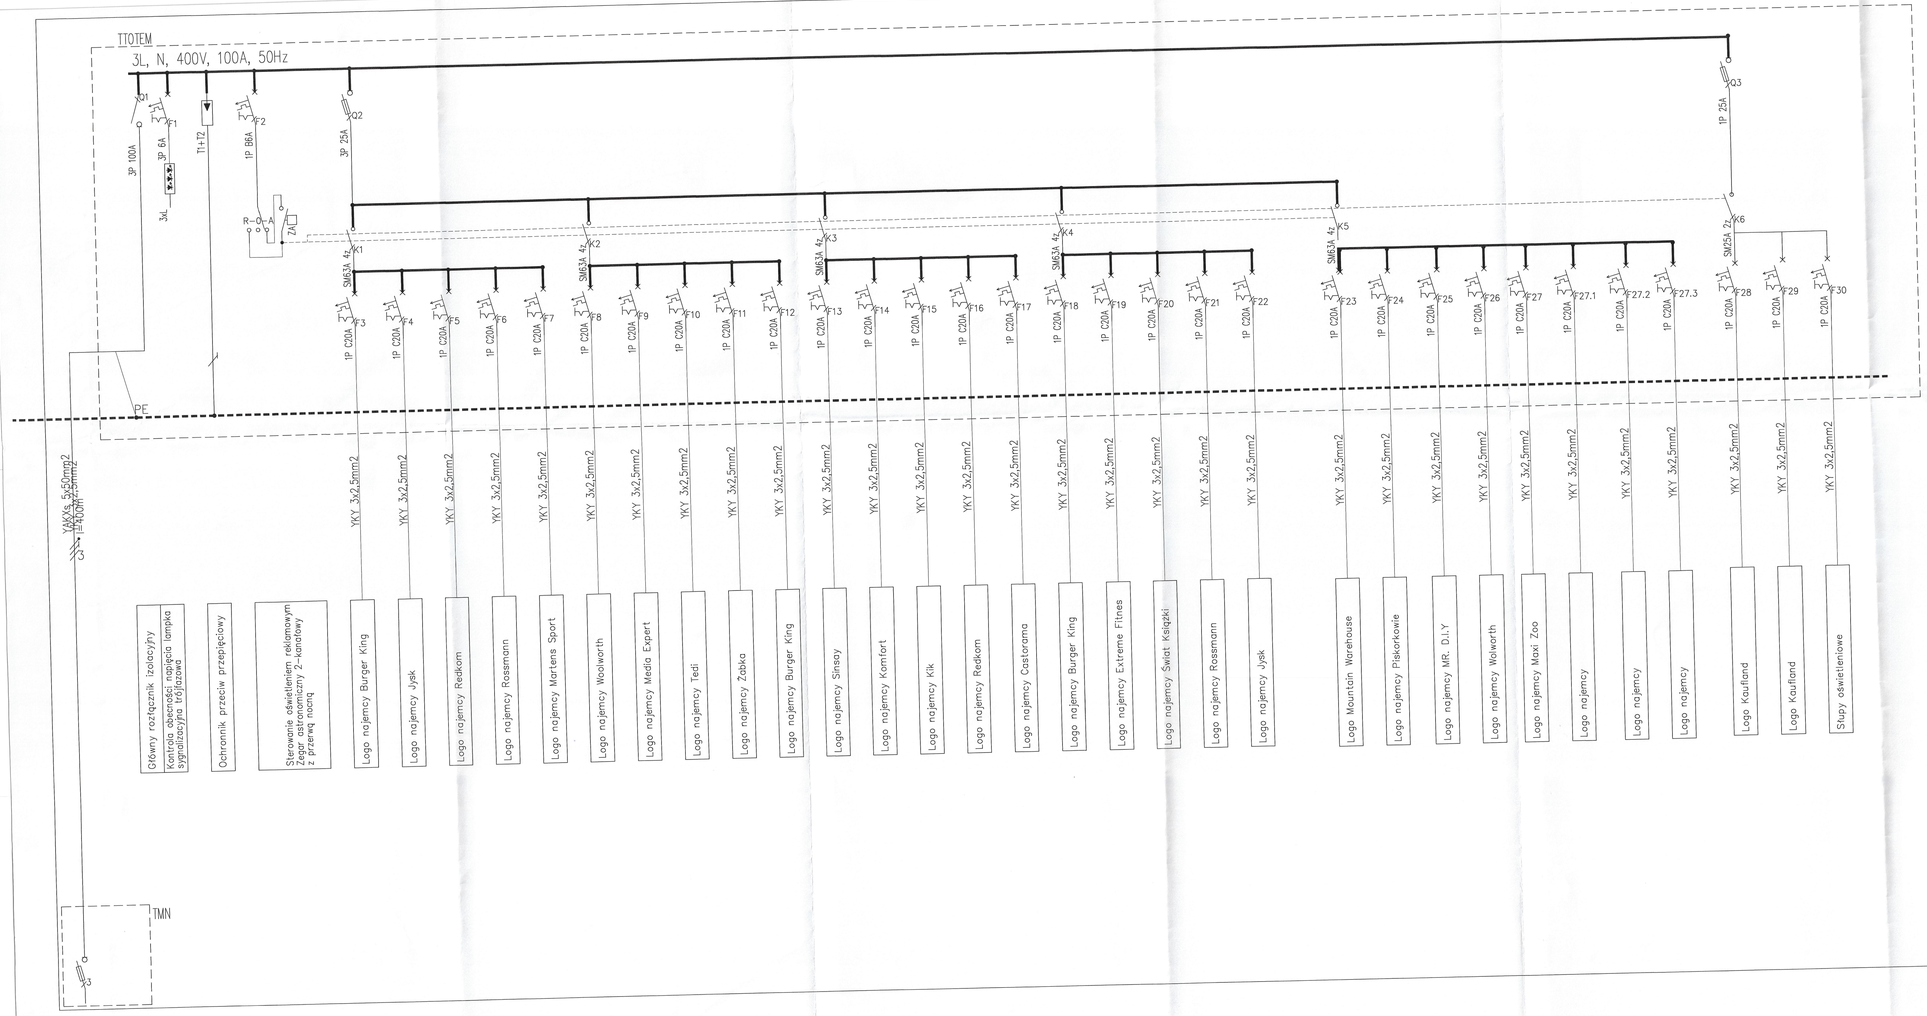

IND.	DATA:	AUTOR:	OPIS ZMIAN:
D	10.07.2024	Krzysztof Panas	WPROWADZONO LOKALNESTEROWANIE REKLAM ZE WZGLĘDU NA KONIECZNOŚĆ ROZDZIELENIA REKLAMY KAUFLAND


KOPIOWANIE BEZ PISEMNEJ ZGODY AUTORA ZABRONIONE PRAWA AUTORSKIE ZASTRZEŻONE

PRACOWNIA PROJEKTOWANIA I USŁUG INWESTYCYJNYCH ALFA
Spółka z o.o. Spółka komandytowa
59-220 LEGNICA, ul. ŁOKIETKA 18
+48 76 8525671 www.ppalfa.pl pracownia@ppalfa.pl
ALFA PRACOWNIA

OBIEKT: PRZEBUDOWA BUDYNKU HANDLOWEGO
BIELSKO BIAŁA
UL. WARSZAWSKA 180

IMIĘ I NAZWISKO:	PODPIS:
PROJEKTANT: mgr inż. Aleksander Pater uprawnienia budowlane do projektowania bez ograniczeńw specjalności instalacyjnej nr 131/DOŚ/06	TECHNIKI INWESTYCYJNE SPÓŁKA Z OGRANICZONĄ ODPOWIEDZIALNOŚCIĄ SPÓŁKA JAWNA ul. Sikorskiego 2/2 58-100 Świdnica NIP: 9442690217 REGON: 890070338 KRS: 0000313349
SPRAWDZAJĄCY: mgr inż. Jarosław Przybysz uprawnienia budowlane do projektowania bez ograniczeń w specjalności instalacyjnej nr 105/DOŚ/05	DOKUMENTACJA POWYKONAWCZA

TYTUŁ RYSUNKU:	BRANŻA:
SCHEMAT ROZDZIELNICY ADMINISTRACYJNEJ TOTEMU	**INSTALACJE ELEKTRYCZNE**

NR	STADIUM	SKALA	NR RYS
V-23	P.W.	%	E-43
ID ZMIAN	DATA	NAZWA PLIKU:	
D	10.06.2024	Schemat RG aktualny_	