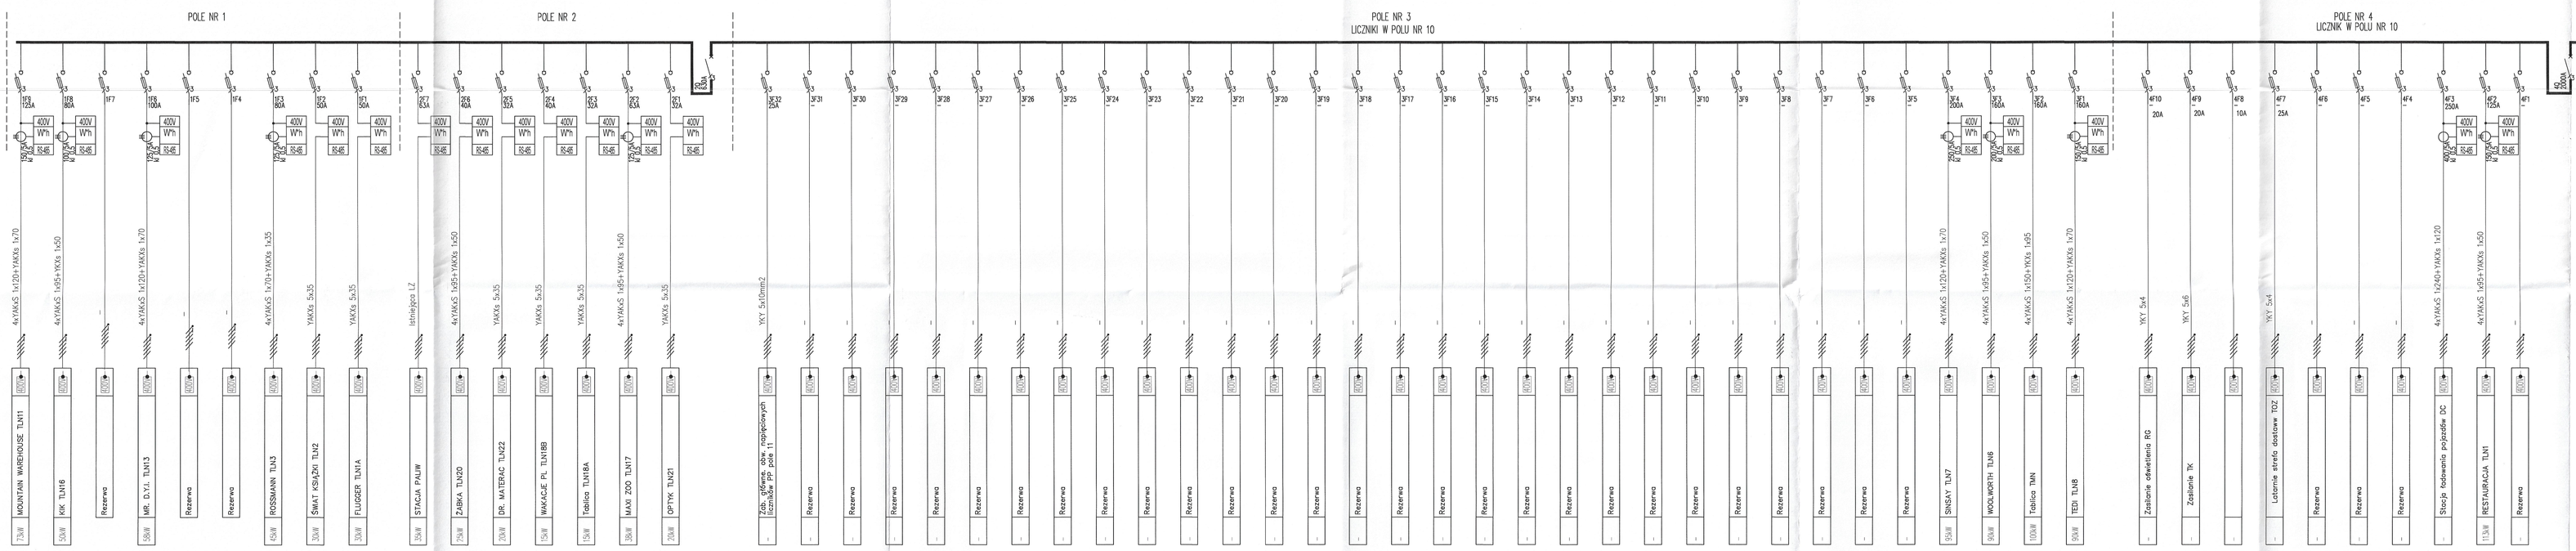

NR	DATA	AUTOR	OPIS ZMIAN
E	10.07.2024	Krzysztof Panas	ZMIENIONO TYPY KABLI ZASILAJĄCYCH I UKŁADÓW POMIAROWYCH

Do każdego z lokali w stanie deweloperskim zostały zapewnione podejścia instalacji sanitarnych, które umożliwią realizację zapłecza socjalno-sanitarnego w ramach aranżacji projektów lokali przez docelowych najemców.

KOPIOWANIE BEZ PISEMNEJ ZGODY AUTORA Z A B R O N I O N E PRAWA AUTORSKIE ZASTRZEŻONE

PRACOWNIA PROJEKTOWANIA
I USŁUG INWESTYCYJNYCH ALFA
Spółka z o.o. Spółka komandytowa
39-220 LEGNICA, ul. ŁOKIETKA 18
+48 76 8525675 www.ppalfa.pl pracownia@ppalfa.pl

OBIEKT: PRZEBUDOWA BUDYNKU HANDLOWEGO
BIELSKO BIAŁA
UL. WARSZAWSKA 180

IMIĘ I NAZWISKO	PODPIS
PROJEKTANT: mgr inż. Aleksander Pater uprawnienia budowlane do projektowania bez ograniczeńw specjalności instalacyjnej nr 131/DOS/06	
SPRAWDZAJĄCY: mgr inż. Jarosław Przybysz uprawnienia budowlane do projektowania bez ograniczeń w specjalności instalacyjnej nr 105/DOS/05	

TYTUŁ RYSUNKU: **SCHEMAT ROZDZIAŁU ENERGII**

BRANŻA: **INSTALACJE ELEKTRYCZNE**

NR	STADIUM	SKALA	NR RYS
V-23	P.W.	%	E-1.1
ID ZMIAN	DATA	NAZWA PLIKU	
E	10.07.2024	Schemat RG aktualny_	

W związku z zachowaniem istniejącego układu rozdzielnicy głównej przewiduje się wykorzystanie istniejących aparatów wyłączników głównych do wyłączenia pożarowego budynku. Dopuszczenie jednostkowe.

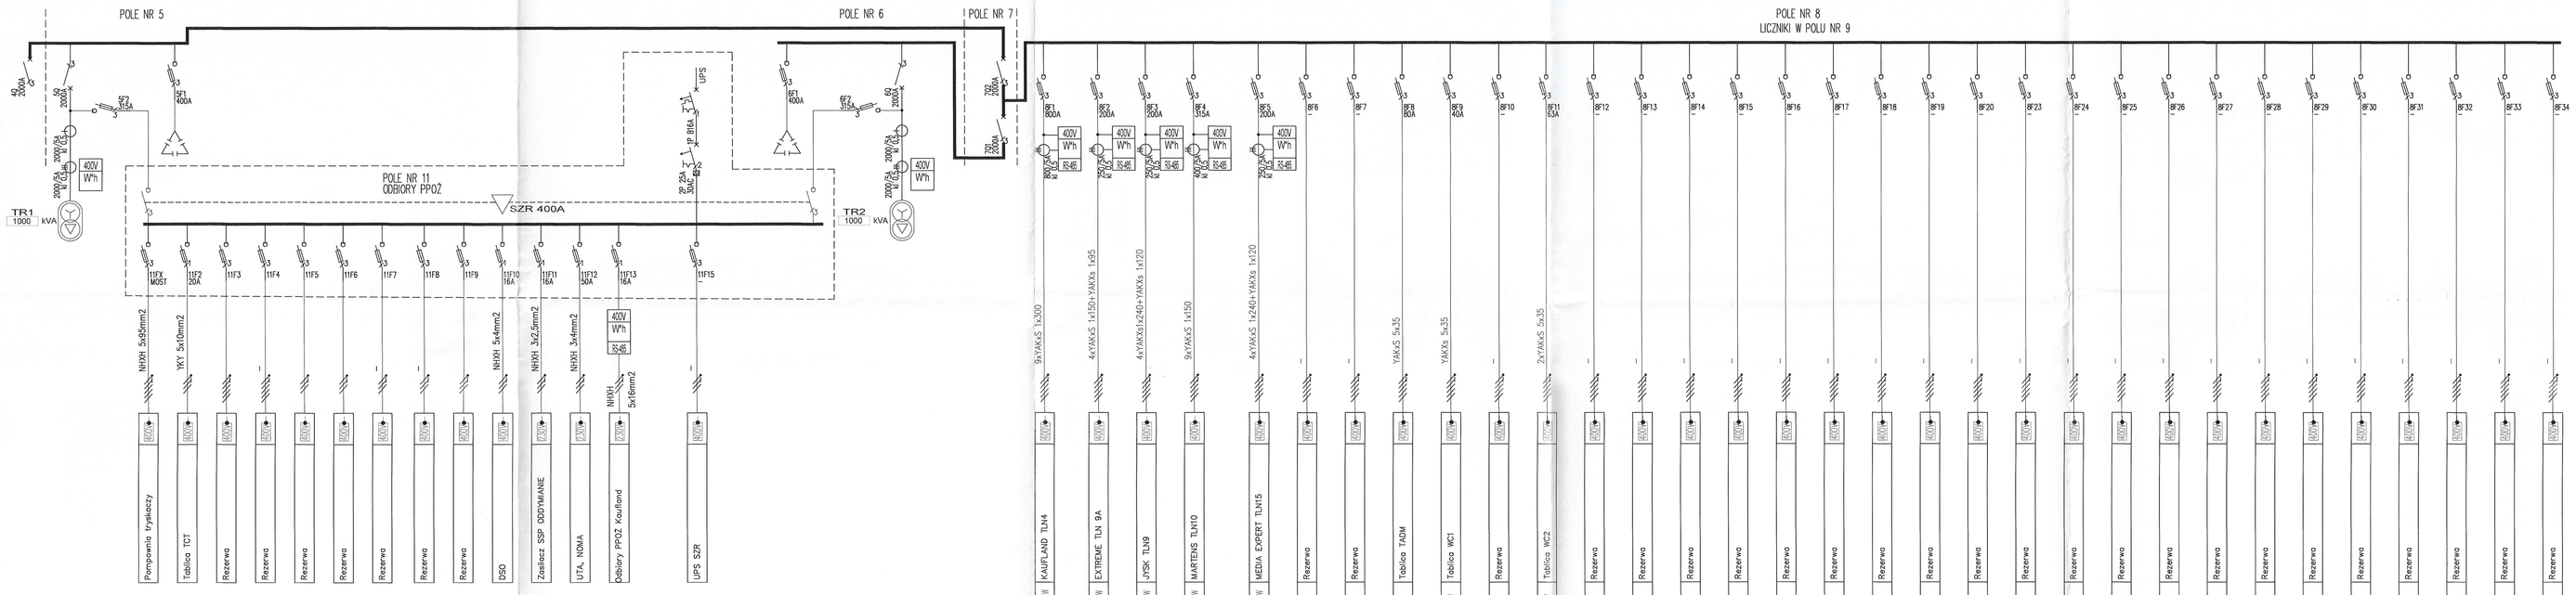

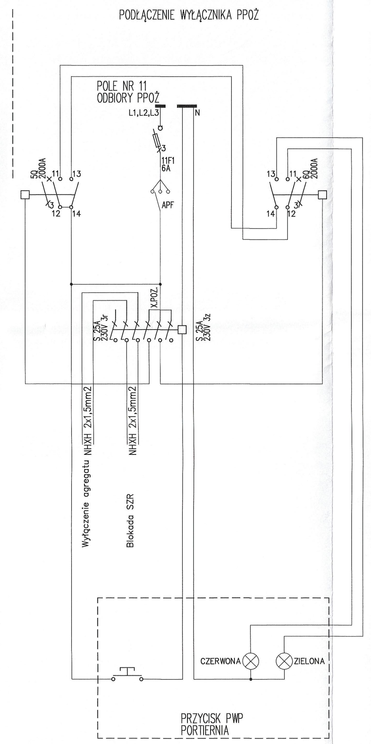

NR	DATA	AUTOR	OPIS ZMIAN
E	10.07.2024	Krzysztof Panas	ZMIENIONO TYPY KABLI ZASILAJĄCYCH I UKŁADÓW POMIAROWYCH

Do każdego z lokali w stanie deweloperskim zostały zapewnione podejścia instalacji sanitarnych, które umożliwią realizację zapłecza socjalno-sanitarnego w ramach aranżacji projektów lokali przez docelowych najemców.

KOPIOWANIE BEZ PISEMNEJ ZGODY AUTORA Z A B R O N I O N E PRAWA AUTORSKIE ZASTRZEŻONE

PRACOWNIA PROJEKTOWANIA
I USŁUG INWESTYCYJNYCH ALFA
Spółka z o.o. Spółka komandytowa
39-220 LEGNICA, ul. ŁOKIETKA 18
+48 76 8525675 www.ppalfa.pl pracownia@ppalfa.pl

OBIEKT: PRZEBUDOWA BUDYNKU HANDLOWEGO
BIELSKO BIAŁA
UL. WARSZAWSKA 180

IMIĘ I NAZWISKO	PODPIS
PROJEKTANT: mgr inż. Aleksander Pater uprawnienia budowlane do projektowania bez ograniczeńw specjalności instalacyjnej nr 131/DOS/06	
SPRAWDZAJĄCY: mgr inż. Jarosław Przybysz uprawnienia budowlane do projektowania bez ograniczeń w specjalności instalacyjnej nr 105/DOS/05	

TYTUŁ RYSUNKU: **SCHEMAT ROZDZIAŁU ENERGII**

BRANŻA: **INSTALACJE ELEKTRYCZNE**

NR	STADIUM	SKALA	NR RYS
V-23	P.W.	%	E-1.2
ID ZMIAN	DATA	NAZWA PLIKU	
E	10.07.2024	Schemat RG aktualny_	

DOKUMENTACJA POWYKONAWCZA

TERMOINVEST
SPÓŁKA Z OGRANICZONĄ ODPOWIEDZIALNOŚCIĄ
SPÓŁKA KOMANDYTOWA
ul. Odrowąża 36, 42-202 Częstochowa
REGON: 365220600 NIP: 5482069017
KRS: 0000713569